


MANNASTÍGUR N. 4. BREYTING Á ÞAKHÆM 1:100

STEKKUN Á KVISTI Á SÚÐ - AUSTURHLÍÐ, SVÁLIR Á ÚTBYGGINGU Á SÖMU HLÍÐ  
BLÓMSTOFA Á ÚTBYGGINGU Á SÚÐ - VESTURHLÍÐ. SKJÓL VIÐ INNGANG Á NORD - AUSTURHLÍÐ.


Samþykkt á fundi bygginga-  
nefndar þ. 22. 8. 1979  
BYGGINGAFULLTRÚINN  
Í HAFNARFIRÐI  
Th. Einar Sigurdsson

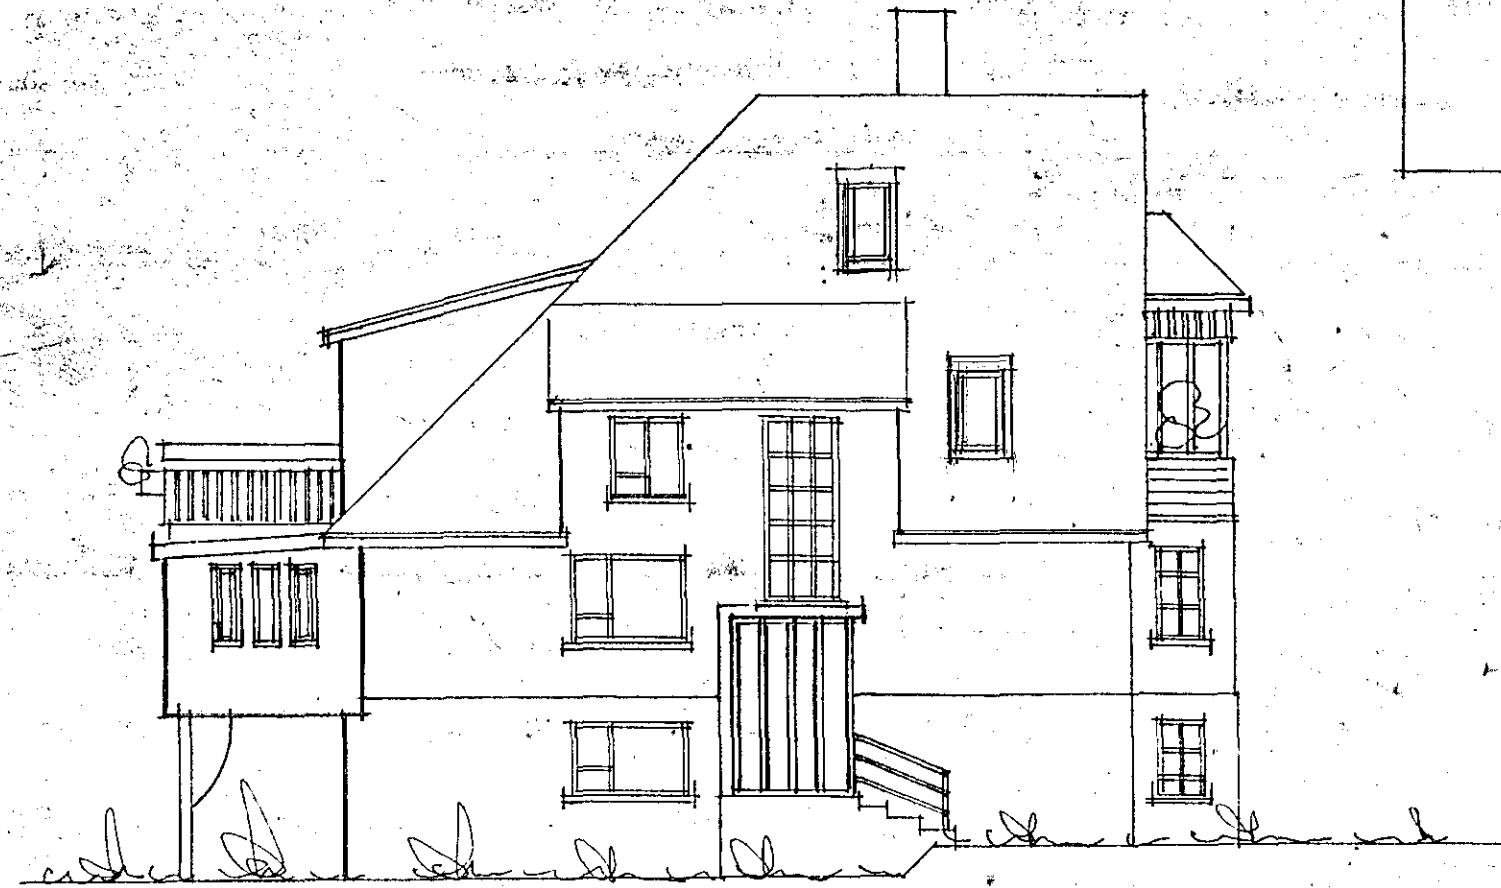

NORD - AUSTUR



NORD - VESTUR

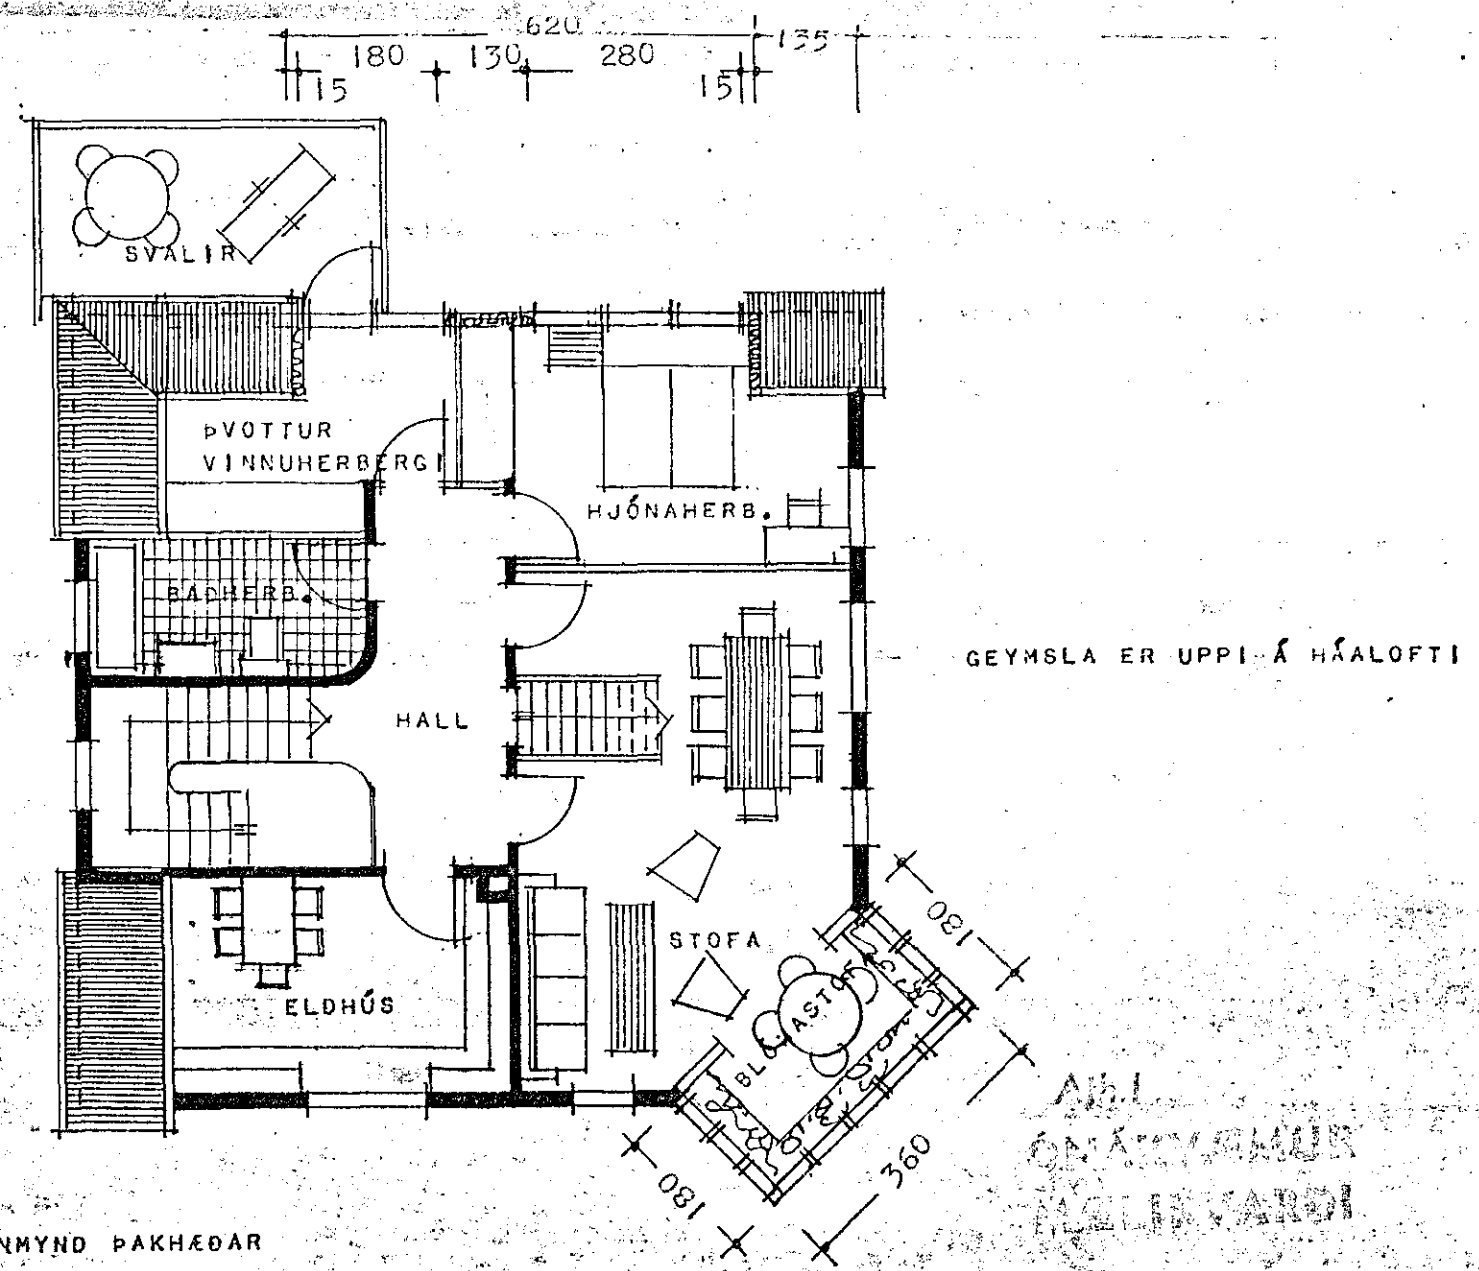

GRUNNMYND ÞAKHÉÐAR

Þakluggi færður inn á teikningu  
15.7.91

REYKJAVÍK 1. JÚLÍ 1979

*E. Einarsson*