


SKÝRINGAR

JARÐVEGUR :
 UNDIRSTÖÐUR SKULU HMLA Á FYLLINGU SEM ÞOLIR A.M.K 0.3 MN/M².
 GRUNNUR FYLLIST MED FROSTFRÍRI GRÚS, EÐA ÖÐRU VIÐURKENNDU EFNÍ, ER ÞJAPPIST Í 300mm LÖGUM MED 60 Kg VIBRÓSLÉÐA. FARA SKAL A.M.K 3 YFIRFERÐIR Á HVERT LAG. VID ÞJÖPPUN MÁ HÆÐARMUNUR FYLLINGAR SITT HVORU MEGIN VEGGJAR ALDREI VERA MEIRI EN 500mm. BOTN SÖKKULVEGGJA SKAL A.M.K 700 MM NEDAN VID ENDANLEGT YFIRBORÐS JARÐVEGS VID HÚSID. KRÖFUR UM FYLLINGU ERU AD E2=100 MPa OG E2/E1 = 2.2. FYLLINGAREFNID SKAL EKKI HAFI MEIRA EN 3% (MIDAD VID ÞYNGD ALLS EFNISINS) AF KORNUM SEM ERU MINNI EN 0.02 mm. ENGINN STEINN Í FYLLINGAREFNINU MÁ VERA STÆRRI EN 1/3 AF LAGÞYKKT VID ÞJÖPPUN.

BOTNPLATA :
 UNDIR BOTNPLÖTU SKAL FYLLA MED GRÚS OG ÞJAPPA SAMANBER SKÝRINGAR HÉR TIL HLIÐAR. AD VIÐBÆTTU 5 cm JÖFNUNNARLAGI UNDIR PLÖTU. PLATA SKAL VÉLSLIPAST. SÖGUN PLÖTU SKAL ÞANNIG HÁTAD AD SÁ FERNINGUR SEM MYNDAST MILLI SAGANA OG STEYPUSKILA SÉ EKKI STÆRRI EN 50 M². ATHUGA BER AD Í PLÖTU KOMA NIÐURFALLS-RENNUR.

EINANGRUN :
 Á SKÁSTIKUDU SVÆÐUNUM SKAL SETJA 50 mm FRAUDPLASTEINANGRUN MED RÚMÞYNGD 24 Kg / m³ UNDIR BOTNPLÖTU. EINNIG SKAL Á SKÁSTRIKUDU SVÆÐI EINANGRA SÖKKULVEGGI AD INNAN MED 50 mm EINANGRUN SEM NÆR 500 mm NIÐUR FYRIR PLÖTU.

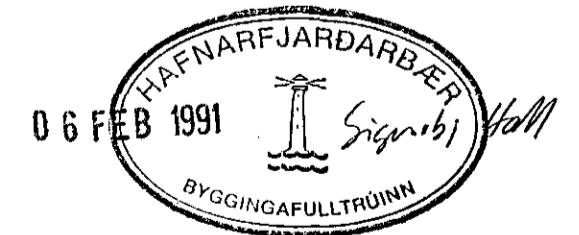

Gólfplata er jámbærkt með 110 x 30 cm.

VERKFRÆÐIÞJÓNUSTA
EYÞÓRS R. ÞÓRHALLSSONAR
 ALFHÓLSVEGI 49, 200 KÓPAVOGUR SIMI 642317

VERKHEITI	MELABRAUT 17	MIÐJ.	1:50
HEITI TEIKNINGAR	GÓLFPLATA	DAGS	DES 90
HANNAÐ	E.Þ.	TEIKNAD	E.Þ.
NR	21/1 91	SAMBÝKKT	
DAGS	HÚS LENGT UM 1.5m.	NAFN	Eyþórs R. Þórhallssonar
BREYTINGAR		VERK NR.	TEKNI. NR. B03

NR	DAGS	BREYTINGAR	NAFN
B1	21/1 91	HÚS LENGT UM 1.5m.	E.Þ.