




GRUNNMYND 1:50

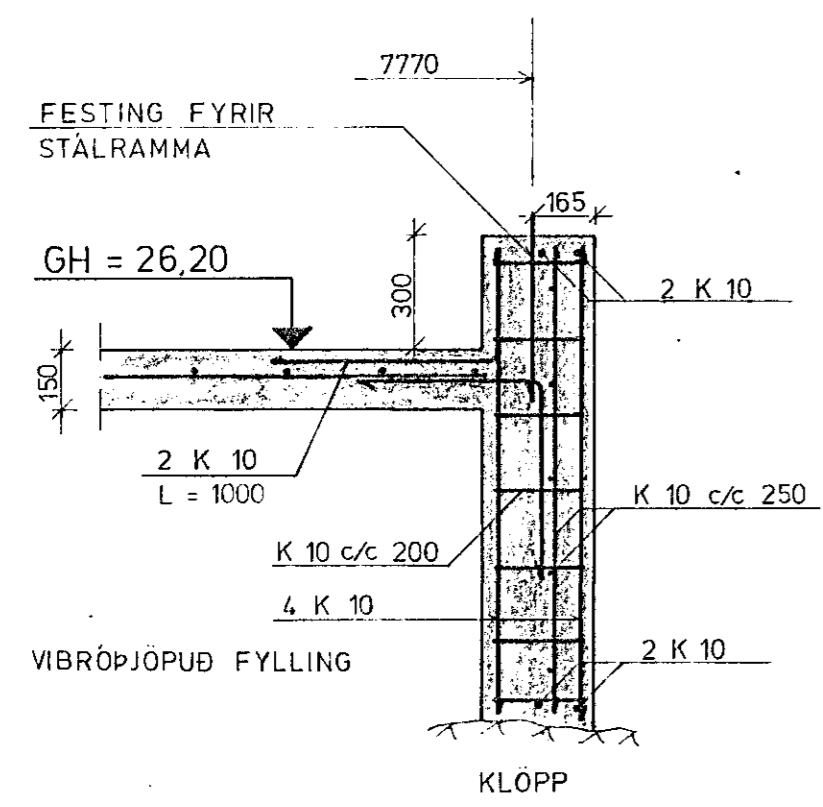


SNID A 1:20

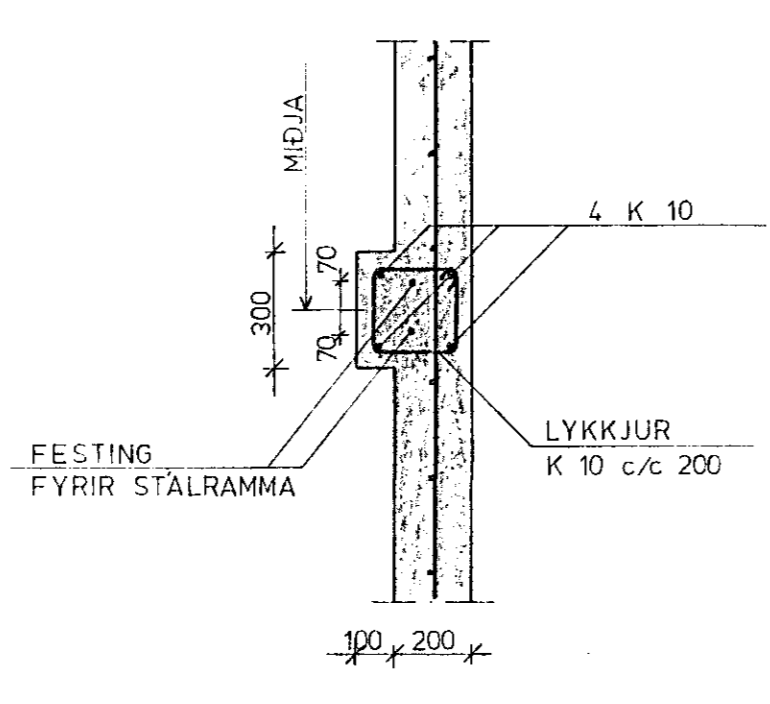

GRUNNMYND 1:20

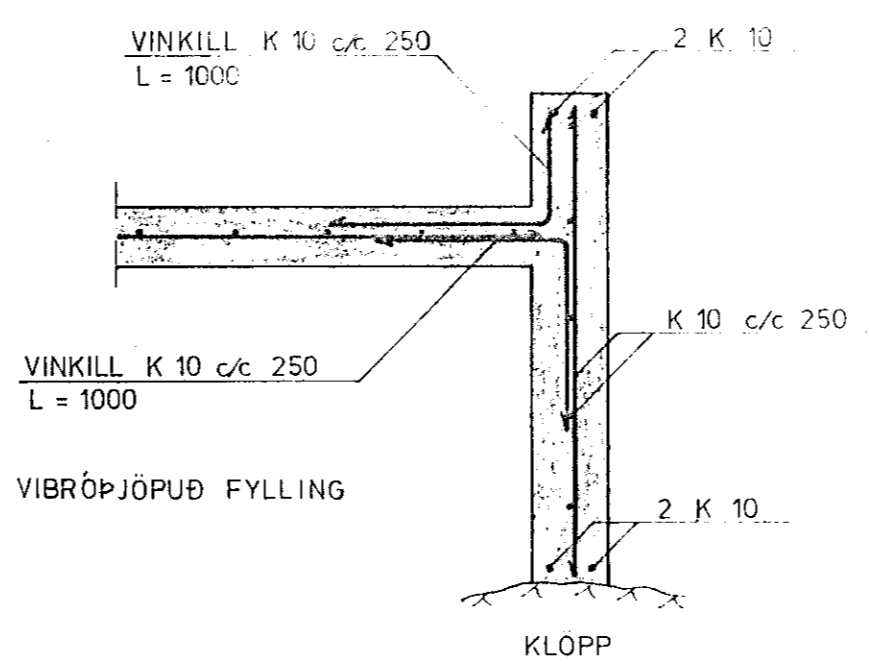

SNID B 1:20

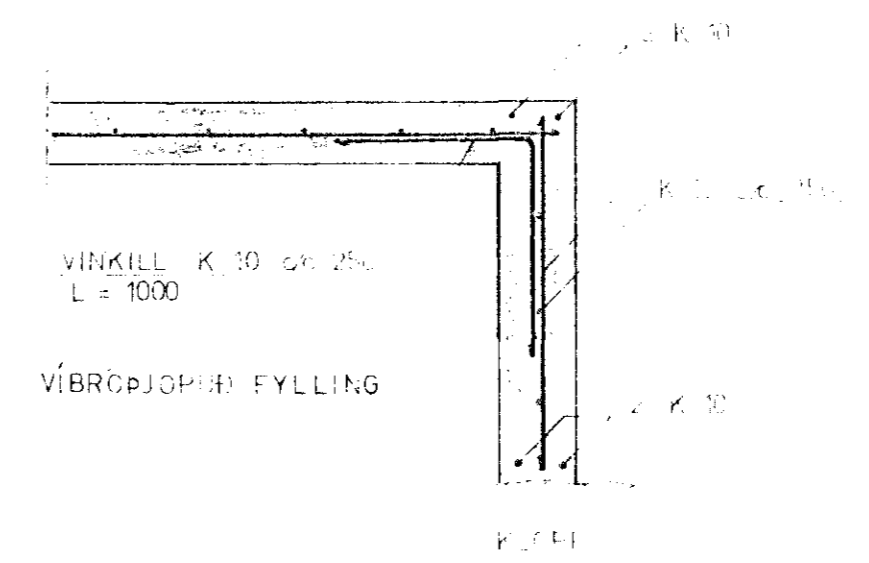


SNID C 1:20

ÖLL MÁL ERÍ Í MILLIMÉTUR

SKÝRINGAR SJÁ TEIKNINGU NR 11

09 JUL 1992

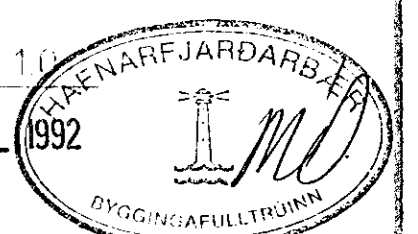

HAGVIRKI HF		K 20
MELABRAUT 18, ÞVOTTASTOÐ		11
UNDIRSTOÐUR		11
Staðir	Teiknadur	Stofaður
1:50	1:50	1:50

BREYTT 060792 VÍB, FYLLING OG ÞYKKT PLOTU