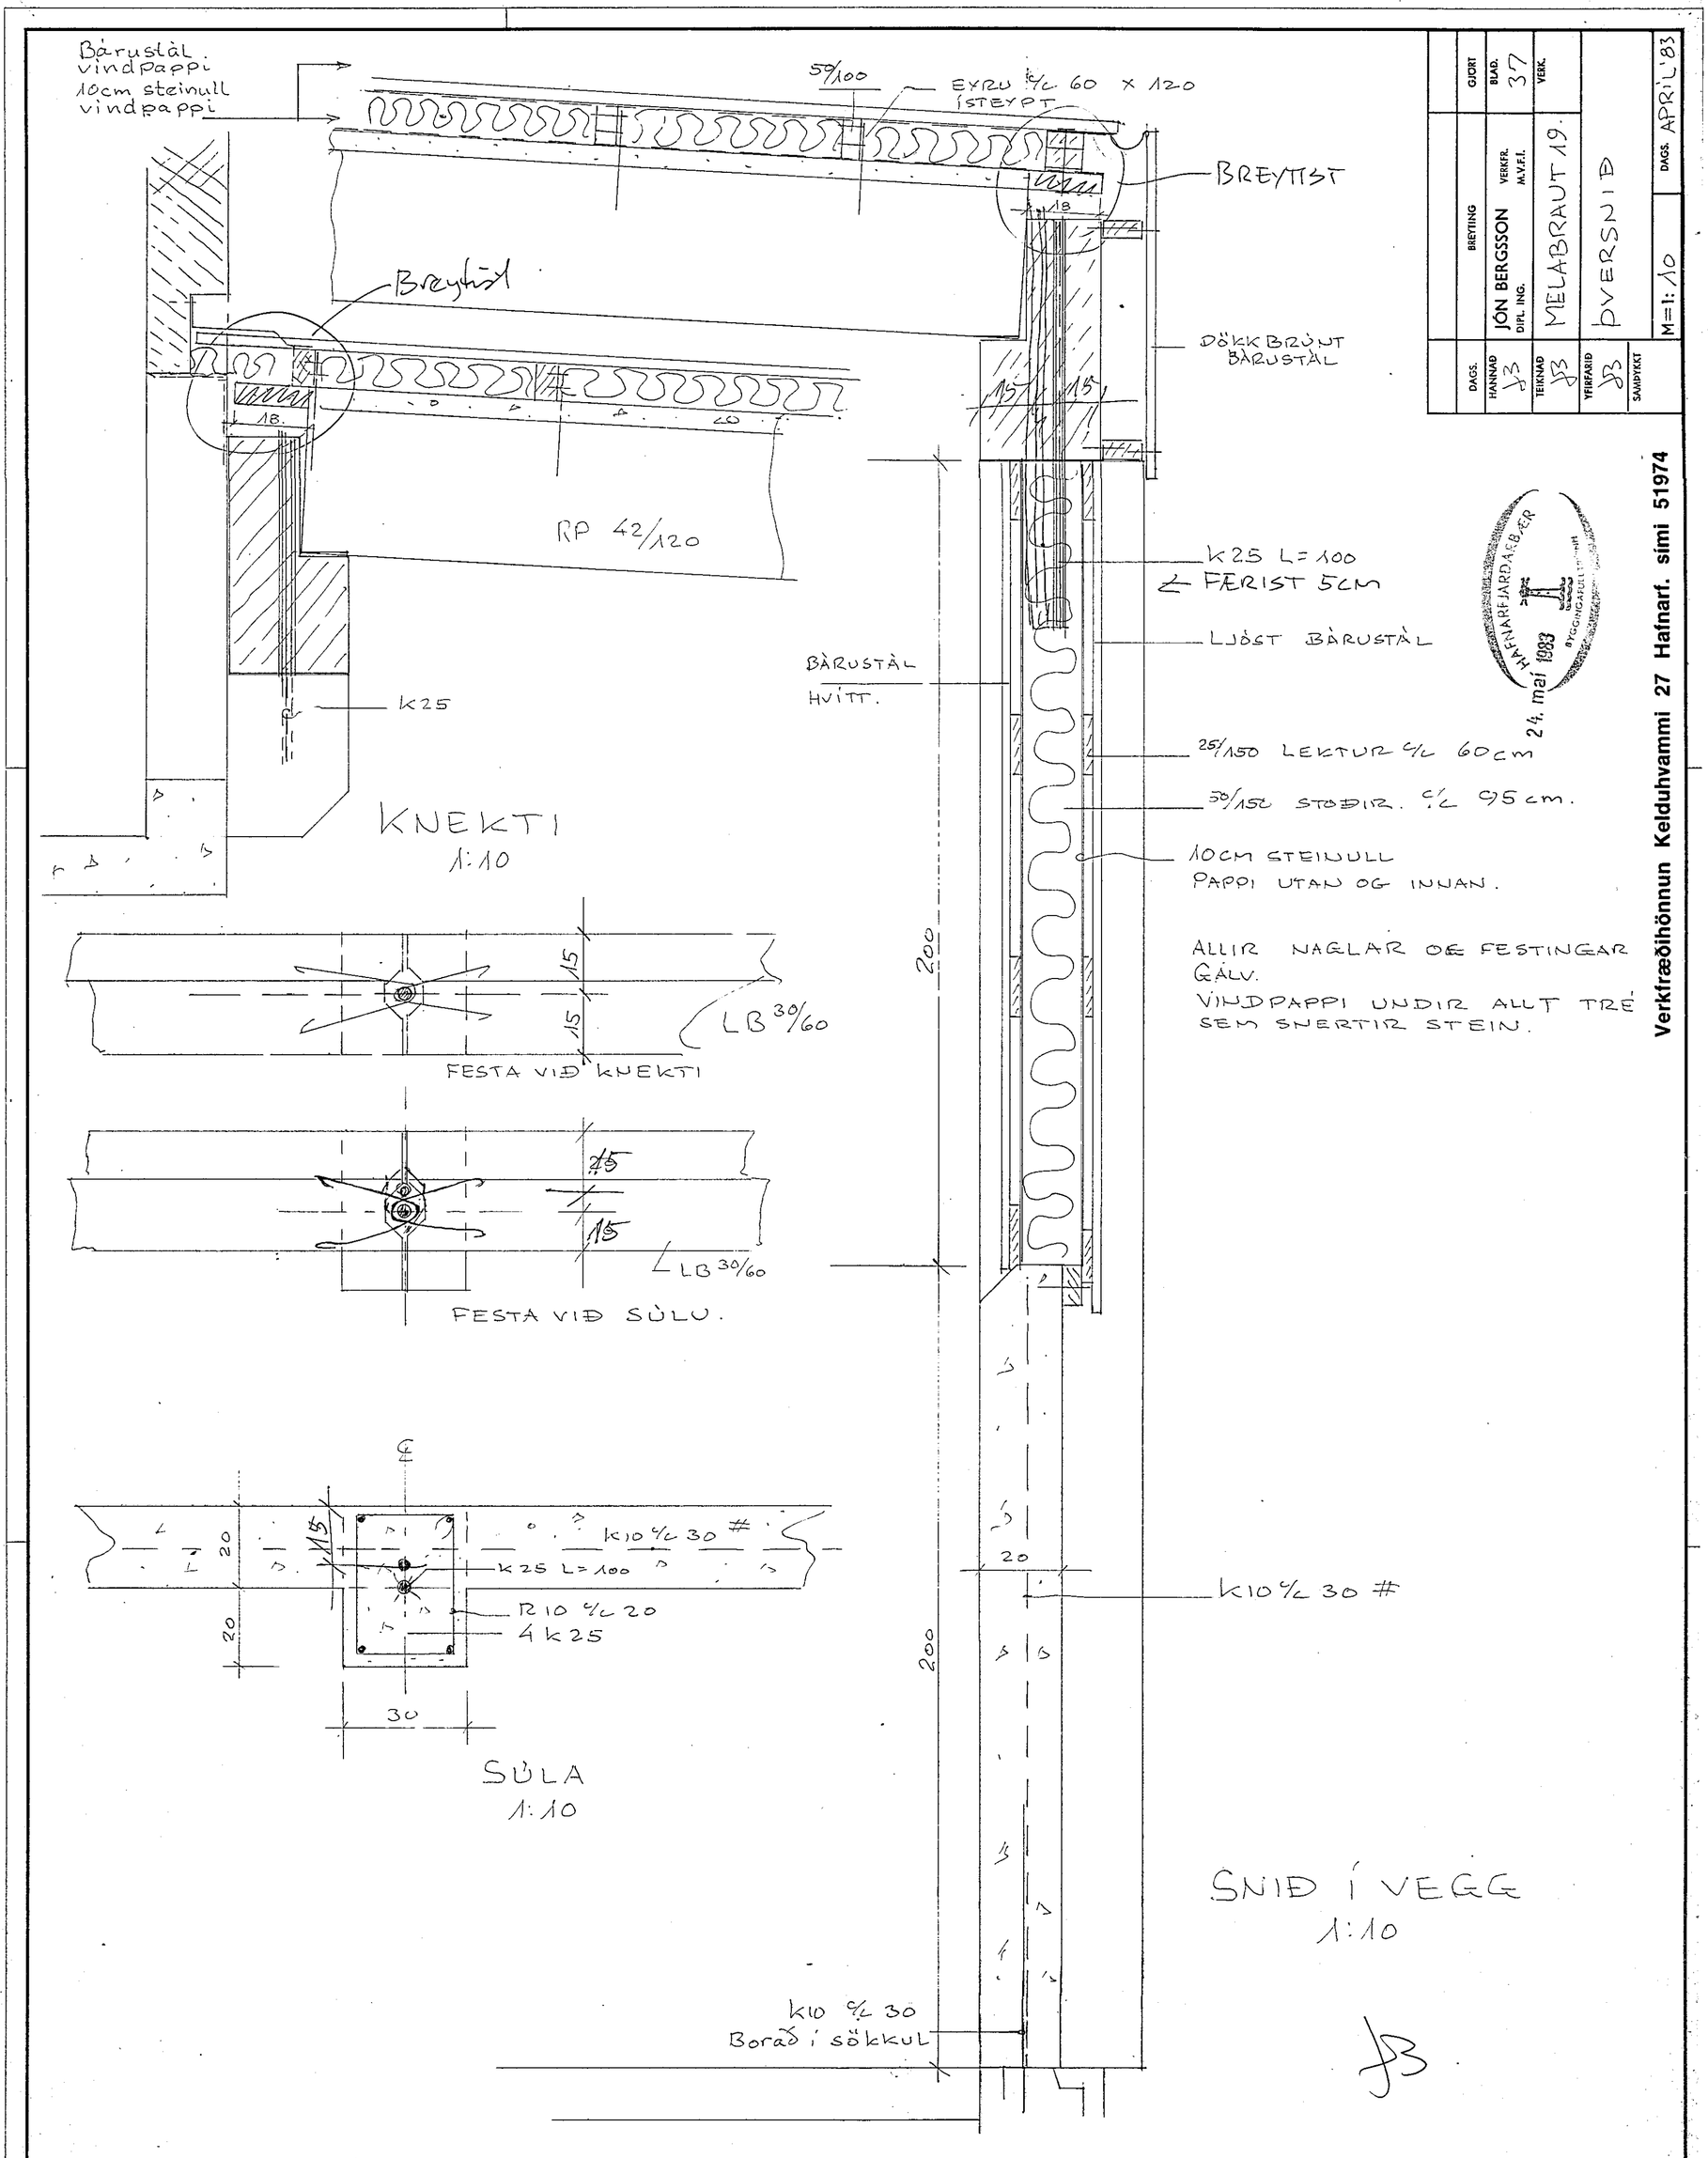
Bárustál vindpappi
10cm steinull vindpappi
50/100
EYRU c/c 60 x 120
ÍSTEYPT
BREYTIST
Breytist
DÖKKBRÚNT BÁRUSTÁL
RP 42/120
K25 L=100
FÆRIST 5CM
LJÓST BÁRUSTÁL
BÁRUSTÁL HVÍTT.
K25
25/150 LEKTUR c/c 60cm
50/150 STOÐIR. c/c 95cm.
10CM STEINULL
PAPPI UTAN OG INNAN.
ALLIR NAGLAR OG FESTINGAR GÁLV.
VINDPAPPI UNDIR ALLT TRÉ SEM SNERTIR STEIN.
KNEKTI
1:10
LB 30/60
FESTA VIÐ KNEKTI
LB 30/60
FESTA VIÐ SÚLU.
K10 c/c 30 #
K25 L=100
R10 c/c 20
4 K25
SÚLA
1:10
K10 c/c 30 #
K10 c/c 30
Borað í sökkul
SNIÐ Í VEGG
1:10
HAFNARFJARDARBÆR
24. maí 1983
BYGGINGAFULLTRÚI
DAGS.
HANNAÐ JB
TEIKNAÐ JB
YFIRFARIÐ JB
SAMÞYKKT
BREYTING
JÓN BERGSSON DIPL. ING.
VERKFR. M.V.F.I.
MELABRAUT 19.
ÞVERSNIÐ
M=1:10
GJÖRT
BLAD. 37
VERK.
DAGS. APRÍL '83
Verkfræðihönnun Kelduhvammi 27 Hafnarf. sími 51974