Samþykkt á fundi byggingarnefndar þ. 25/8 1965
BYGGINGAFULLTRÚINN
HAFNARFIRÐI

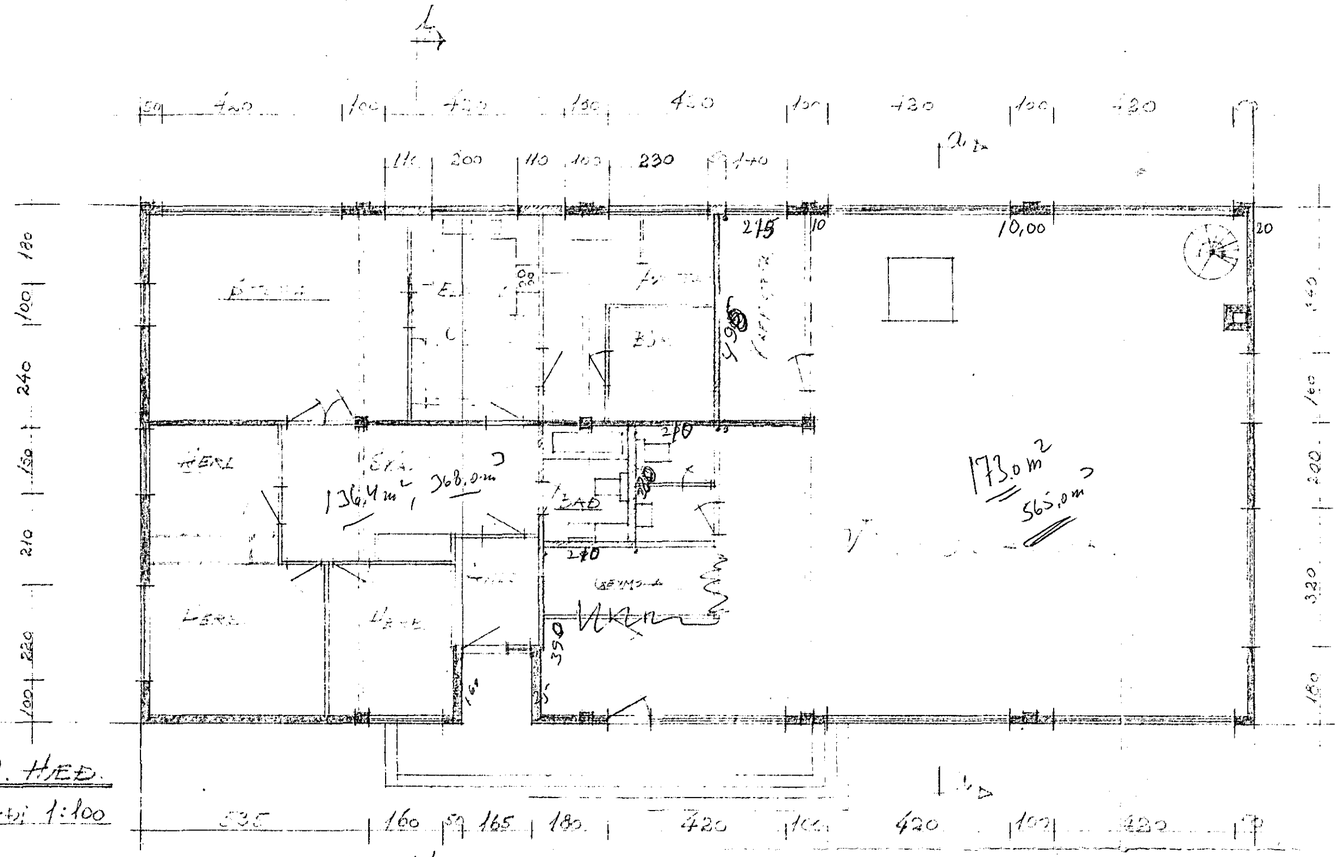

2. HÆÐ.
KVARÐI 1:100

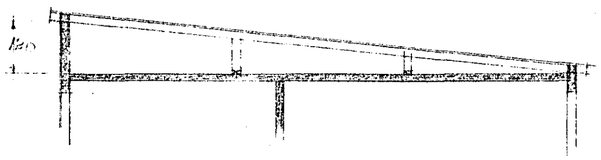

SKURÐMYND 1-2

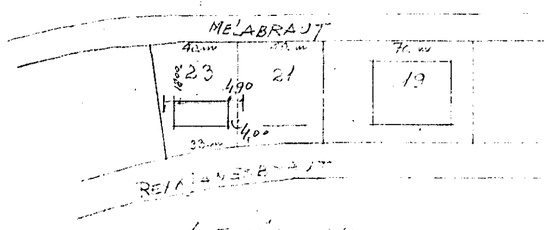

HÚS: 312.0 M² — 2400. M³
LÓÐ: 1800. M²

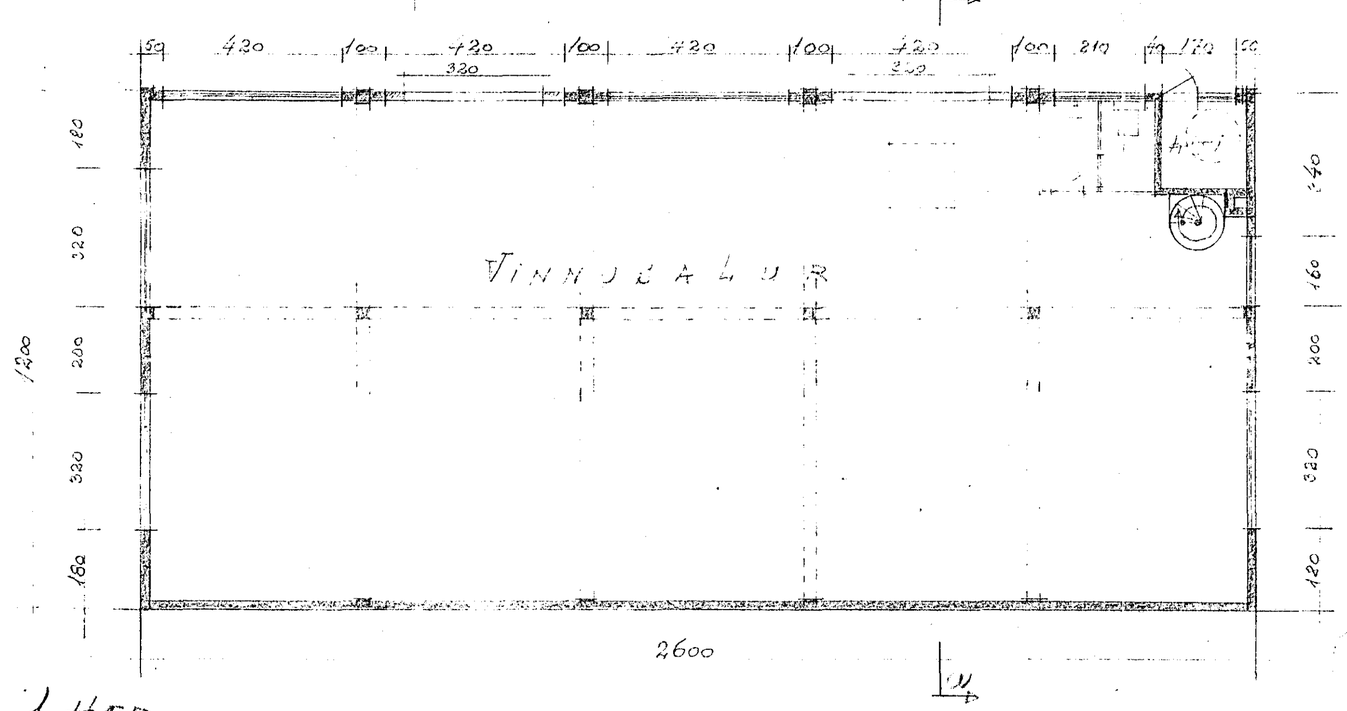

1. HÆÐ.
KVARÐI 1:100

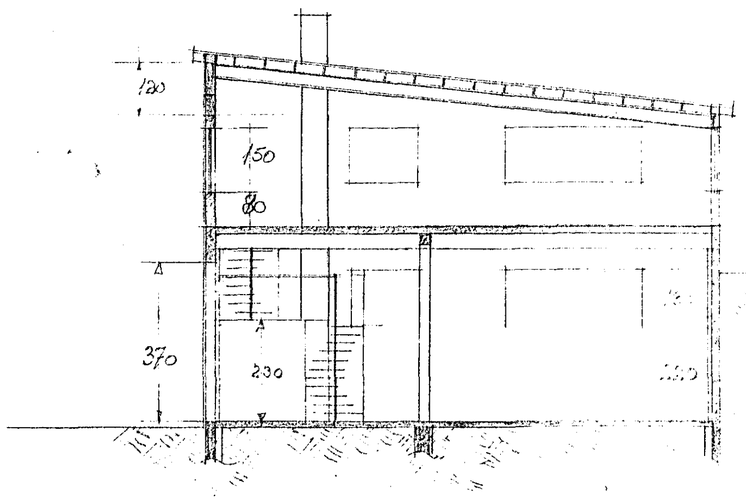

SKURÐMYND 1-2

I. hæð 212,0 m², 1404,0 m³
II. ~ 309.4 m², 1085. m³
2489. m³

MELABRAUT 23

NETAVERKSTEÐ O.FL.

EIG: KRISTINN [illegible]
REYKJAVÍKURVEGI 23

[illegible] ARKITEKT, Þorleifur Eyjólfsson
TÆKNIFRÆÐINGUR.