



Byggt 29-9-71  
 Björn  
 KRINGUM DYK OG GLUGGA EKID

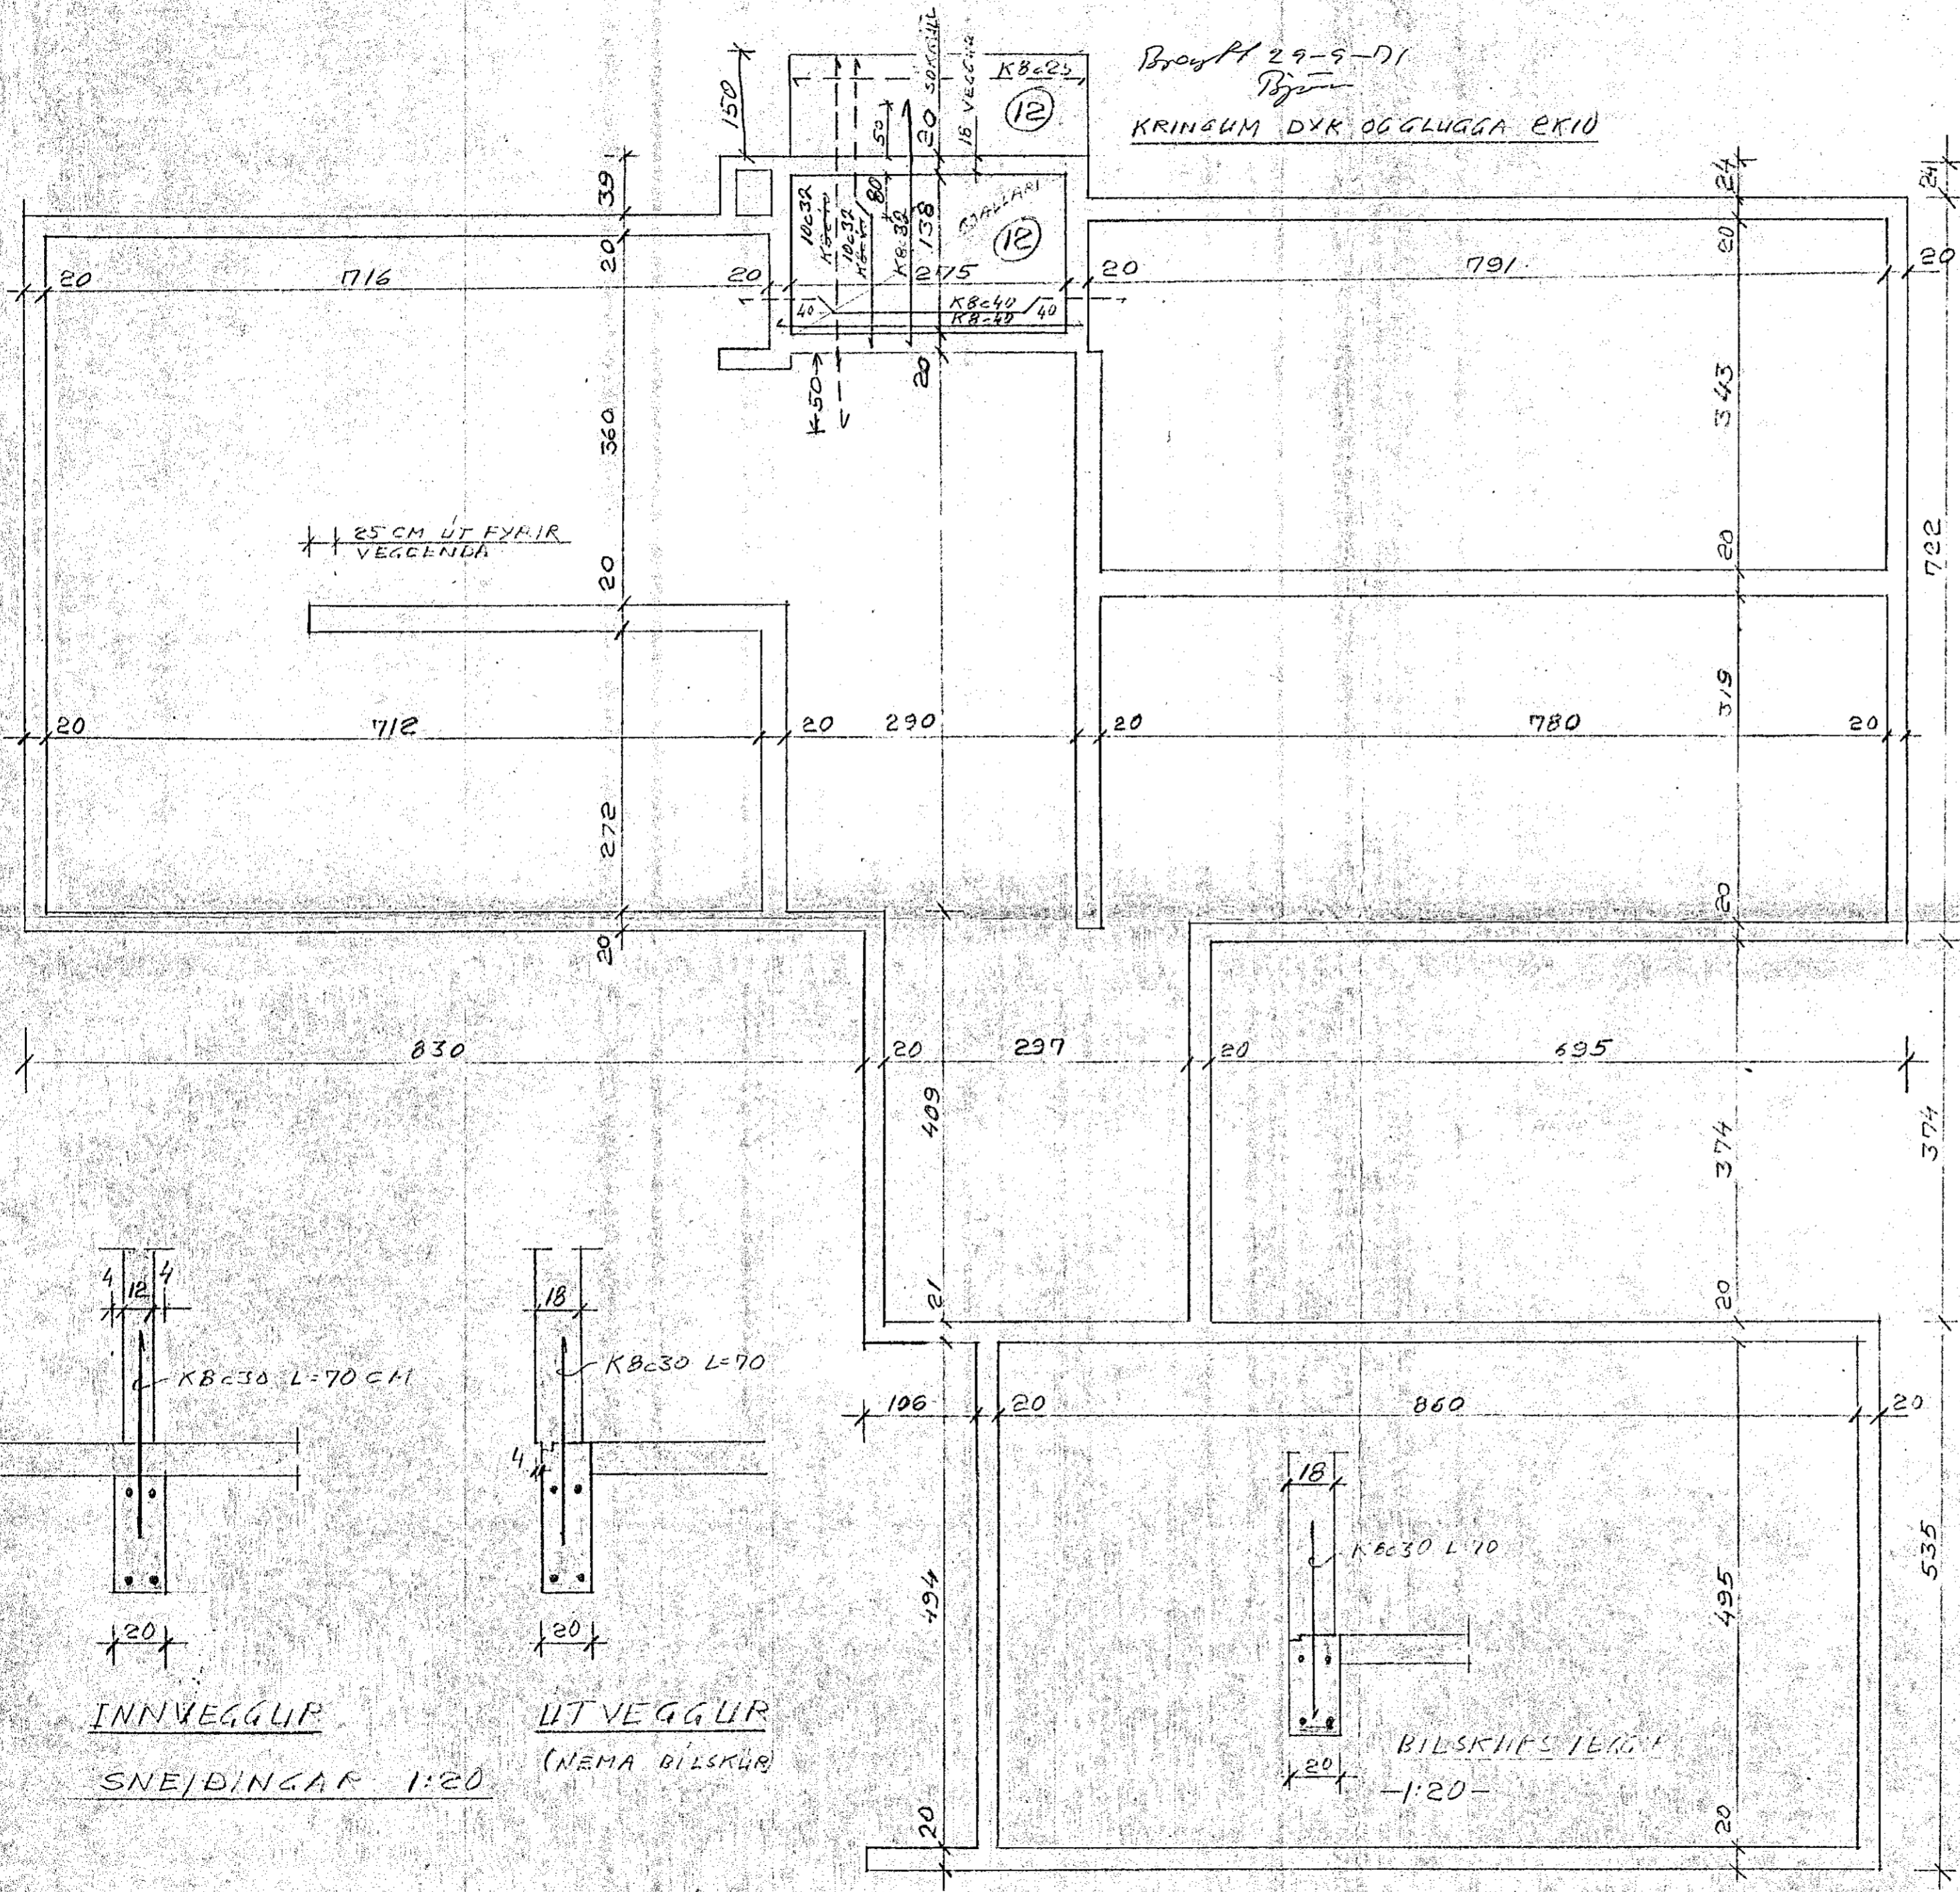

STEYPA I SOKKALI 10-150  
 LAR DARN 4 KID I ALLA SOKKALI  
 OG SOU HAU DARN HIL UM 110CM

VIÐRÖT 22-9-71, DARN I KJALLARI  
 LOFT BÆTT VIÐ

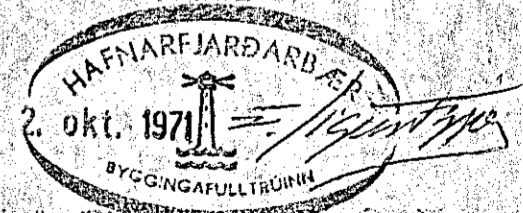

MÍÐVANGUR 17 HAFNARFIRÐI  
 BL. NR 1 UNDIRSTJÓÐUR

HAFNARF. AGUST 171 Björn B. [Signature]  
 BYGGINGAVERKFRÆÐINGUR

