


SNIÐ SJÁ TEIKNINGU NR. 1.2.
SKÝRINGAR, SJÁ TEIKN NR 1.0.

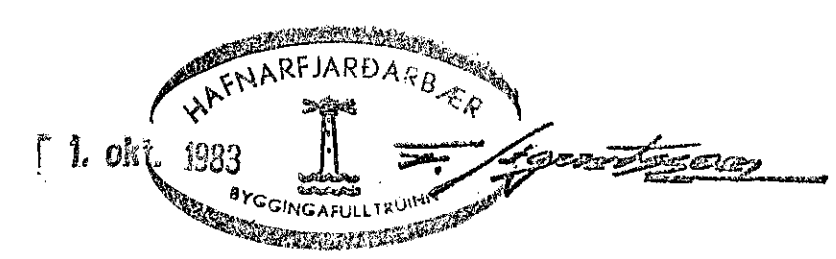

MÓABARÐ 34, HAFNARFIRÐI	Mælikv. 1:50	Verk 83011	Teikn. nr. 1.1.
UNDIRSTÖÐUR	Hannað: <i>dv</i>	Yfirfarið: <i>dv</i>	Dags. APRIL '83
	Teiknað: <i>dv</i>	Samþ: <i>dv</i>	
VERKFRÆÐIÞJÓNUSTA JÓHANNIS G. BERGPÓRSSONAR h/f.			
VERKFR. MVFI		HAFNARFIRÐI - Símar 53315 OG 50241	

BREYTT 1 SEPT. '83 *dv*