


SNID - A 1:20      SNID - B 1:20      SNID - C 1:20

SKÝRINGAR:  
 STEYPUGÆÐI 3-200 SAMKV. ÍSL. STAÐLI Í UNDIRSTÖÐUR  
 OG GÓLFLOTU, SEM STEYPIST MINNST 12 CM ÞYKK. Á FYLINGU.  
 STEYPUSTYRKAFTAL KS 40 MERKT -K.  
 REIKNAD ER NED AD UNDIRSTÖÐUR STANDI Á MÓHELLU  
 OG NÁI MINNST 120 CM NIÐUR FYRIR JARÐFYRIBORÐ.  
 FESTA ÁLAG VERÐUR UM 32 TON/M<sup>2</sup>.  
 UNDIR GÓLFLOTU SKAL FYLJA MED GRÚS, SEM ÞJAPPAST  
 Í 40 CM LÖGUM MED VIBRAVALTARA OG VOKVAST HAFILEGA.  
 GÓLFLOTU SKAL EINANGRA MED 1/2" PLASTEINANGRUN  
 (22 KG/M<sup>3</sup>) OG NÁI HUN 50 CM NIÐUR Á ÖTVEGGI.  
 ÞLOTULYKTI Á UNDIRSLATTI 16 CM.

BRÉYTT Í SMÍT. 1982

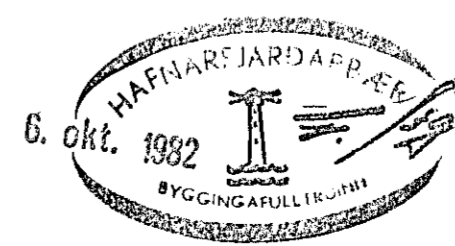

HERMANN ISÆBARN		MIFI
MÓBARD NR. 35,		HAFNARFIRDI
MÁL	1:20 1:50	UNDIRSTÖÐUR GRUNNMYND OG SNID
DAGS.	JULI 1982	
BLAD	1	<i>Hermann Isæbarn</i>