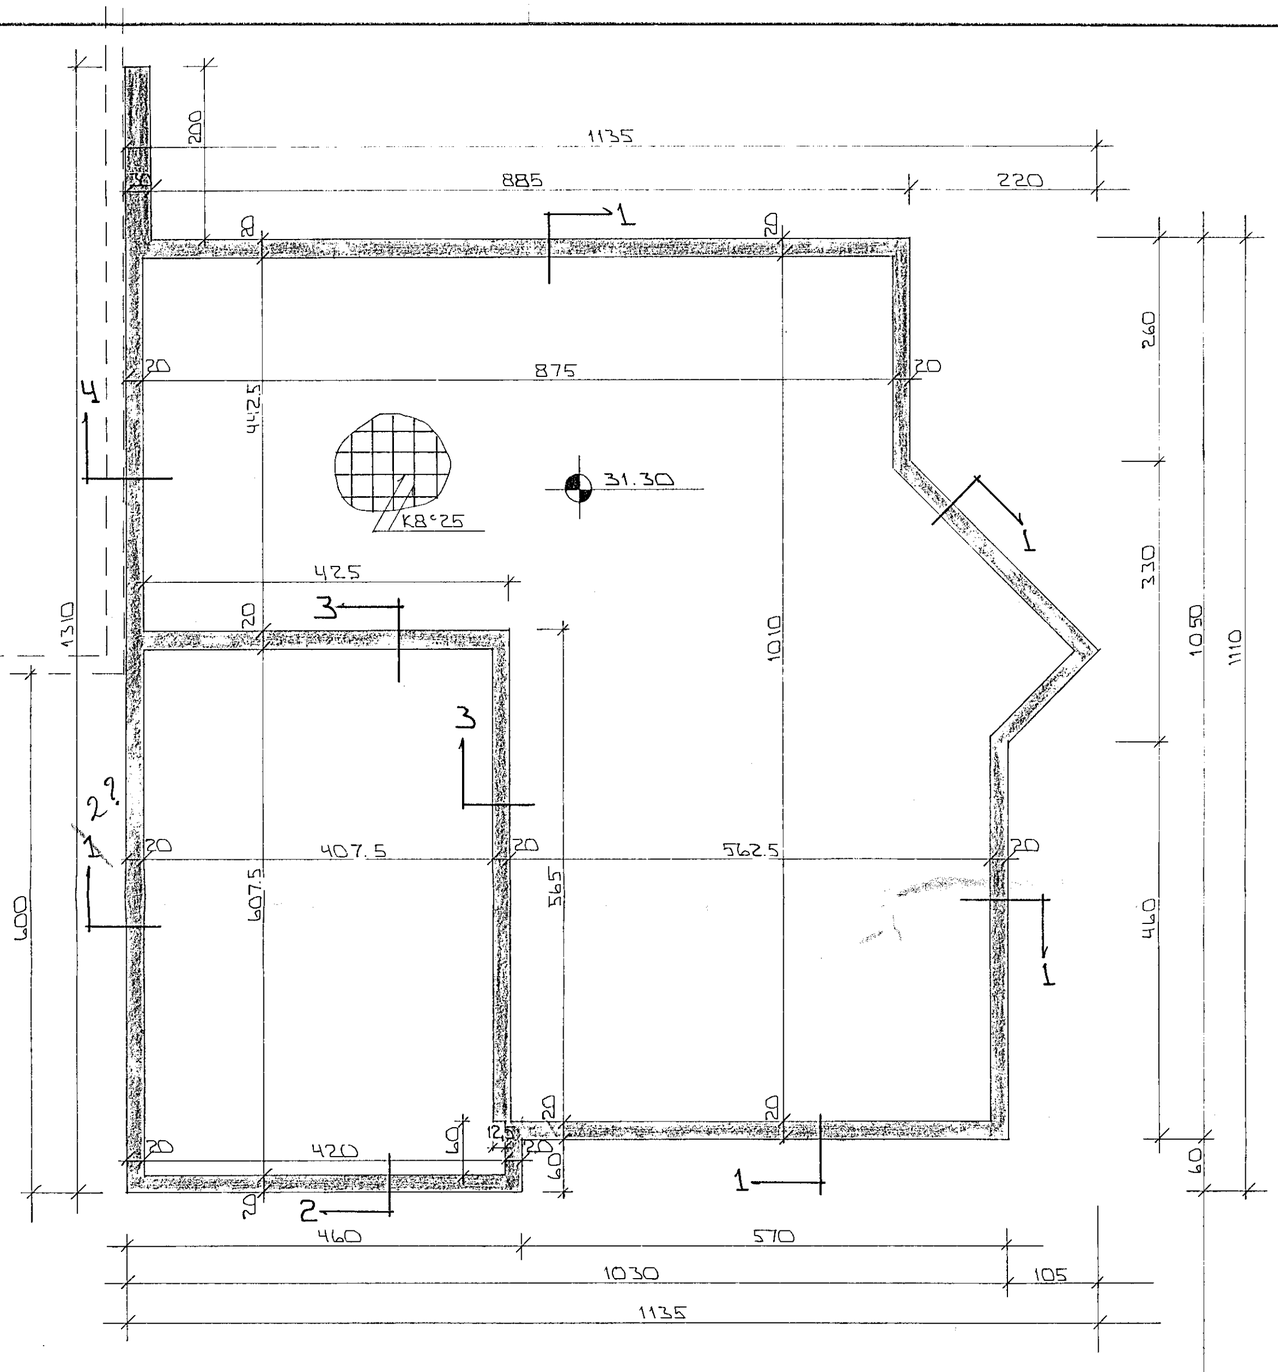

GRUNNMYND - 1:50

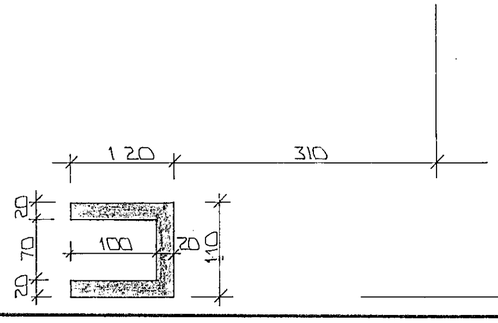

SKÝRINGAR

ALMENNAR SKÝRINGAR SJÁ BL.NR. 1-01.
SNIÐ SJÁ BL.NR. 1-03.

STEYPA
S > 250
VS ≤ 0.5
LOFT ≤ 6%
SEMENT ≥ 300 KG/M³

HAFNARFJARÐARBÆR
B.S.Þ.
BYGGINGAFULLTRÚINN
05 JUL 1991

BR.NR.	DAGS	EÐLI BREYTINGAR	SIGN.
01	28.6.'91	BR. Á ÞYKKT VEGGS VIÐ SÓLSTOFU	GH

MÓBERG 2 HAFNARFIRÐI
UNDIRSTÖÐUR - MÁLTEIKN

MÆLIKV. 1:50

DAGS JÚNÍ '91
HANNAÐ
TEIKNAÐ GH
VERK NR. 9129
BLAÐ NR. 1-02

SIGURÐUR ÞORLEIFSSON TÆKNIFRÆÐINGUR F.T.F.Í.
STRANDGÖTU 11 HAFNARFIRÐI SÍMI 54751/54255