



GRUNNMÝND 1:50

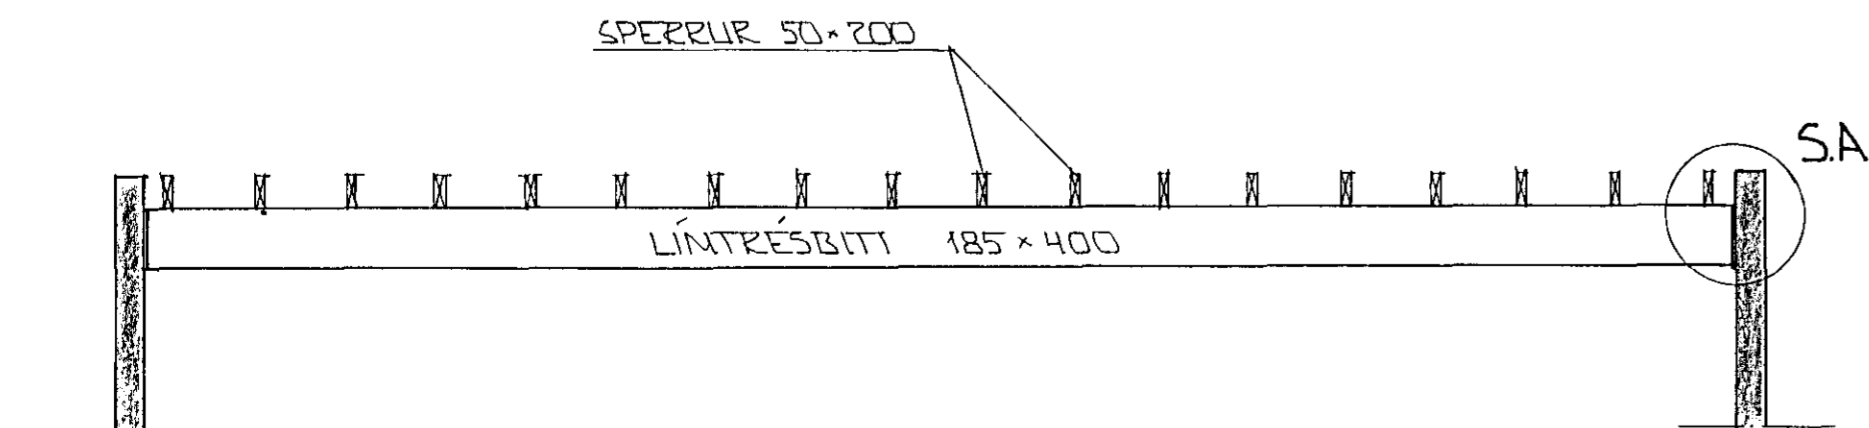

SNID 1-1 1:20

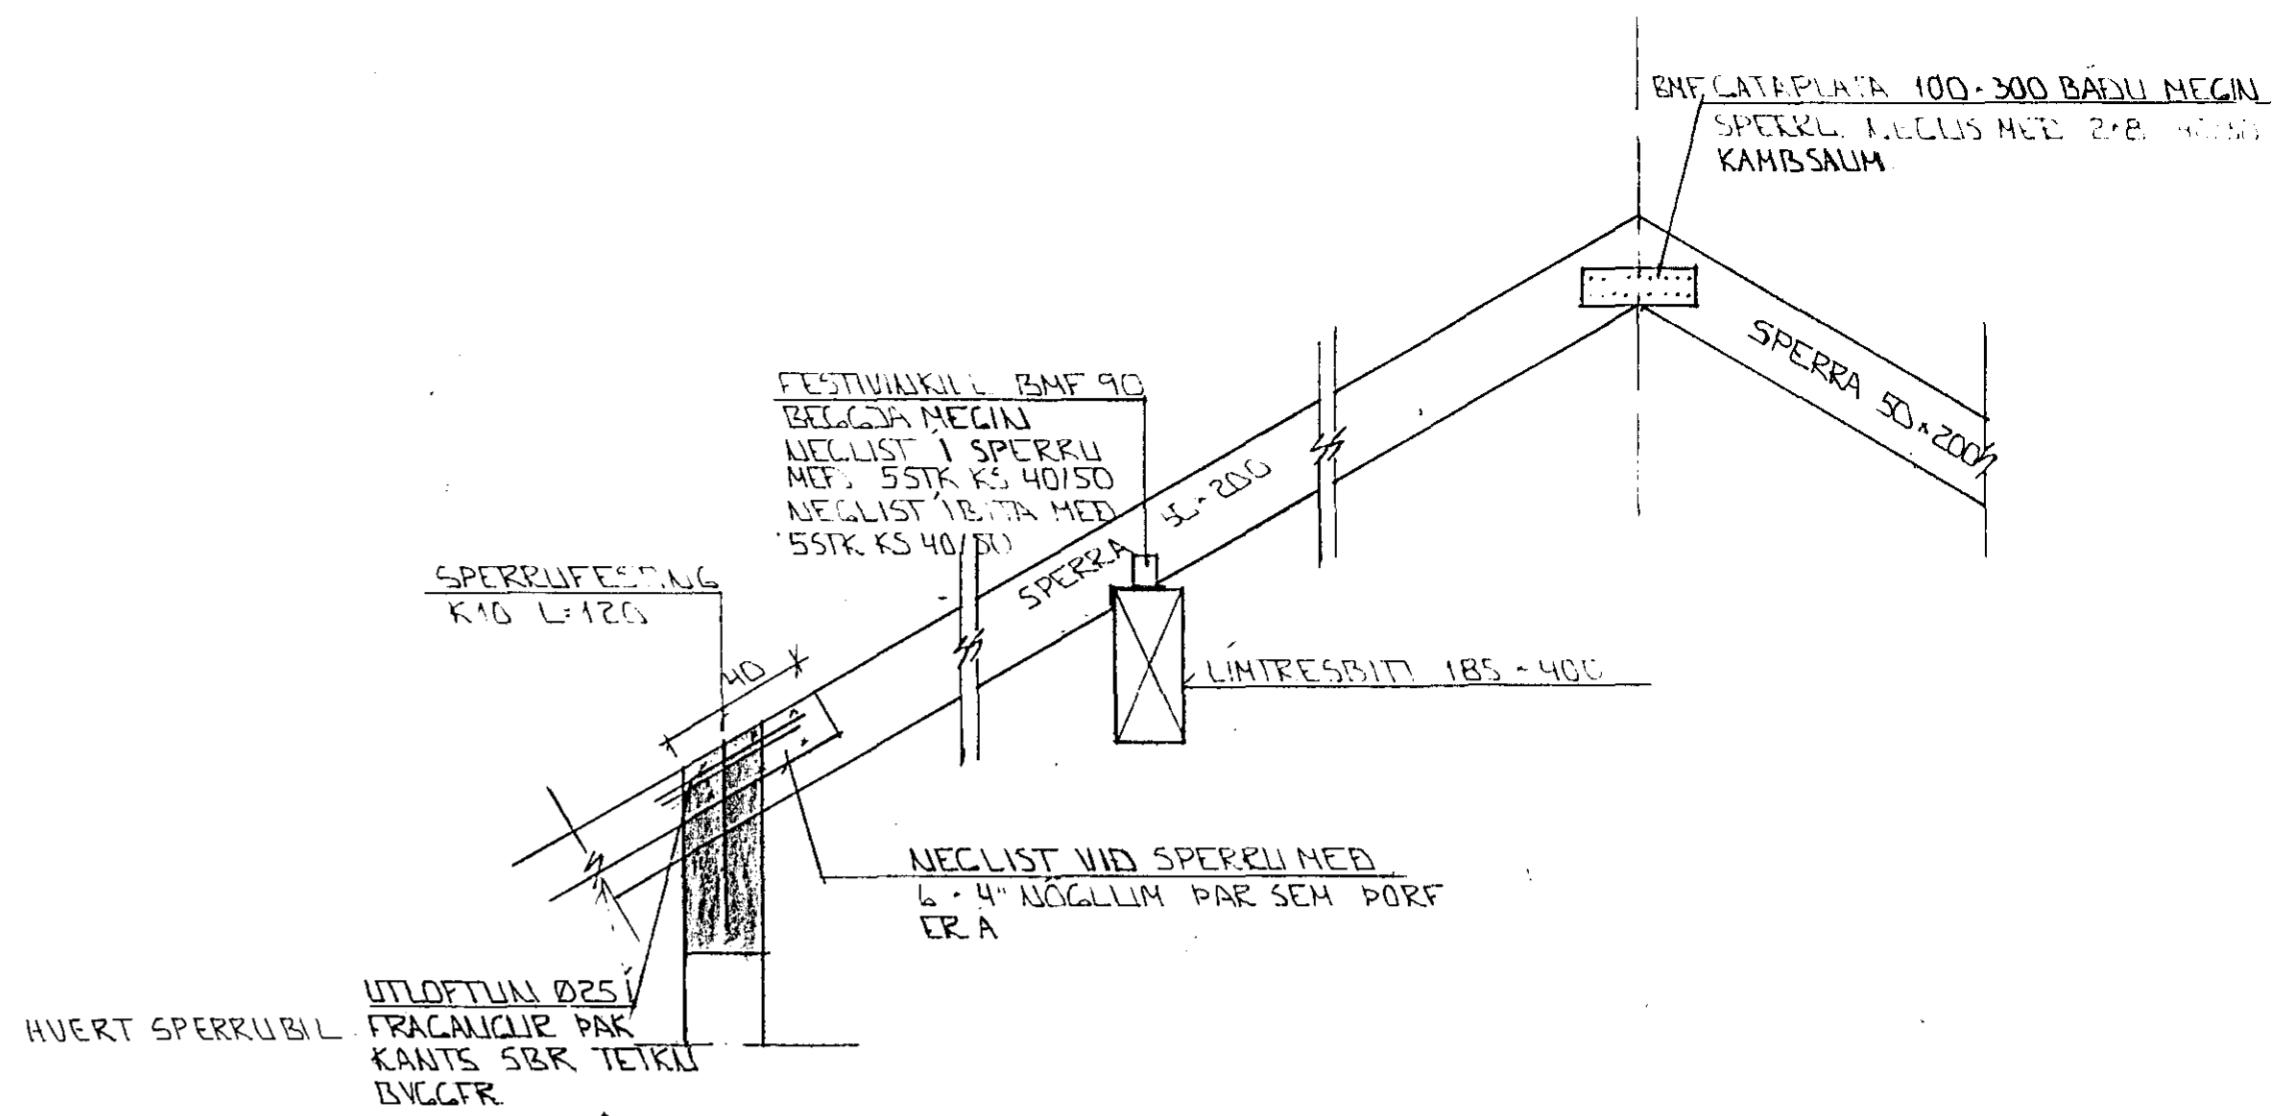


SNID 2-2 1:20


SKÝRINGAR

LEIÐRÉTTAR LAGFERÐAR OG
STADFERÐAR TEIKNINGAR
GLJÓÐNS Þ RAGNARSSONAR I.F.R.


SNID 4-4 OG SÉRMYNDIR SB, SC OG SD
SVA BL. NR. 1-02.

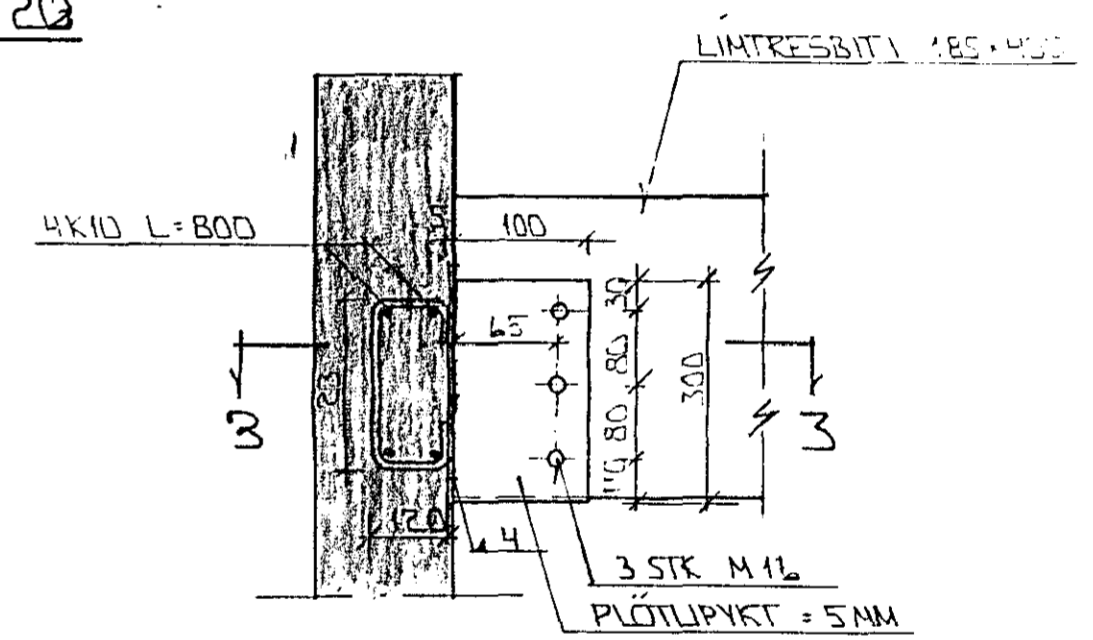

SÉRMYND A FRAGANGUR BITA
I VEGG

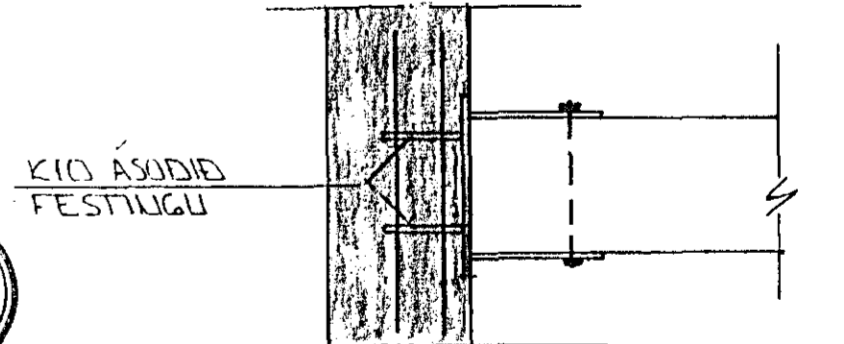

SNID 3-3 1:10

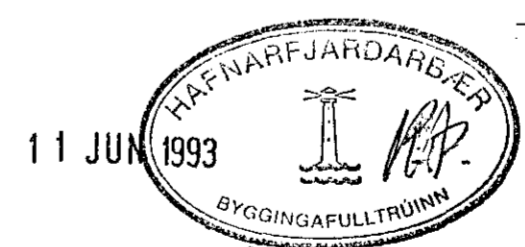

03	10.06.93	KUISTU BR	
02	MAY 93	SÉRMYND D. LINTREI I KUIST	
01	AGUST 92	SETTUR KUISTUR	
BR.NR.	DAGS	EDLI BREVTINGAR	SIGN.
MÓBERG 6 HAFTJARFIRÐI			DAGS JÚLÍ '92
PAKVIRKI - GRUNNMÝND OG SNID			HANNAÐ 9/21
MÆLIKV. 1:50 1:20 1:10			TEIKNAD GHT
SIGURÐUR ÞORLEIFSSON TEKNIFRÆÐINGUR F.T.F.I.			VERK NR. 9234
STRANDGÖTU 11 HAFNARFIRÐI SIMI 54751/54255			BLADNR. 1-01