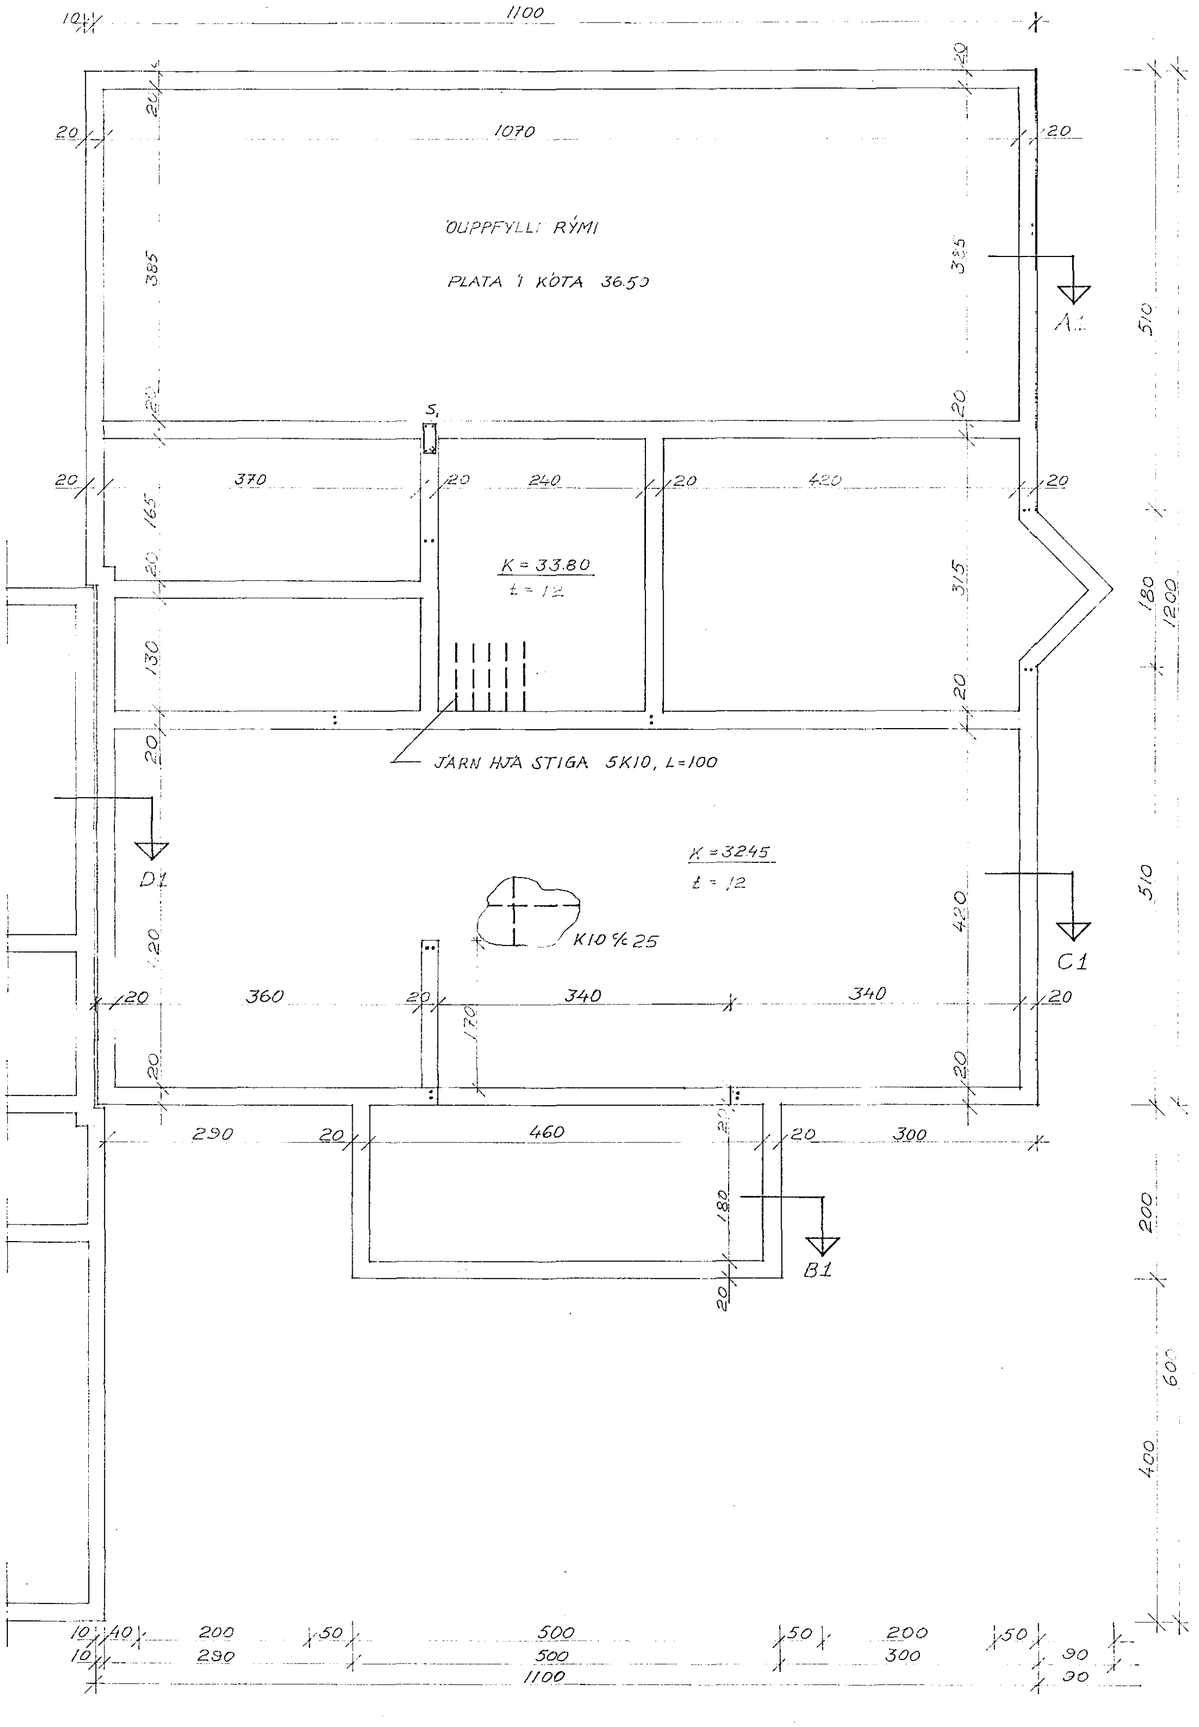

GRUNNMYND UNDIRSTAÐA M 1:50

SNIÐ Í SÚLU S1 M 1:20

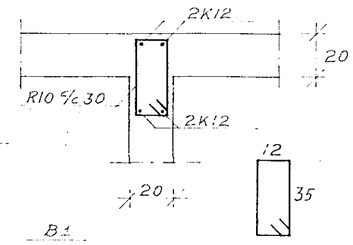

SNIÐ Í VEGGI M 1:20

B1

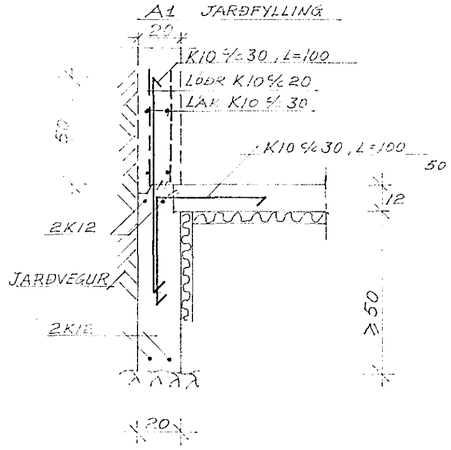

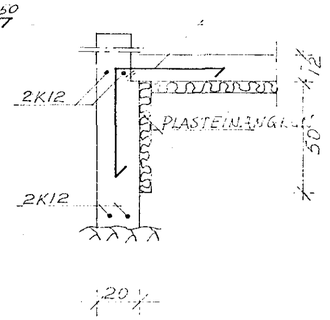

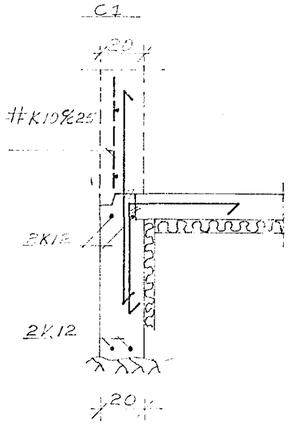

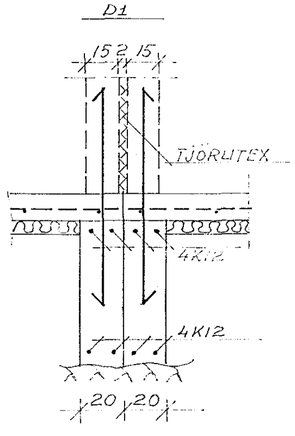

SNIÐ Í INNVEGGI

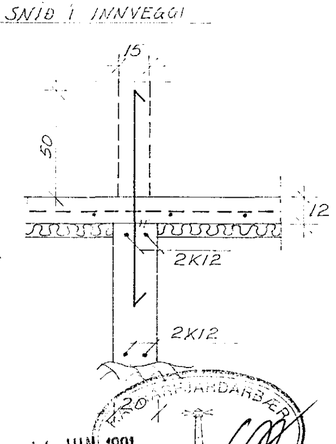

14 JÚN 1991

SKÝRINGAR:

KÓTAR ERU Í METRUM EN ÖNNUR MÁL Í SENTIMETRUM.
UNDIRSTÖÐUR SKULU STANDA Á KLÖPP. MESTA LEYFILEGA ÁLAG Á KLÖPP ER 0.8 MN/m² (σ_{max} = 0.8 MPa).
HREINSA ÖLL OP SKULU 2K12 GANGA MINNST 60 CM ÚT FYRIR BRÚN OPS.
EINANGRA SKAL BOTNPLÖTU OG ÚTHRINA SÖKKULVEGGJA MEÐ 50 MM PLASTEINANGRUN ($\delta \geq 25$ kg/m³).
STÁLTEGUND S200 OG STÁL KS40 EÐA SAMBÆRILEGT.
ÚTVEGGJASTEYPA S250.
GÓT Í SÖKKLA SJÁ FRÁRENNSLISTEIKNINGU.
FARI SÖKKULVEGGIR YFIR 1.2 M ÞÁ #K10 ⅌25 OG 2K12 UPPI OG NIÐRI.

GUÐJÓN Þ. RAGNARSSON TFR EIKJUVOGI 26 – SÍMI 3-41-06		
VERK: MÓBERG NR 8 HAFNARFIRÐI		
MÁL	1:50 1:20	BURÐARVIRKI UNDIRSTÖÐUR GRUNNMYND OG SNIÐ
DAGS	Des. – 1990	
BLAÐ	1	
BREYTT	11691	Guðjón Þ. Ragnarsson