





YFIR DÖR OG GJUGGA KOMU 3STK RÖ  
HEMA LUNNA SÉ GYTT

I PEYKHAÐ KOMU 4STK RÖ LÖRÉTT  
OG LYKJUR ÞÖGULD

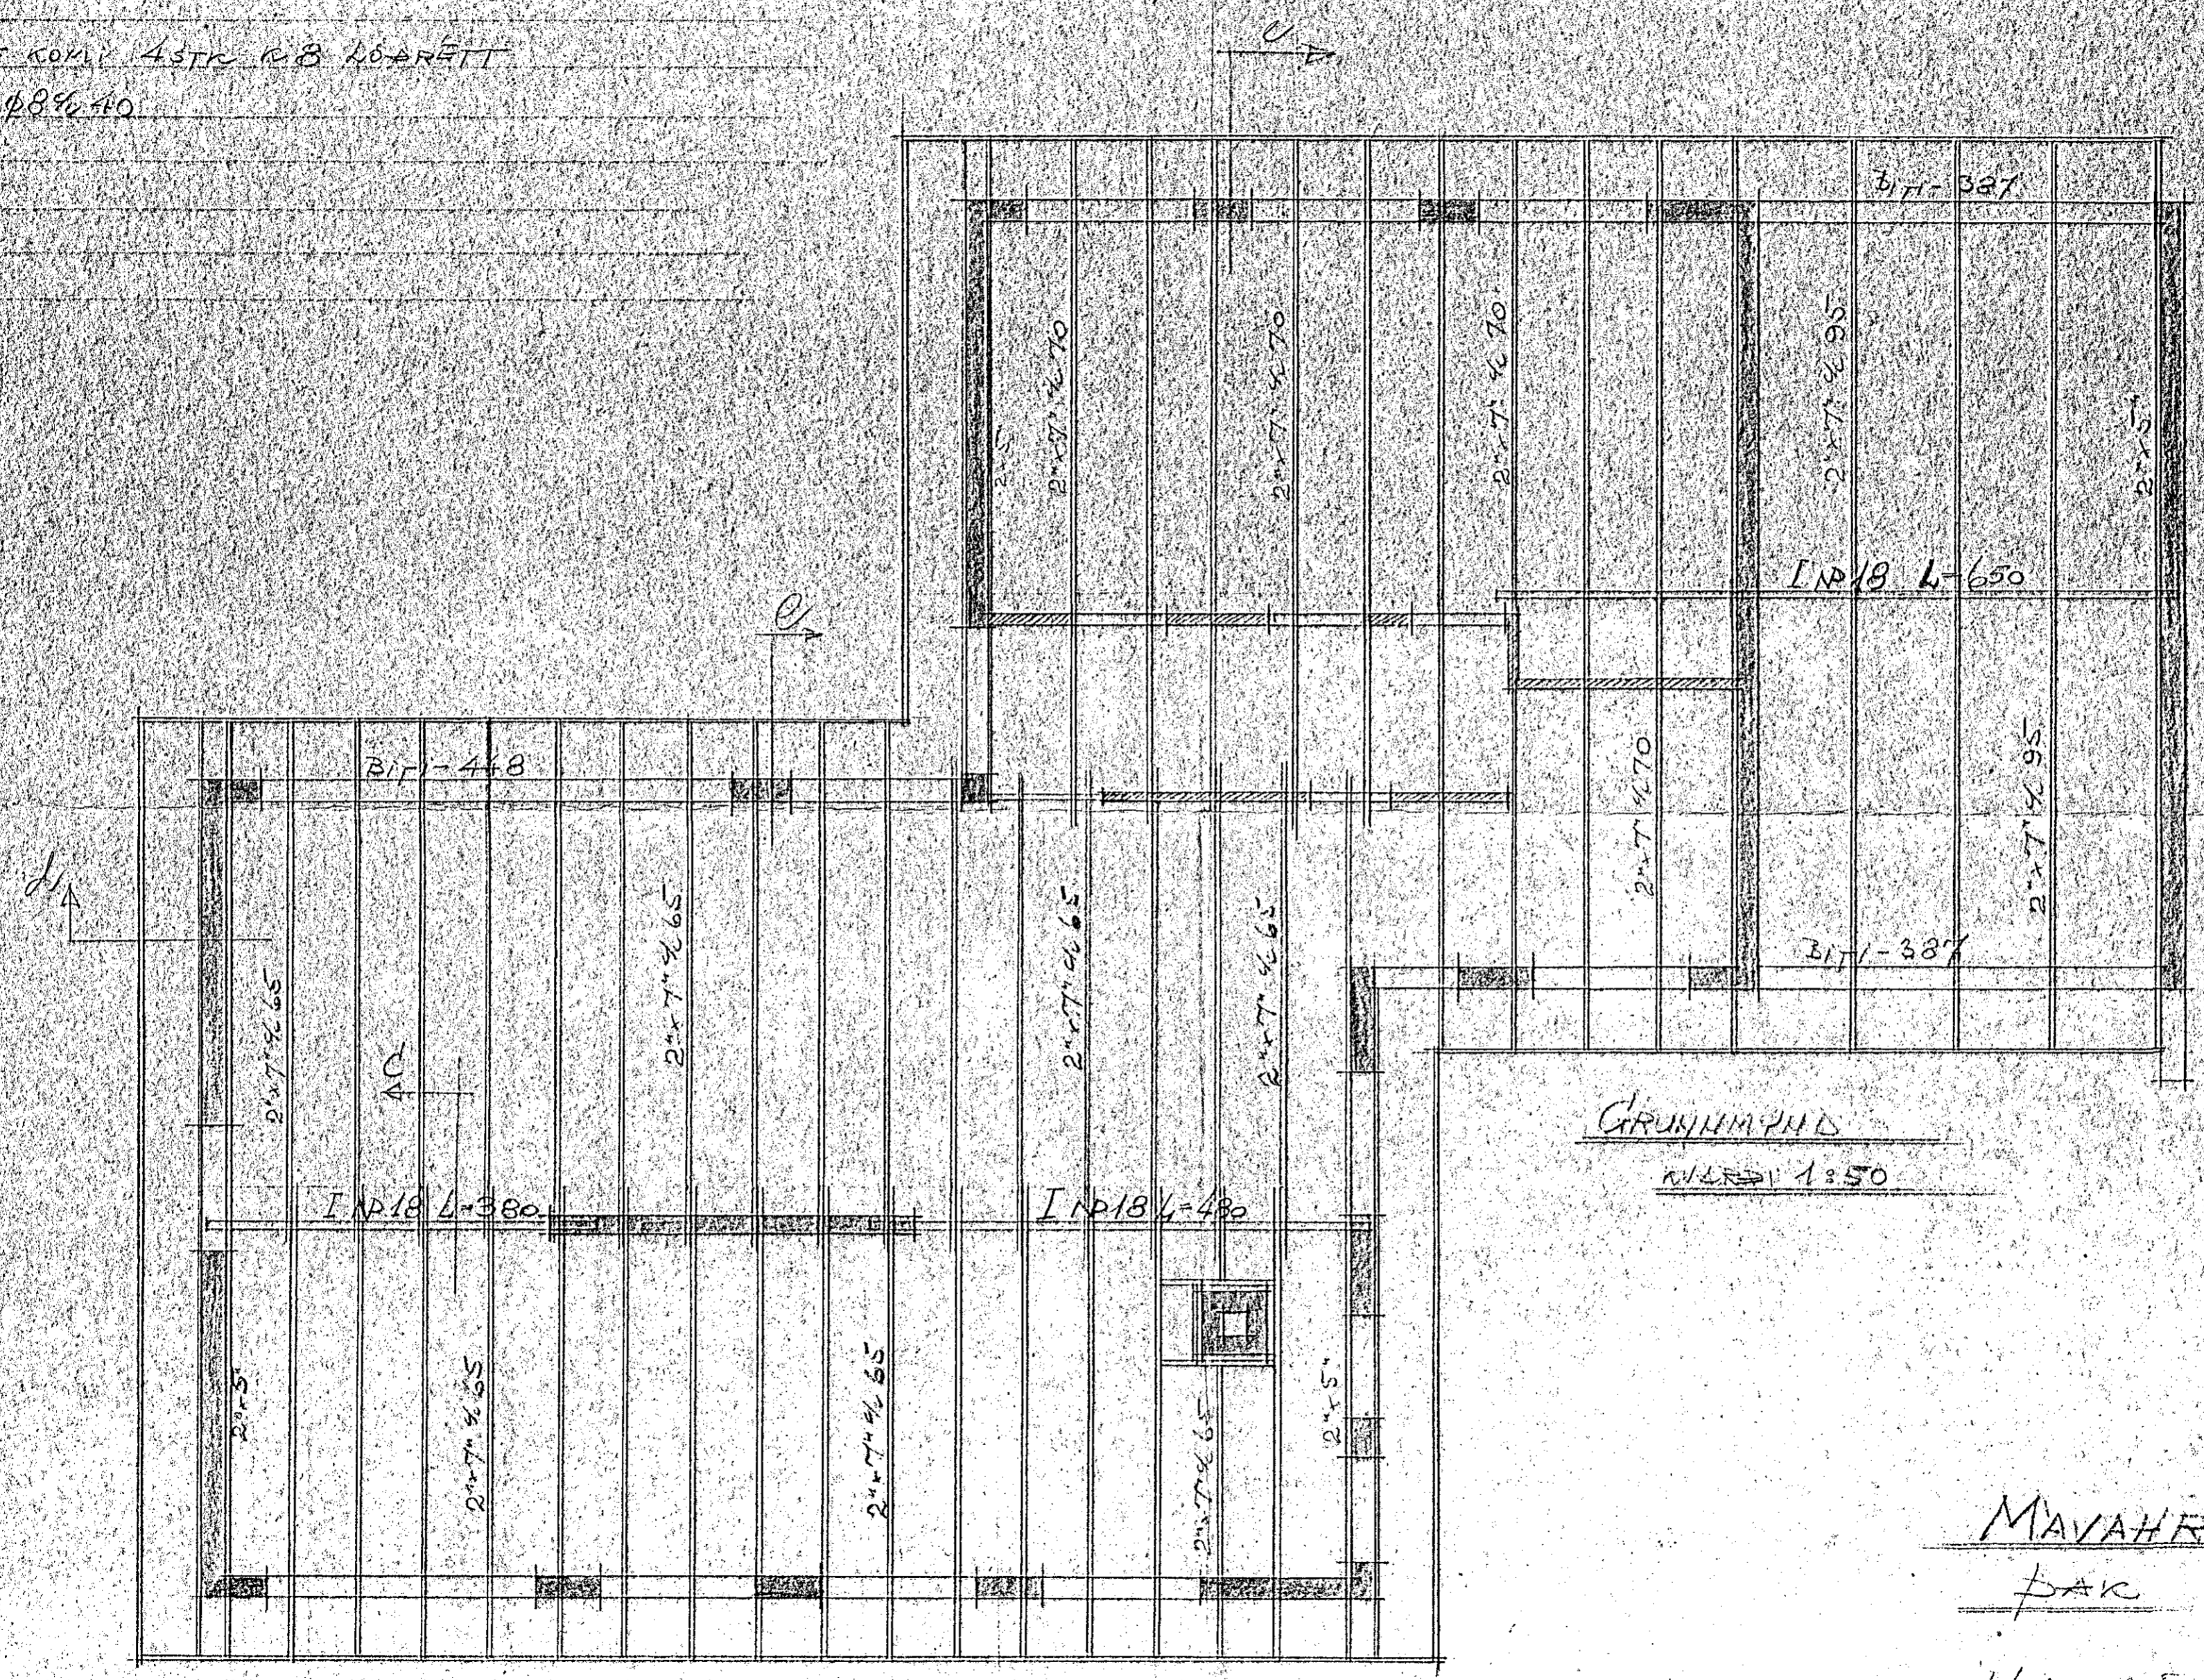

CA

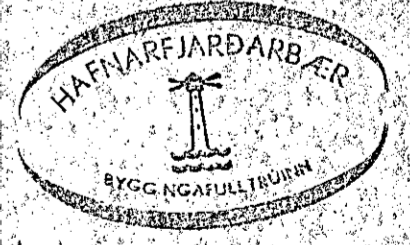

MAVAHRAUN 17

ÞAK

Hafnarfjörði í okl. 1971  
Einarinn Sigólfsson