




RIS GRUNNMYND

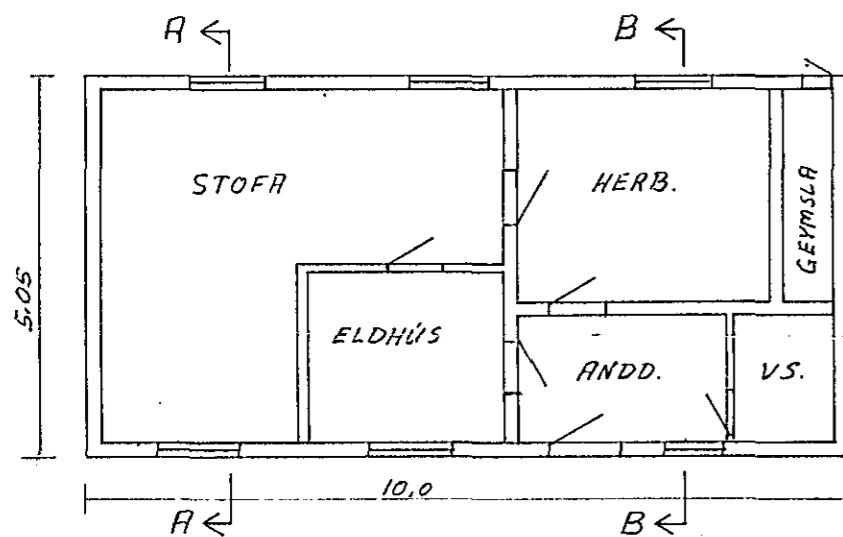


HÆÐ GRUNNMYND

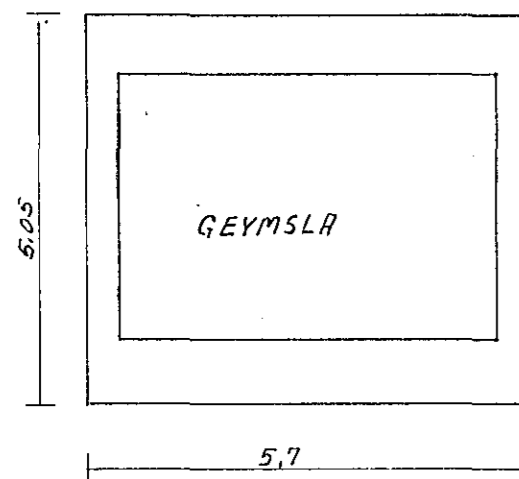


KJALLARI GRUNNMYND

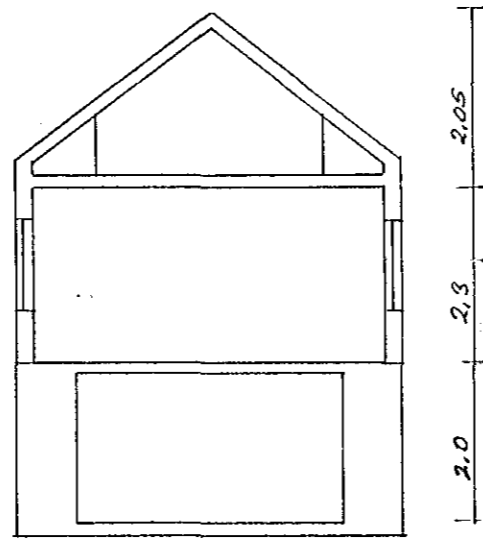


SNID A-A

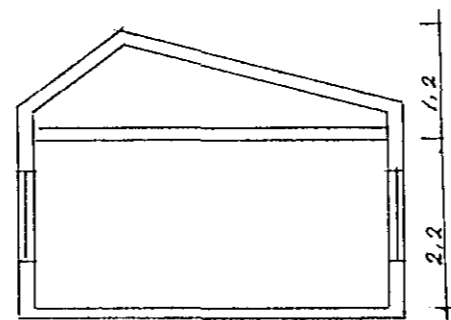


SNID B-B

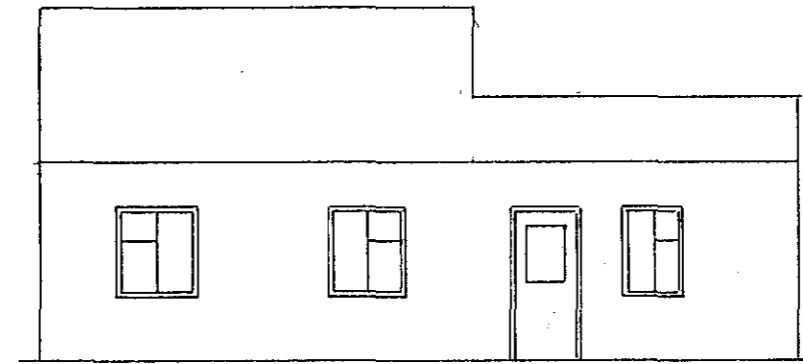

AUSTUR HLID

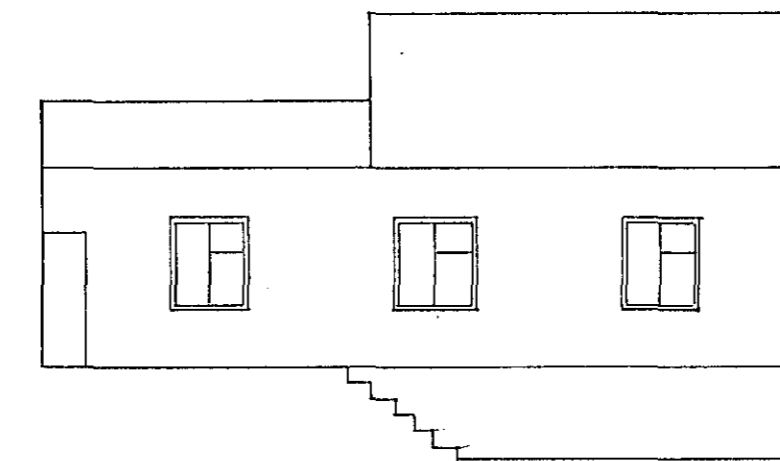


VESTUR HLID

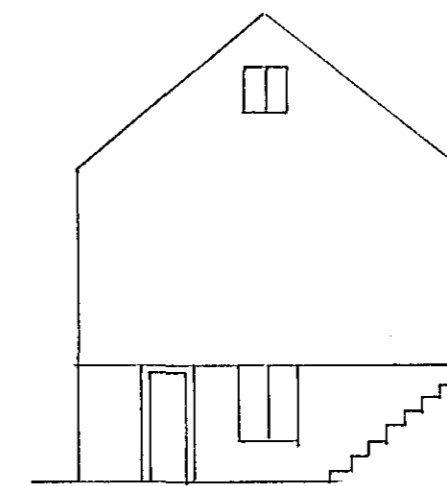

SÚÐUR GAFL

Stærð er talin 183 m³ að stærð
og byggð uppþæflega 1906-08.
Viðbygging við húsið var samþ.
28. júní 1942.
Stærð er jafnvæð í timburhúsi
á steyptum kjallara.

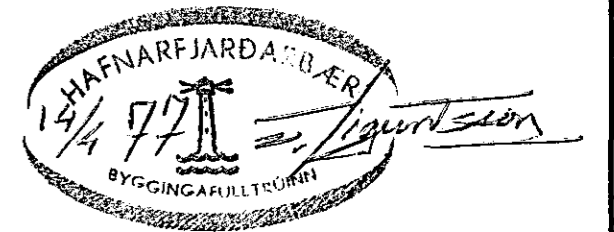

MERKURGATA 13	MÆLIKVARDI 1:100	VERK	TEIKN NR
STÆRD HÚSS SKV. MÆLINGU	Hannað: Teiknað: <i>J</i>	Yfirfarið: Samþ: <i>J</i>	DAGS 6/4 '77
JÓHANN GUNNAR BERGPÓRSSON VERKFR MVFI STRANDGÖTU 11 — HAFNARFIRÐI — SÍMI 53315	BREYTT		

28/6/42 vrb