


UNDIRSTADA BÍLSKÓRS 1:20    UNDIRSTADA INNVEGGJA 1:20    UNDIRST. ÖTV. 1:20

**SKÝRINGAR:**  
 UNDIRSTODUR HVÍLA Á JAFNPOSTU HRAUNI.  
 STEYPUGÆÐI B-150 SAMKVÆMT ÍSLENSKUM STADLI  
 Í UNDIRSTODUR OG GÓLFPLÖTU, MINNST 12 CM ÞYKK.  
 STEYPUSTYRKARJÄRN KS 40 MERKT -K

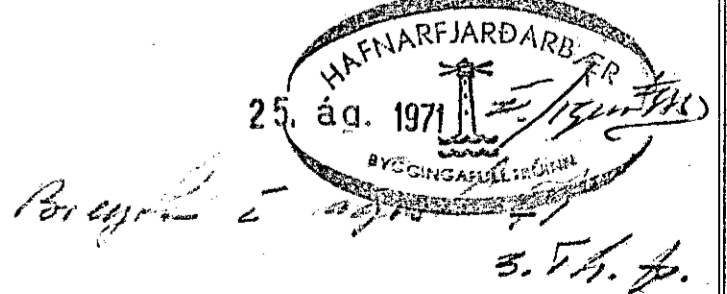

STEINGRÍMUR TH. ÞORLEIFSSON MTPI		
MIDVANGUR NR. 100 HAFNARFIRÐI		
MÁL	1:20	JÄRNBEINT STEINSTEYPA
DAGS.	JÚNÍ 1971	UNDIRSTODUR
BLAD	1	GRUNNMYND OG SNID