

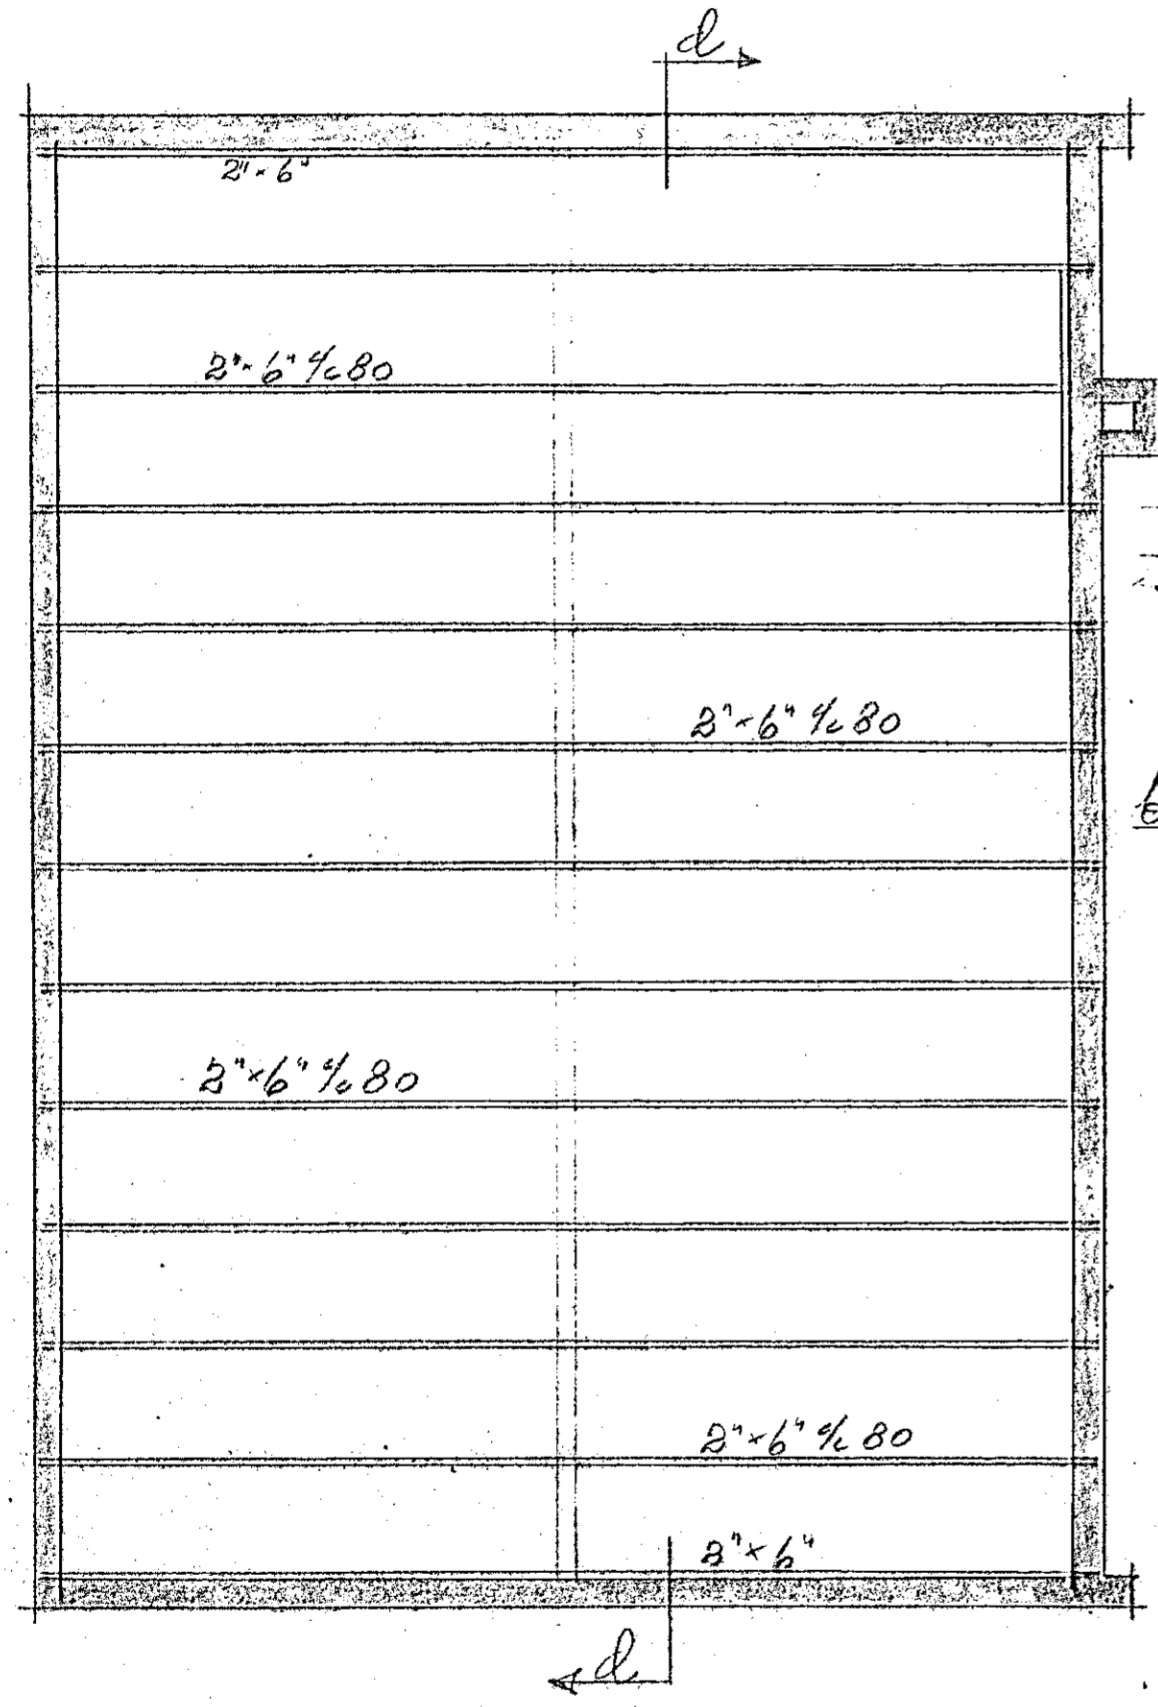



SNID 2-6
KVARDI 1:50

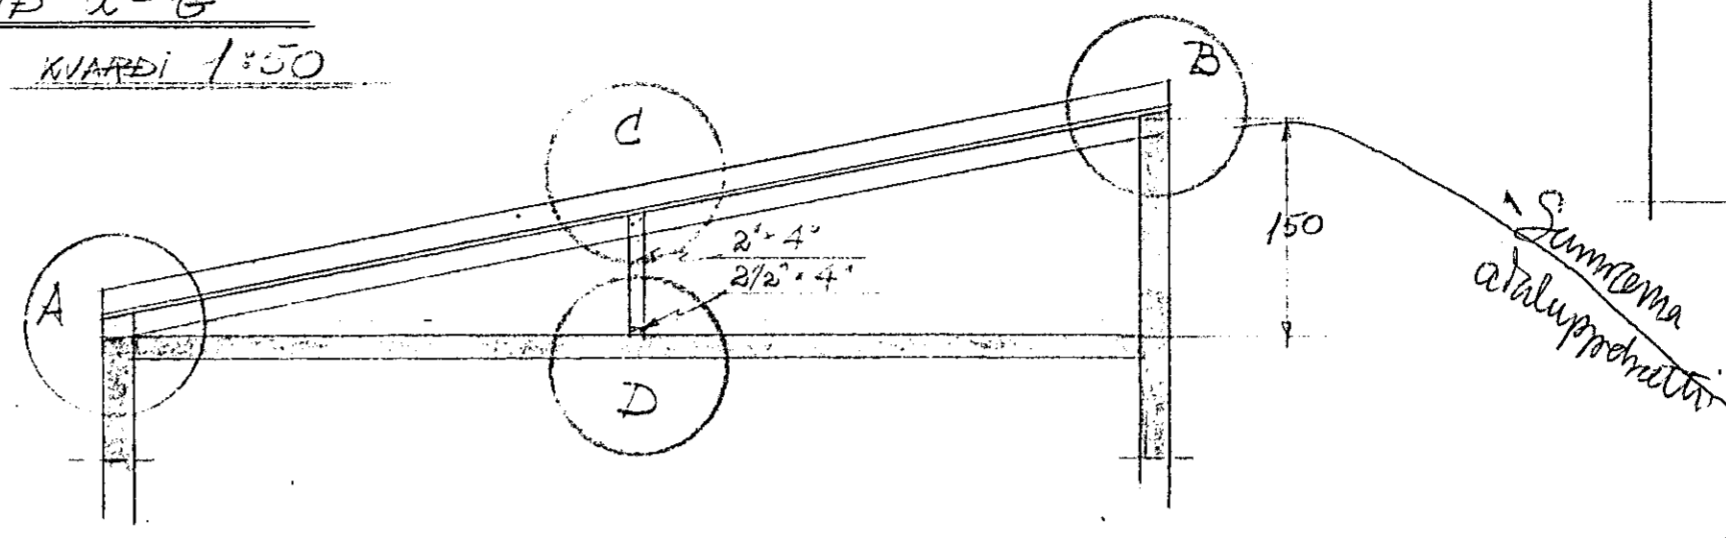


GRUNNMYND
KVARDI 1:50

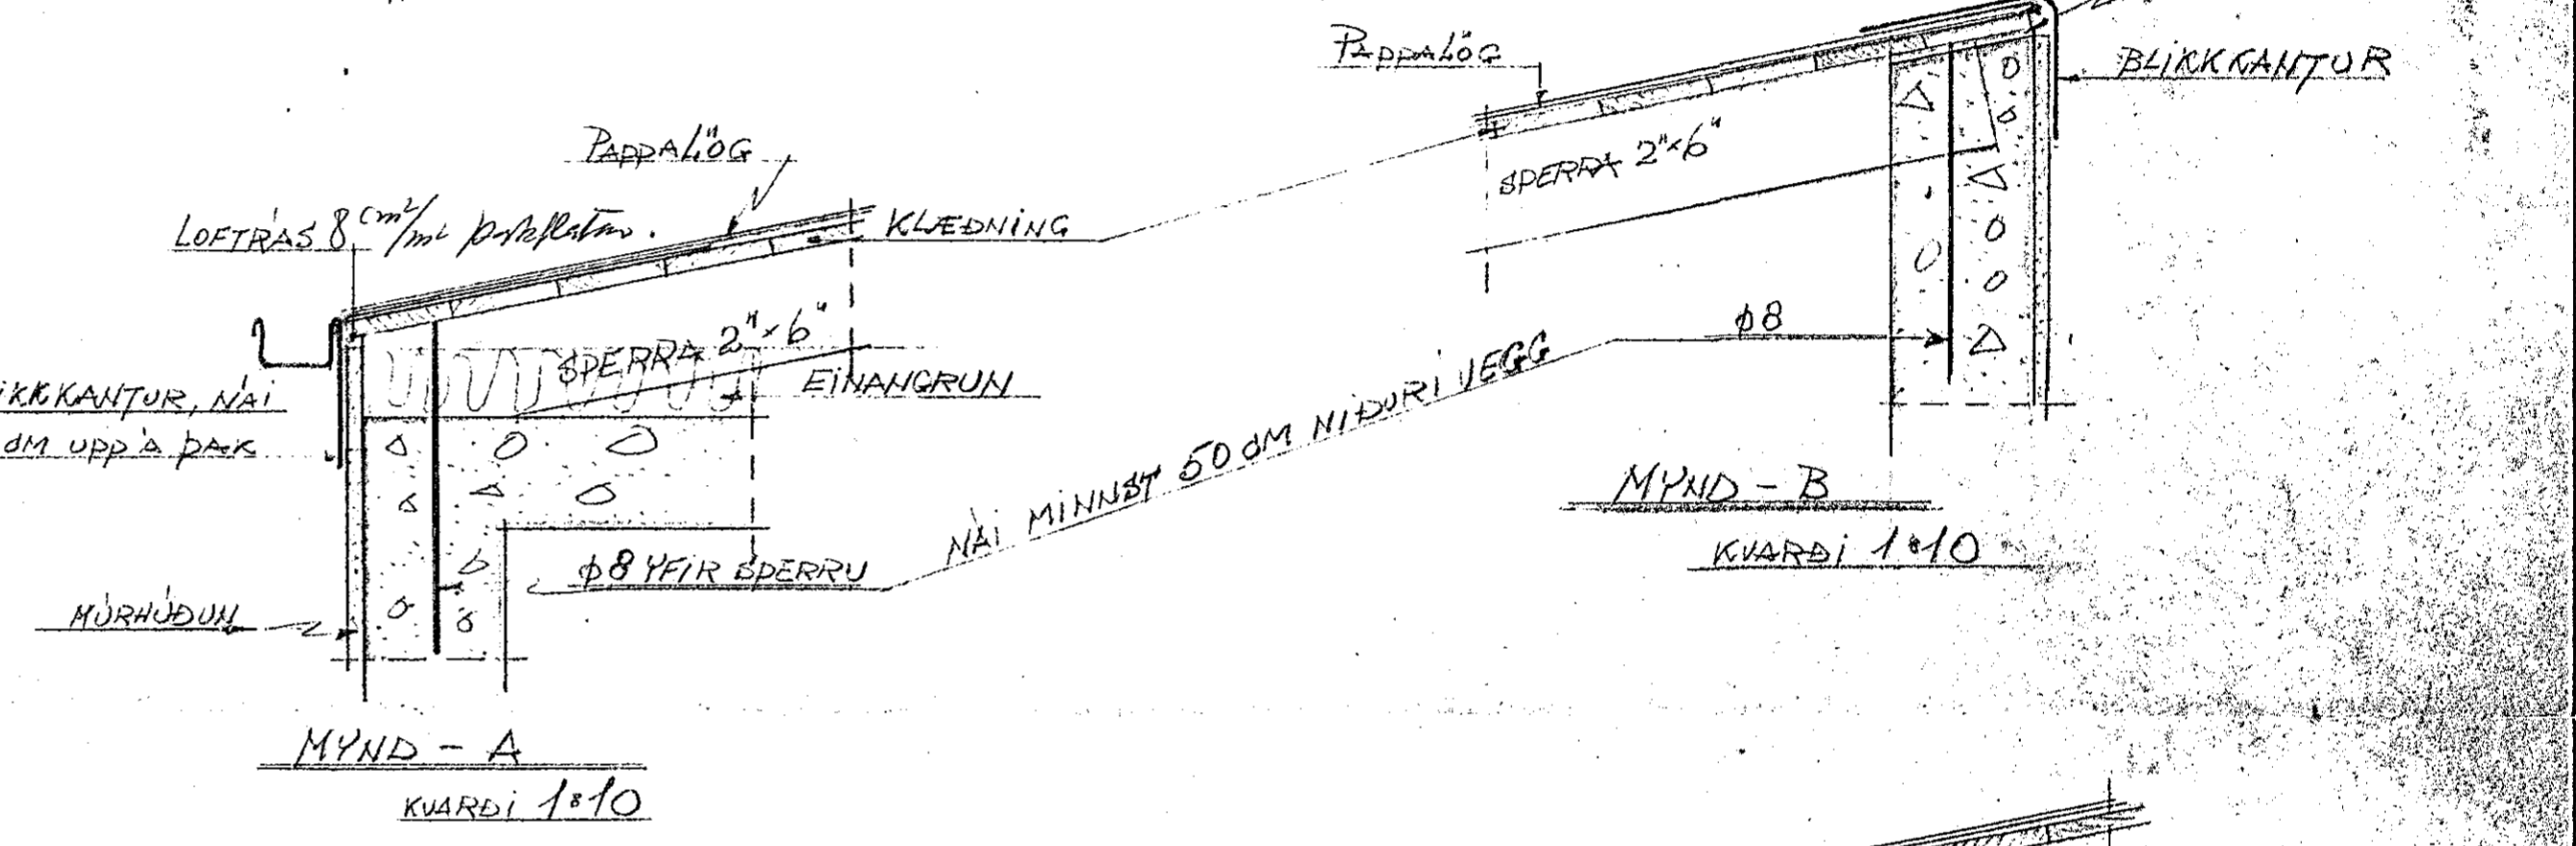


MYND - A
KVARDI 1:10

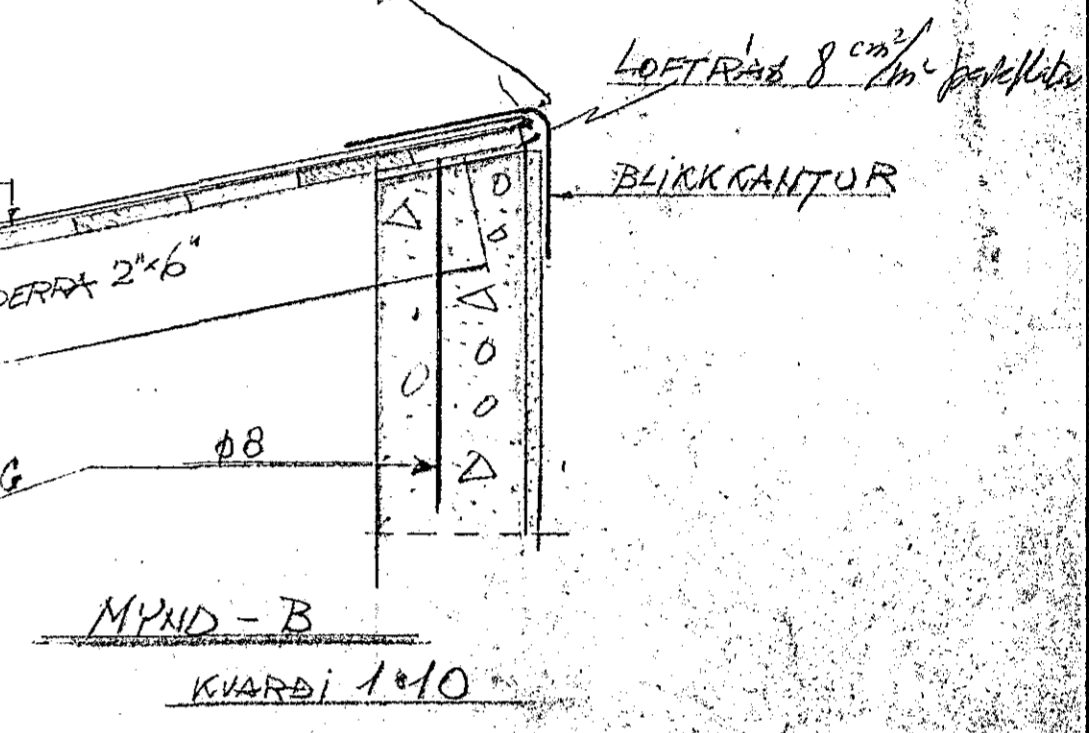

MYND - B
KVARDI 1:10

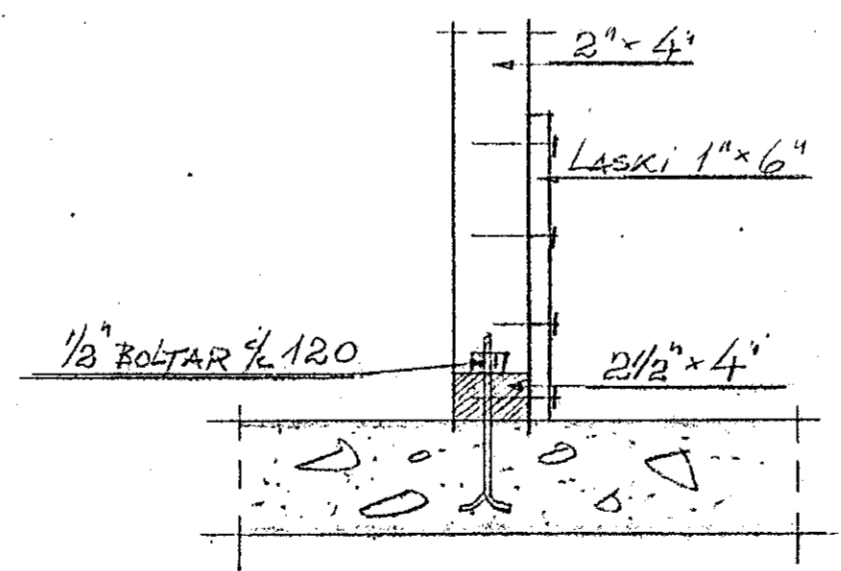

MYND - D
KVARDI 1:10

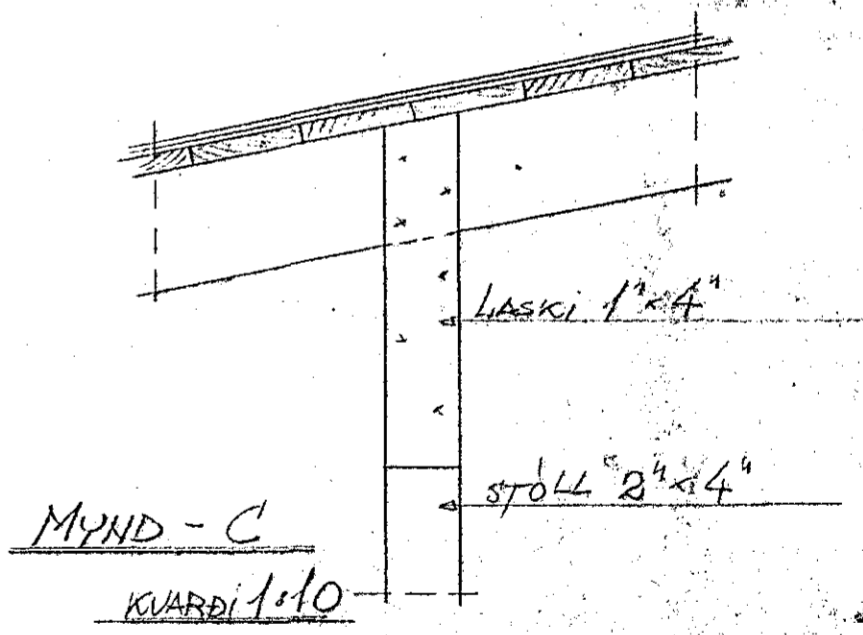

MYND - C
KVARDI 1:10

101
MIÐVANGUR 99-109
ÞAK

Hafnarfirdi í júní 1969
Porsleimu Lúgólfsson F.T.F.