



SPERRUENDARNIR ERU BOLTADIR Á BITA B 6 MEÐ 1/2" BOLTUM OG ÞESSUM 5mm JÁRNUM

ATHUGASEMDIR:
BREYTINGAR FRÁ FYRRI TEIKN ERU:
PLATA YFIR 2 HÆÐ OG BITAR B 4 HVERFA SPERRUR BREYTTAR

LOFTRÁSIR. SJÁ FYRRI TEIKN.

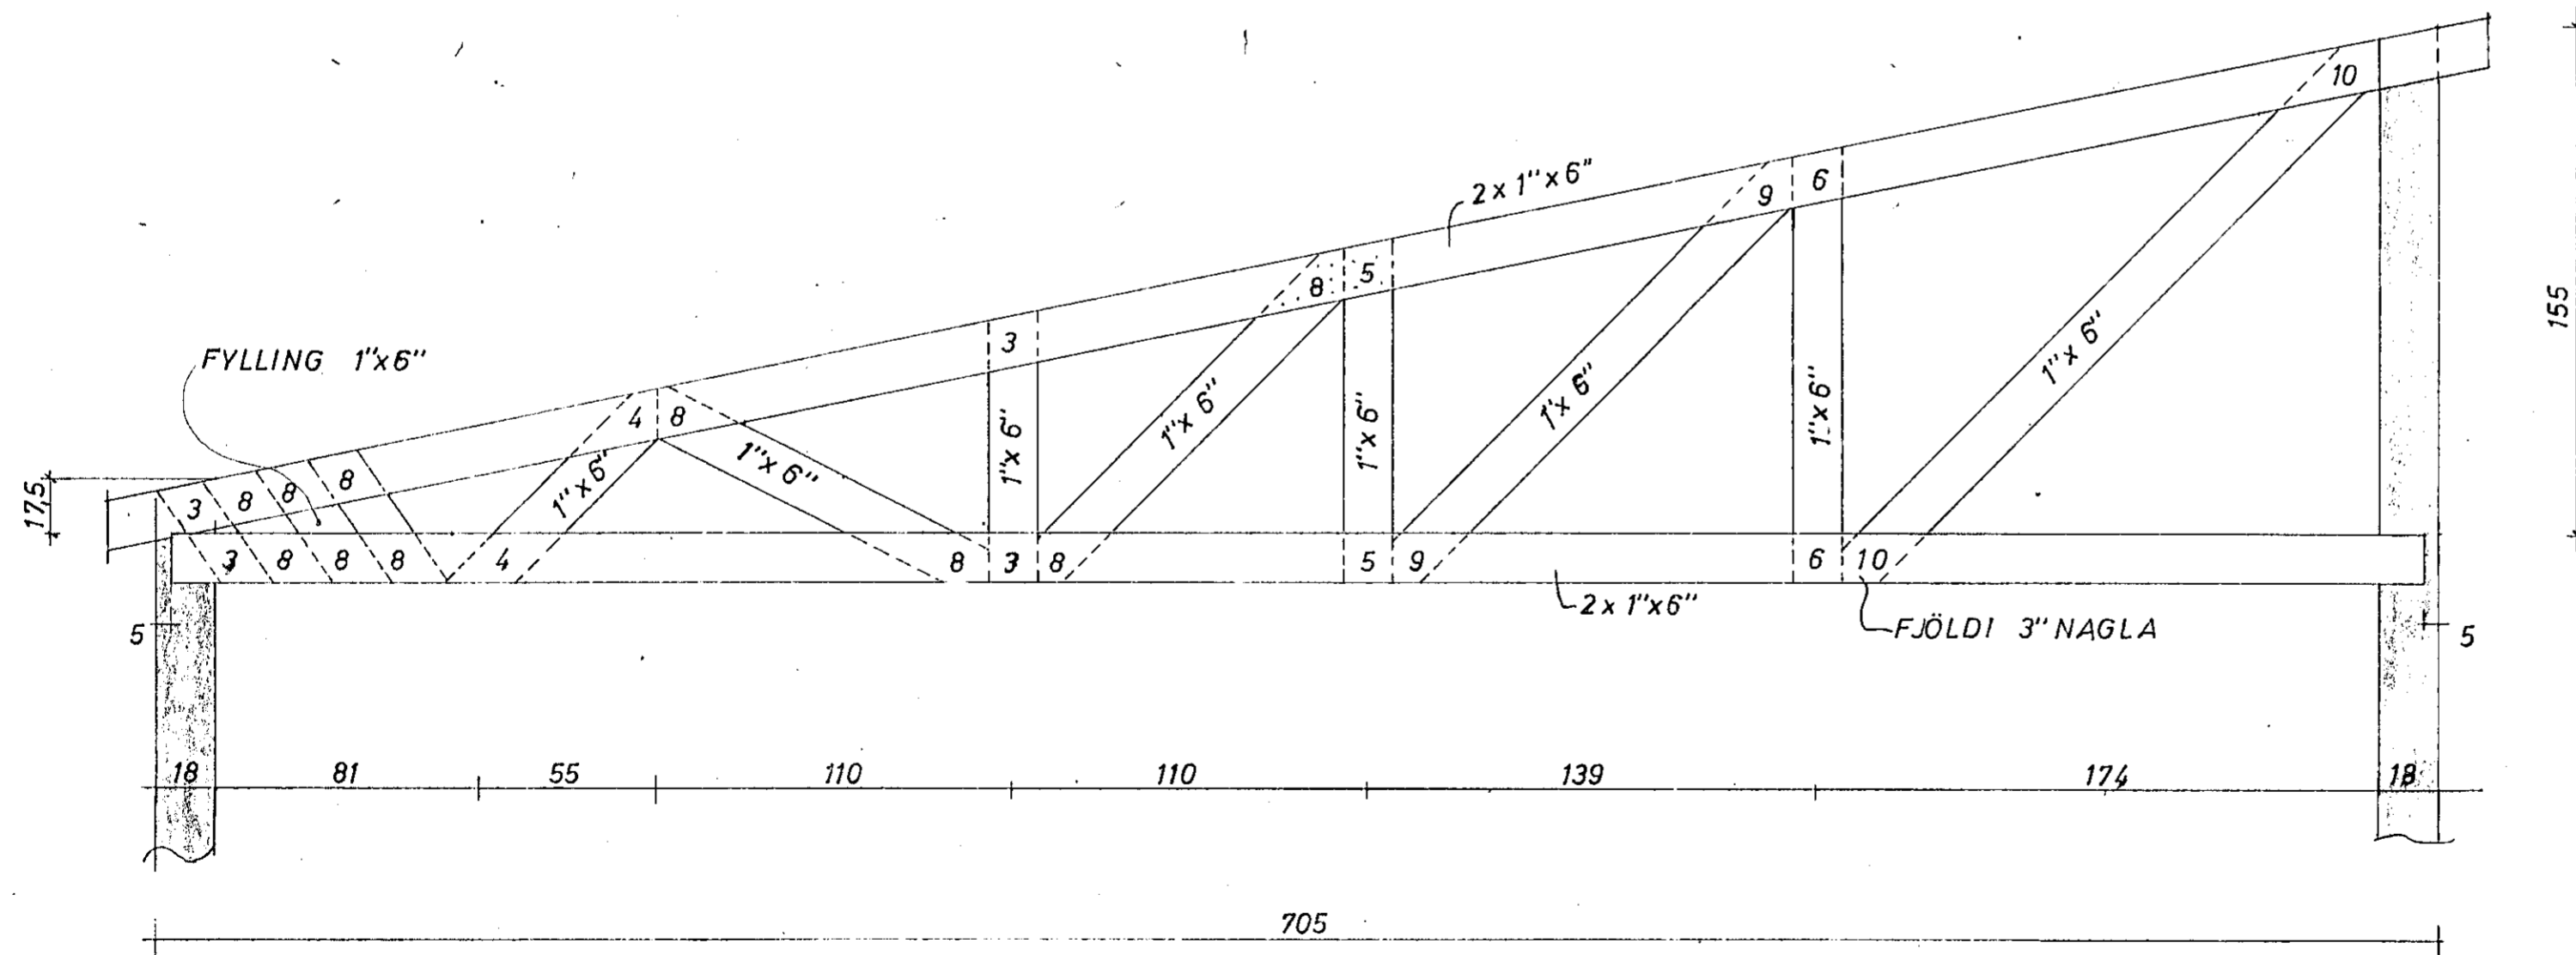

SPERRA 1:20
FJARLÆGD MILLI SPERRA 100cm

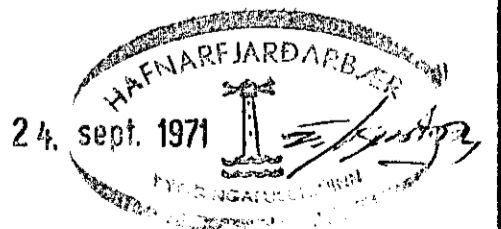

MÍÐVANGUR 75 HAFNARFIRÐI	M: 1:10 1:20	VERK. 7126	
ÞAKSPERRUR	H T S	V S	DAGS. SEPT 71
JÓHANN GUNNAR BERGÞÓRSSON VERKFR MVFÍ KÖLDUKINN 9			