



SNID - g
KVARDI 1:10

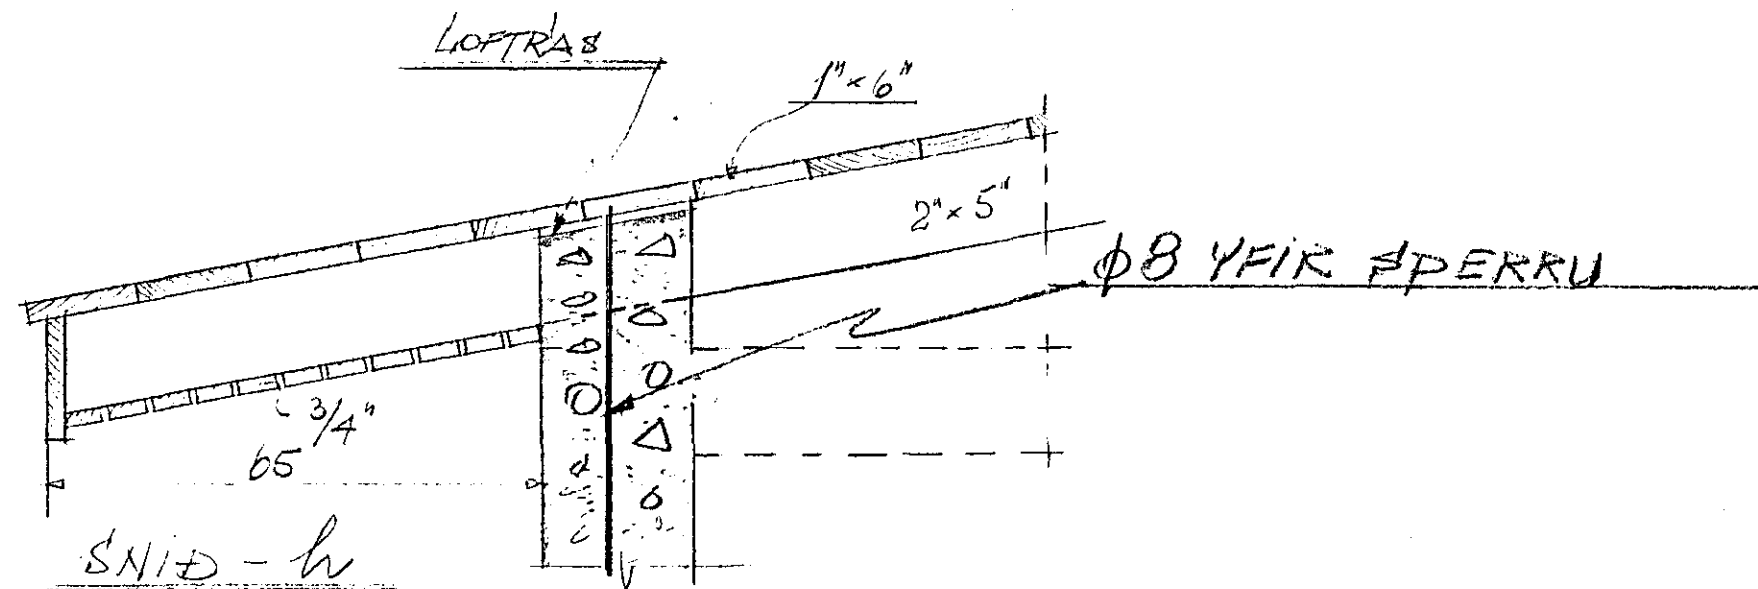

SNID - h
KVARDI 1:10

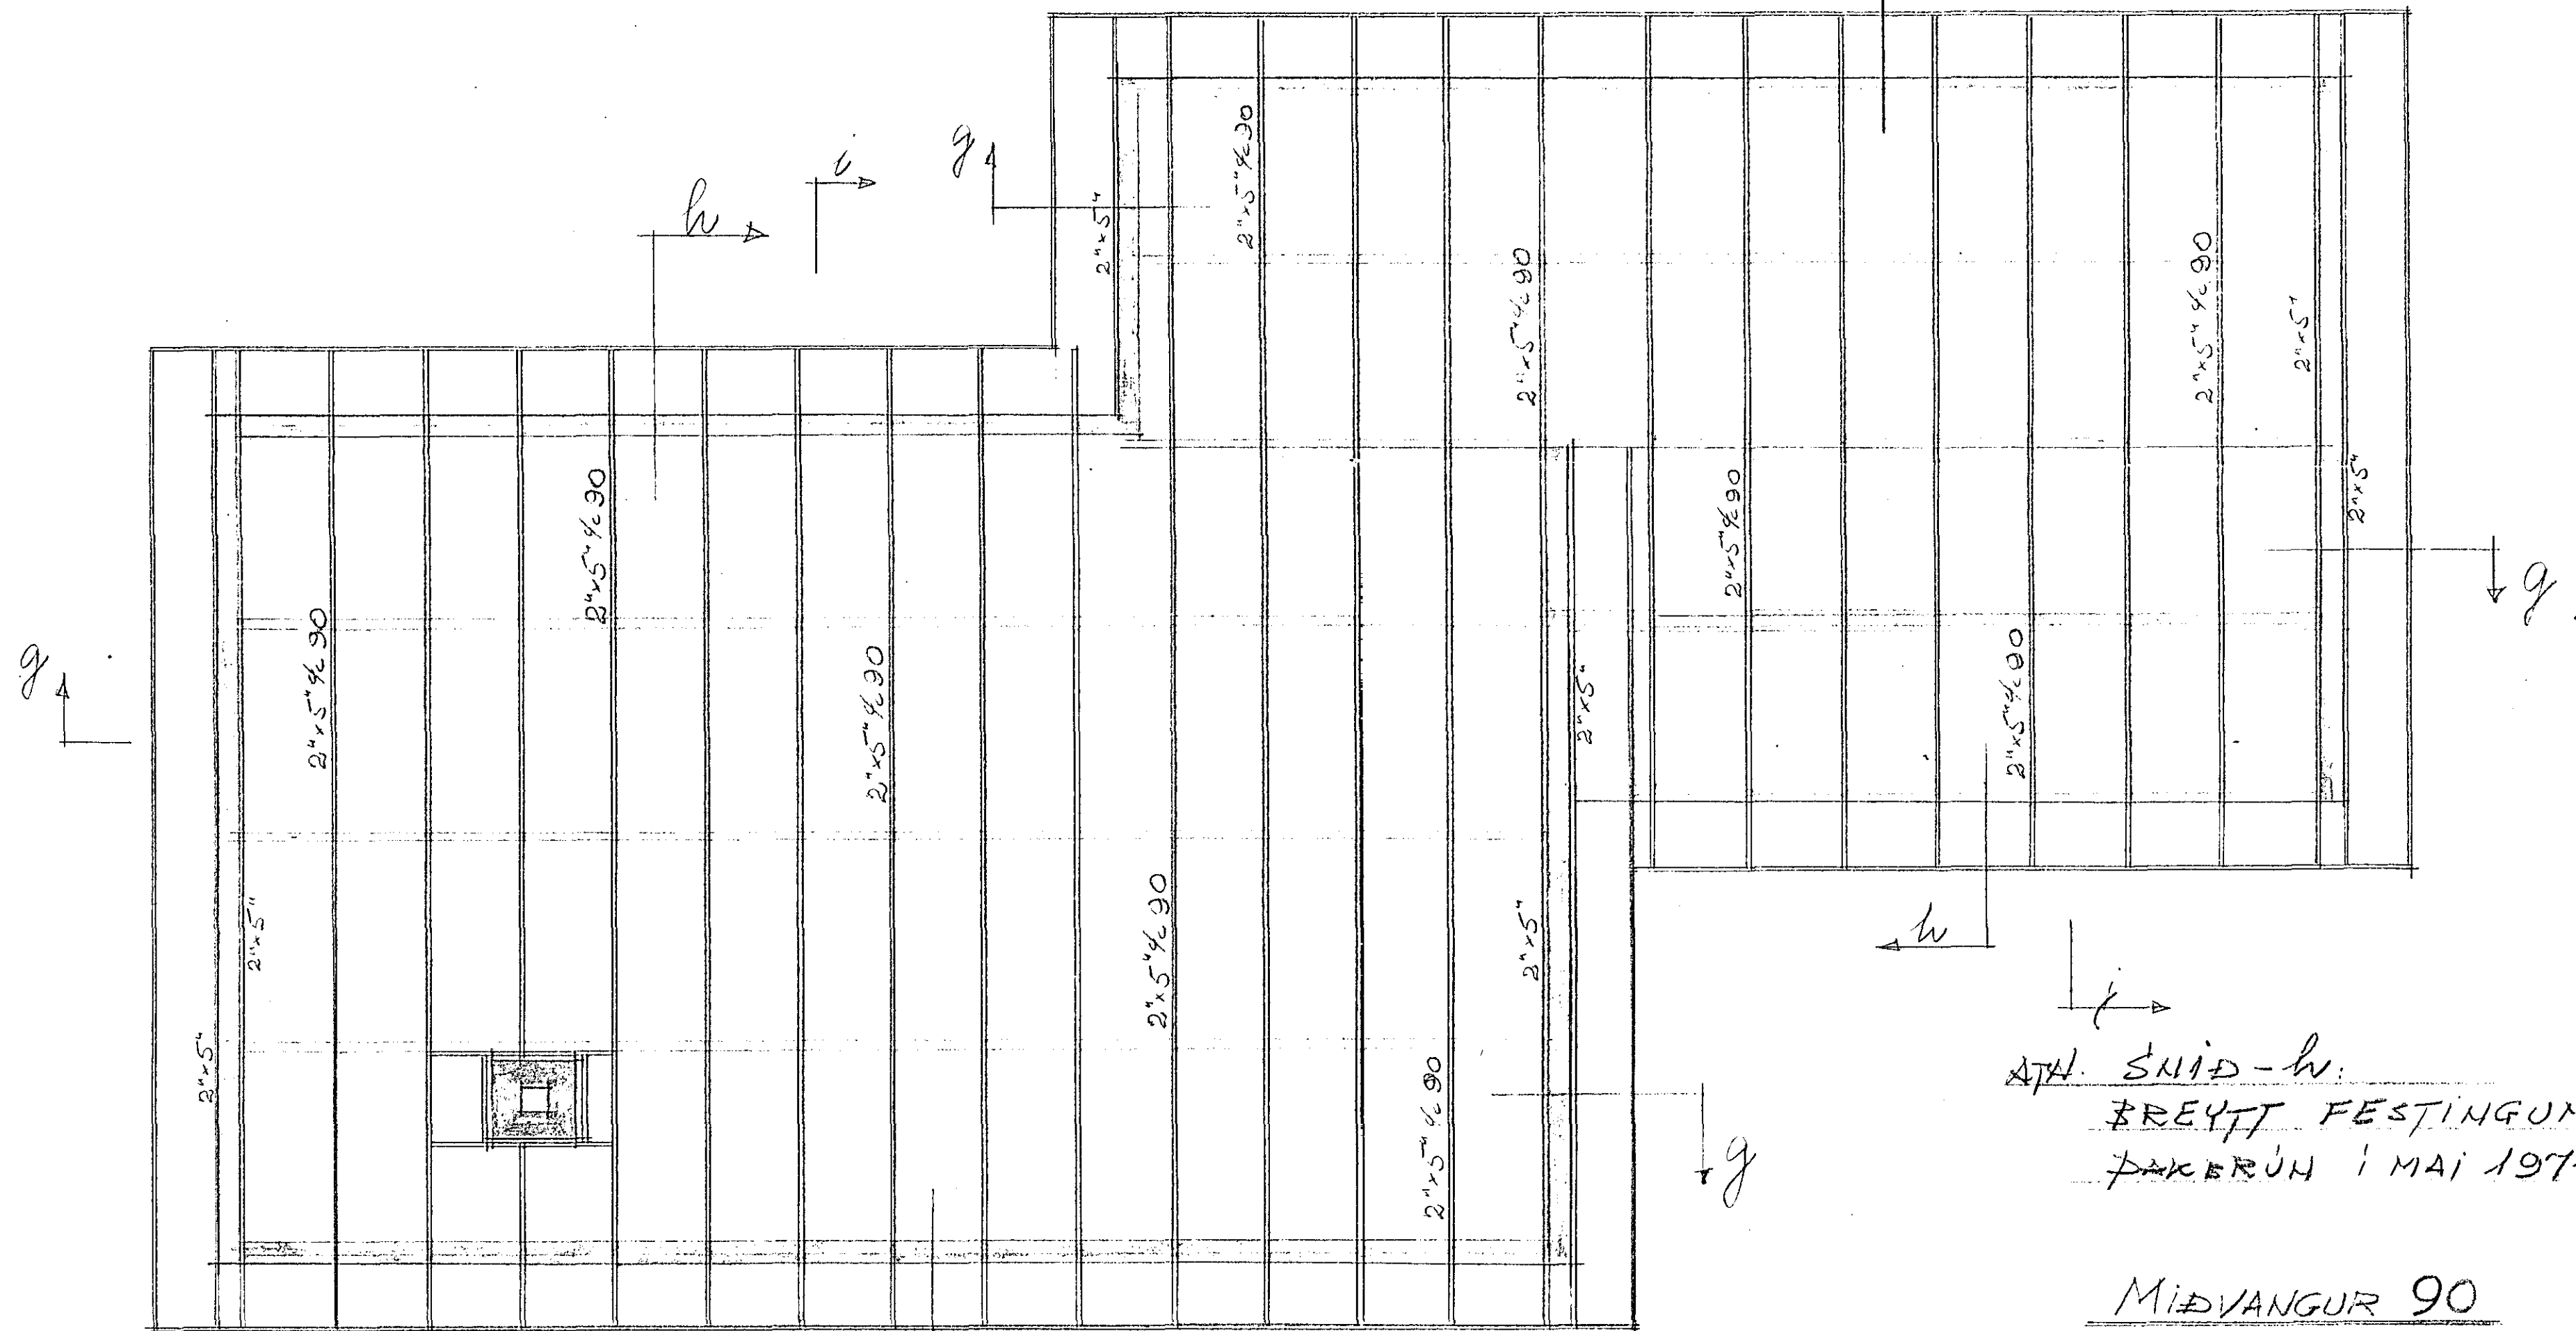

GRUNNMYND
KVARDI 1:50

ATH. SNID - h:
BREYTT FESTINGUM Á
ÞAKRÚN Í MAÍ 1971; Þ.J.

MÍÐVANGUR 90
ÞAK

Hafnarfjarði, júní 1969
Björn Ingólfsson FTFI