


SKASTÍFUR A FJÖRÐU HVERJA SPERRU

LASKAR

SNID U-U
KVARDI 1:25

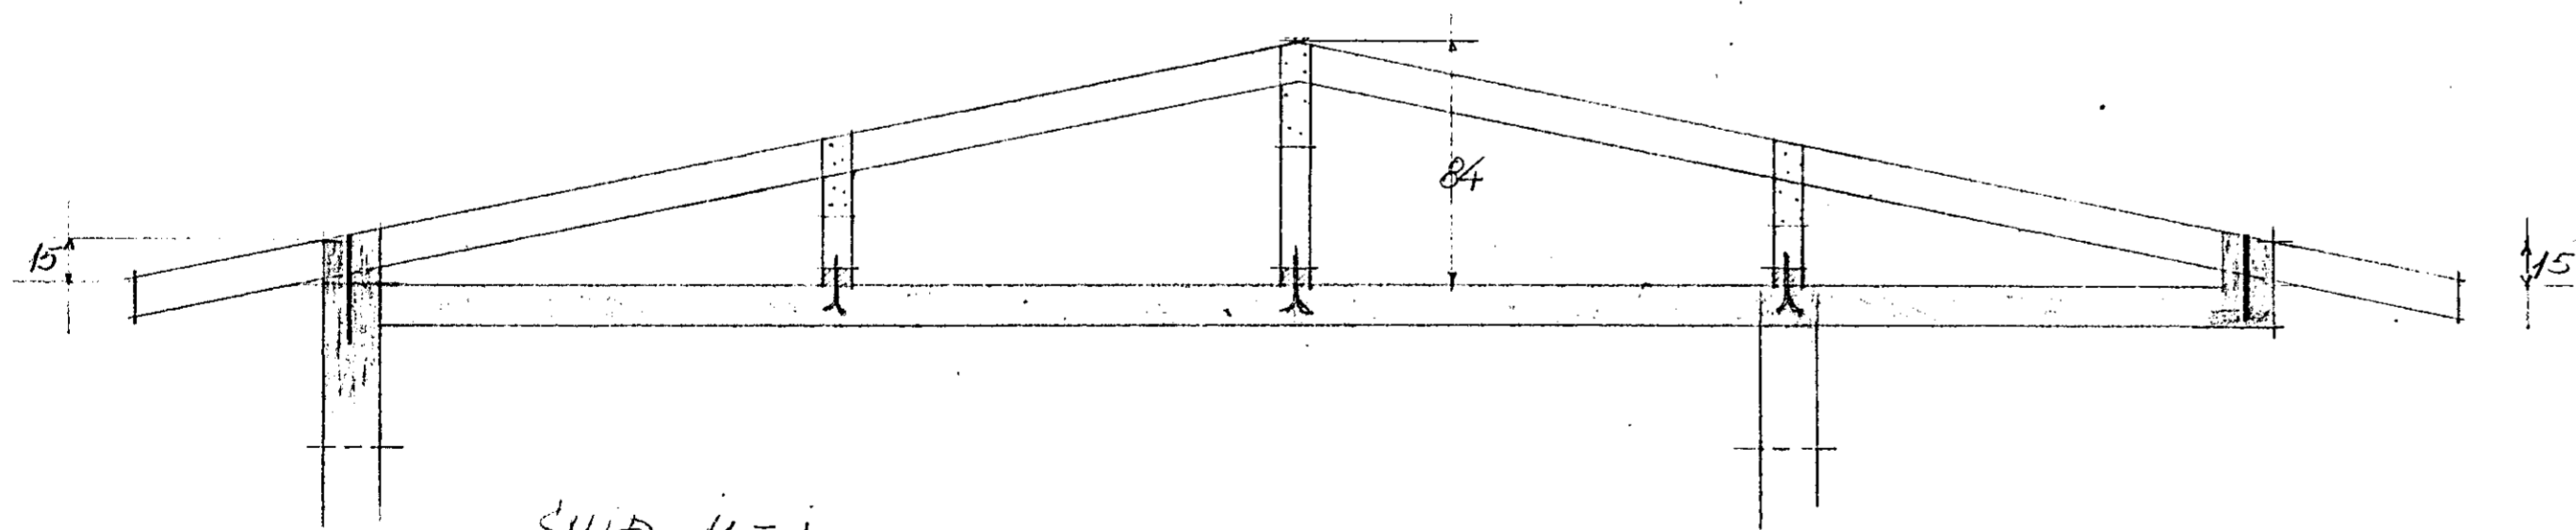

SNID V-V
KVARDI 1:25

BREYTT FESTINGUM
I ÞAKBRÚN I MAI 1971
P.J.

MÍÐVANGUR 90
ÞAK.

Hafnarfirði í júní 1969
Þorsteinn Sigálfrson FTFI