


GRUNNMYND


KVARDI 1:50

SNID a-b  
KVARDI 1:50

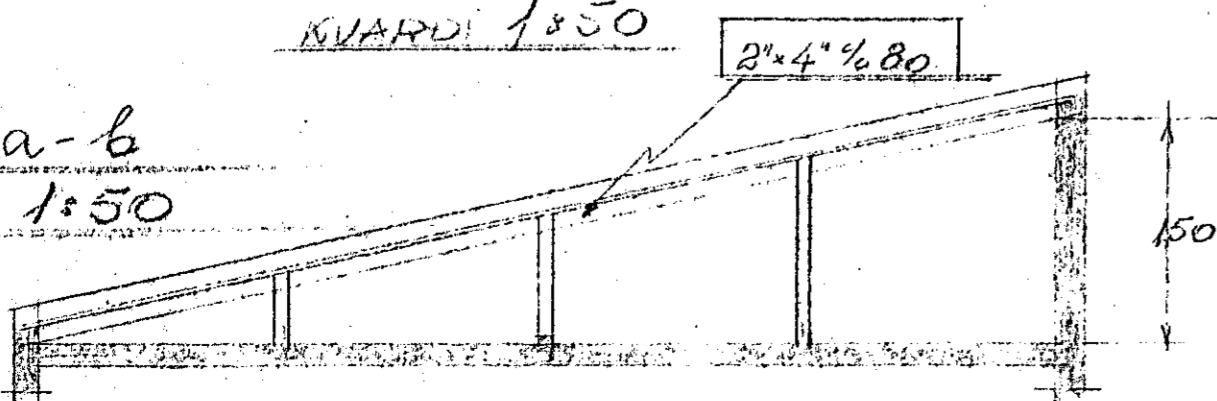

ATH


BE 2x4 NOTAD I SPERRUR, EKAL BETJA 3 ÞAKSTÓLA; NÚV. '71 ÞÓR. LUGÓLFSSON

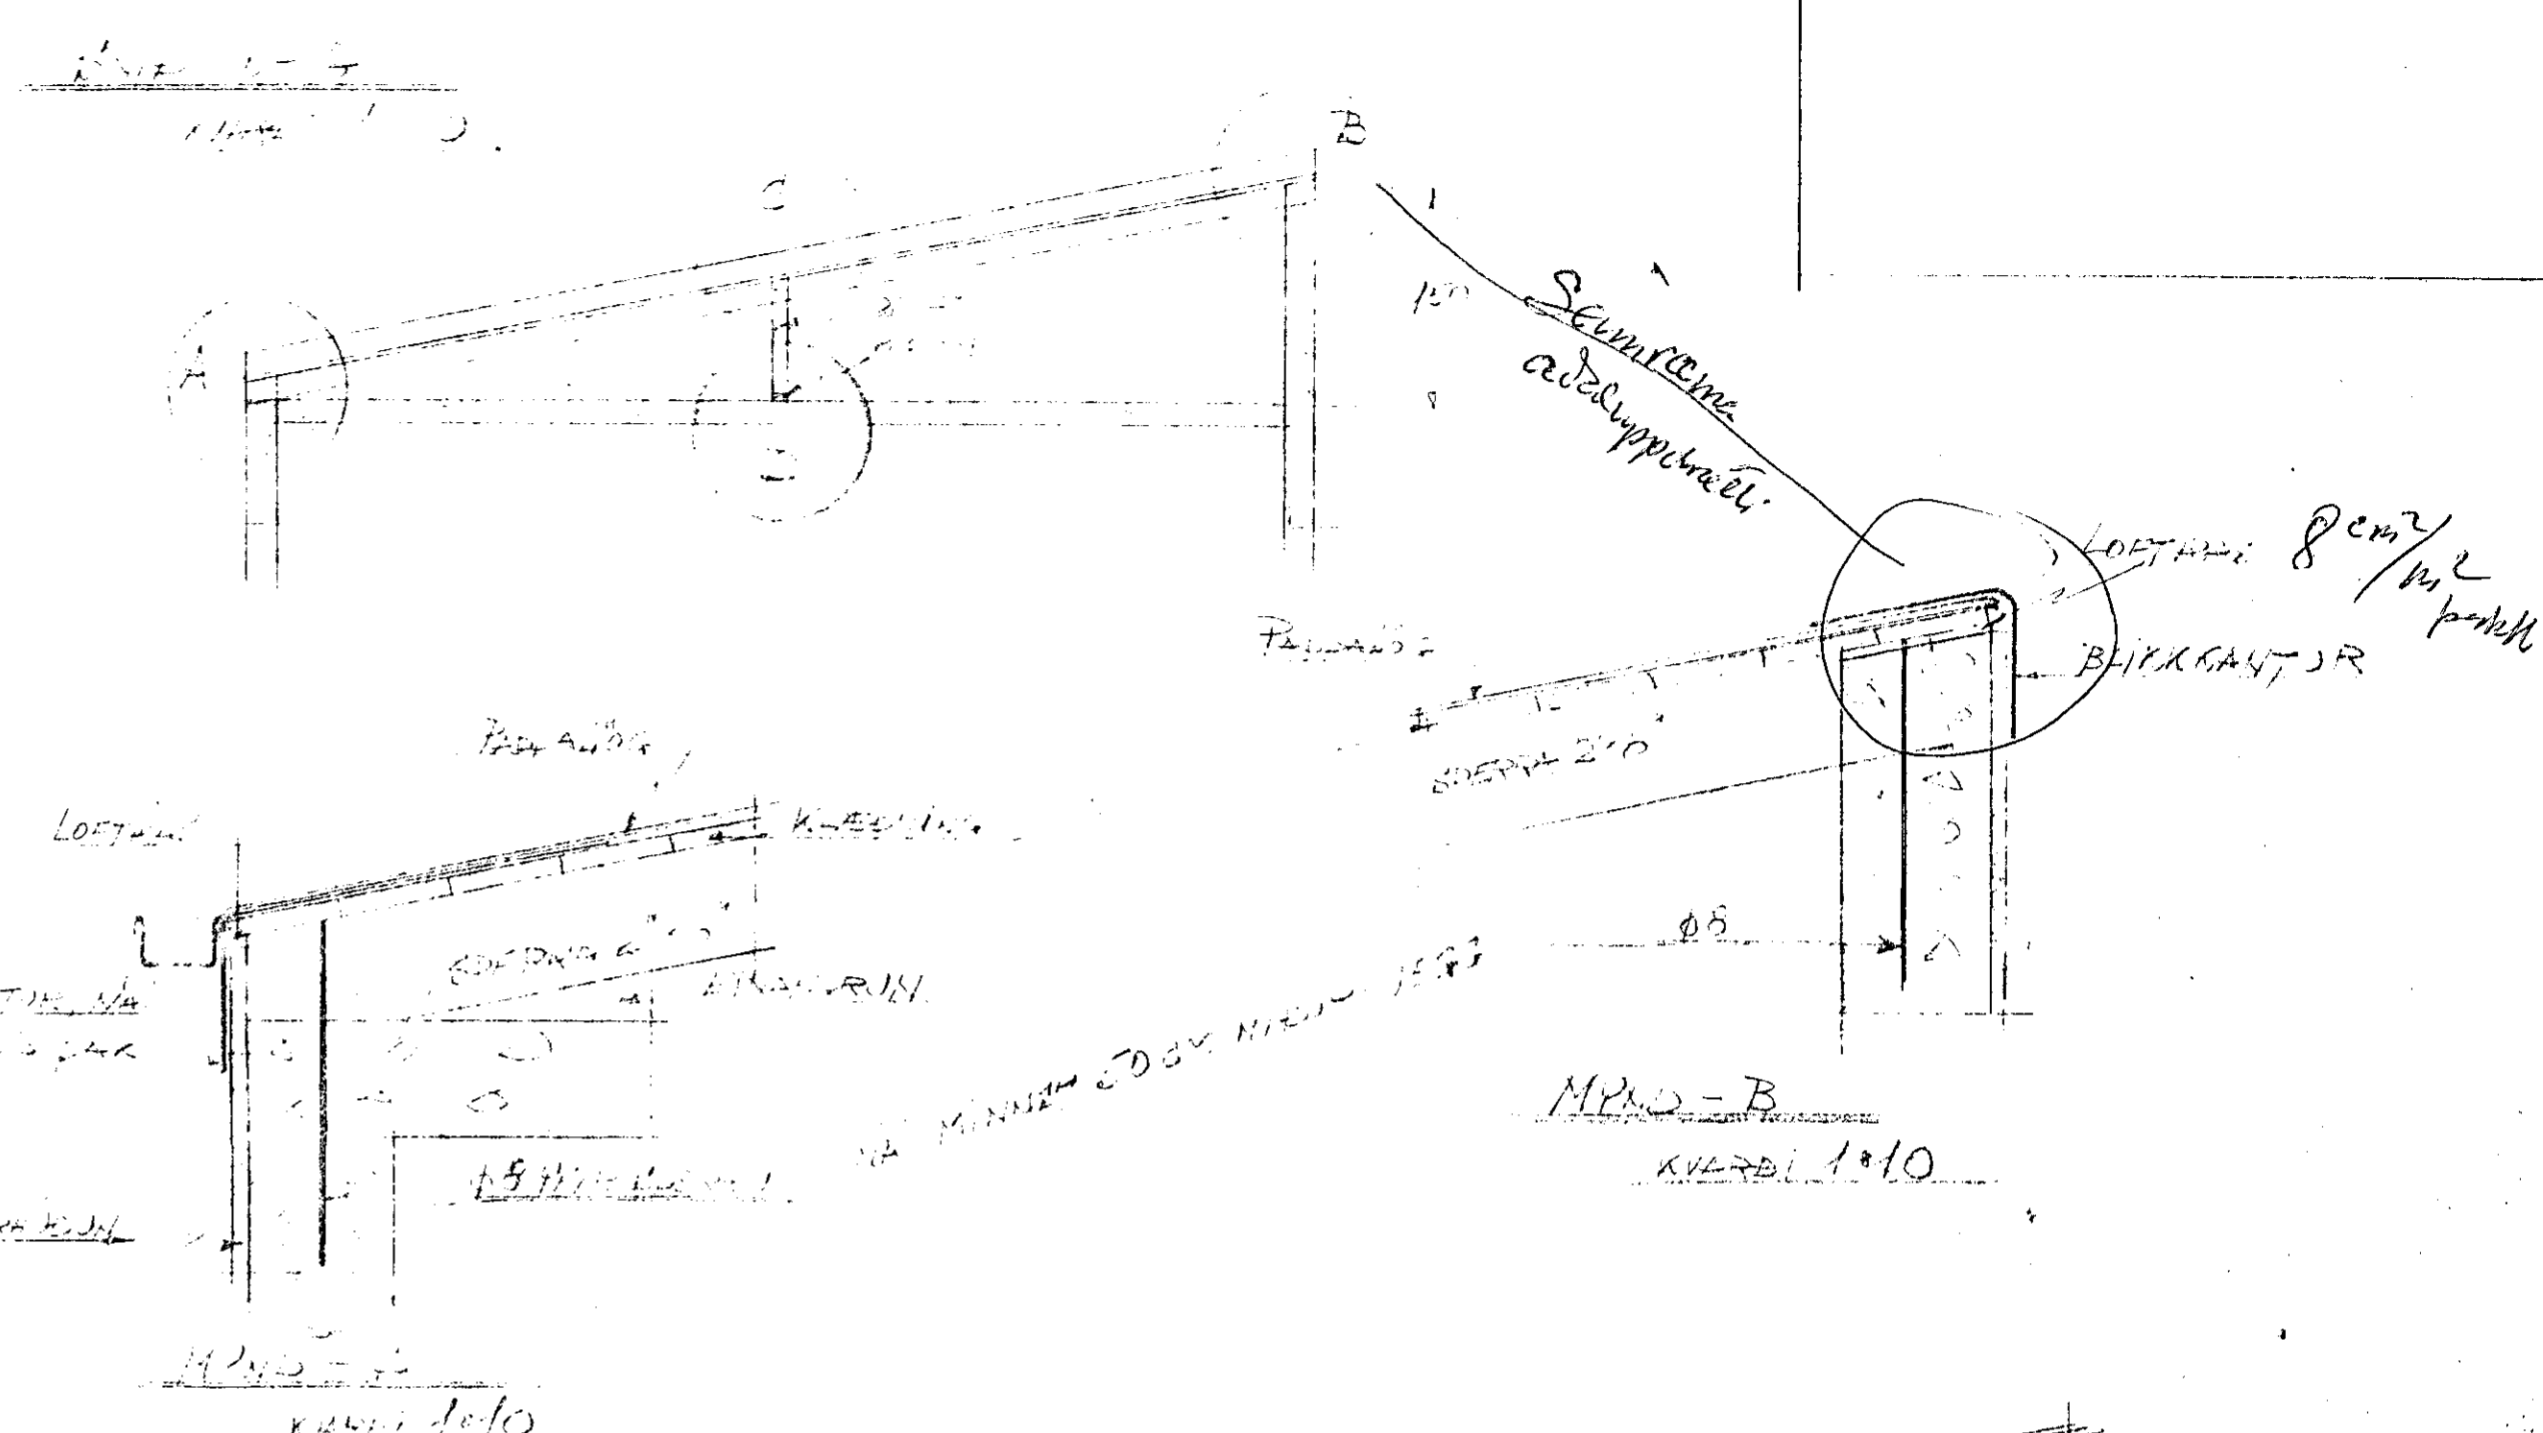

MYND-D  
KVARDI 1:10

MYND-C  
KVARDI 1:10

RADHÖF  
MIDJANJUR 141  
ÞAK

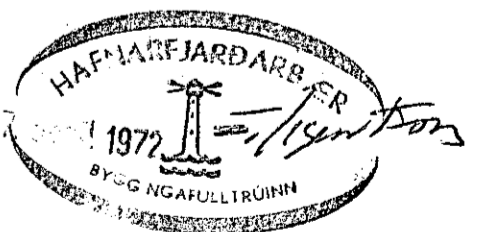

Hafjardarfr 1. júní 1969  
Þorsteinn Lúgólfsson F.T.F.