HAFNARFJARÐARBÆR
10. marz 1972
BYGGINGAFULLTRÚINN

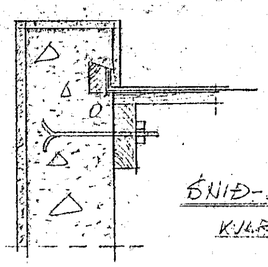

SNIÐ - d
KVARÐI 1:10

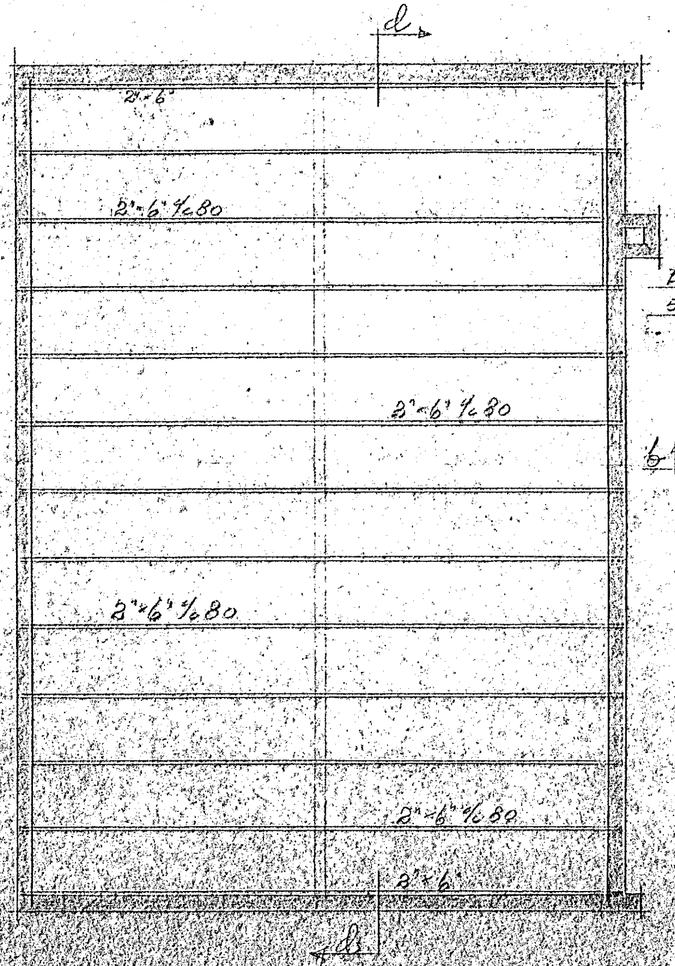

GRUNNMYND
KVARÐI 1:50

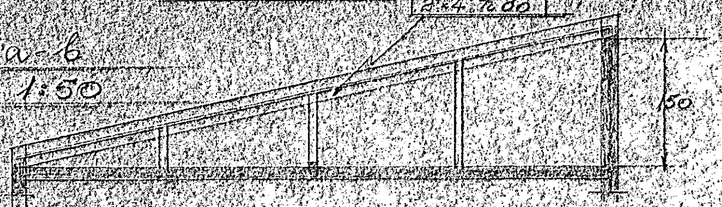

SNIÐ a-b
KVARÐI 1:50

ATH: Í SÉ 2"×4" NOTAÐ Í SPERRUR, ÆSKIL. BETRA Á ÞAKSTÓRA; NÓV '71 Bmh Sv Sk

SNIÐ c-b
KVARÐI 1:50

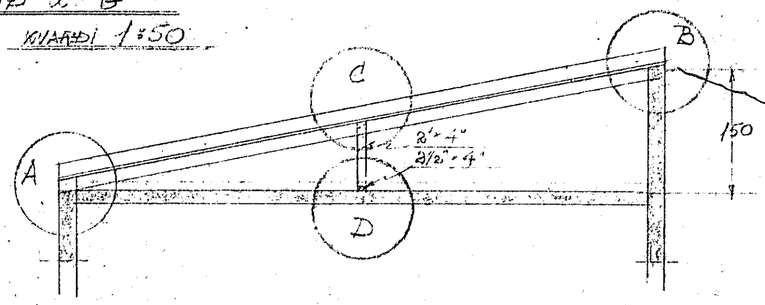

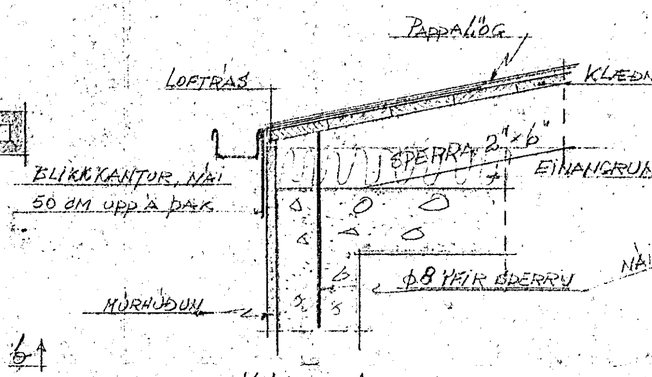

MYND - A
KVARÐI 1:10

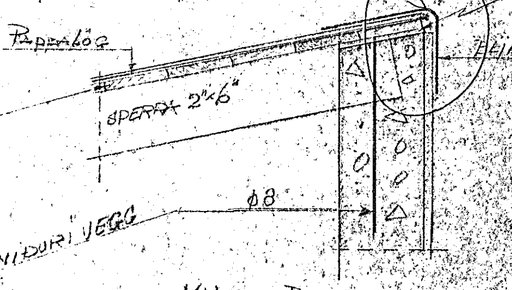

MYND - B
KVARÐI 1:10

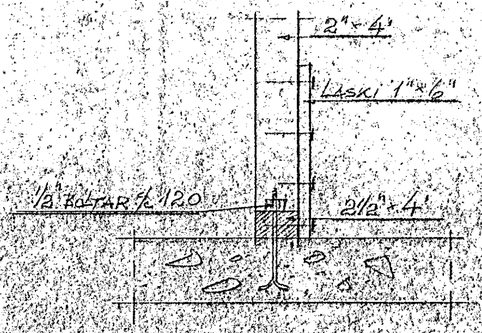

MYND - D
KVARÐI 1:10

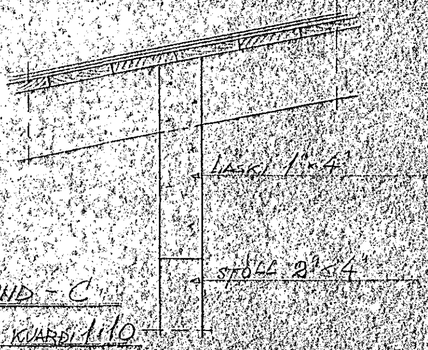

MYND - C
KVARÐI 1:10

RAÐHÚS
MIÐVANGUR
ÞAK

Hafnarfirði í júní 1967
Þorsteinn Sigfússon, FTÍ