

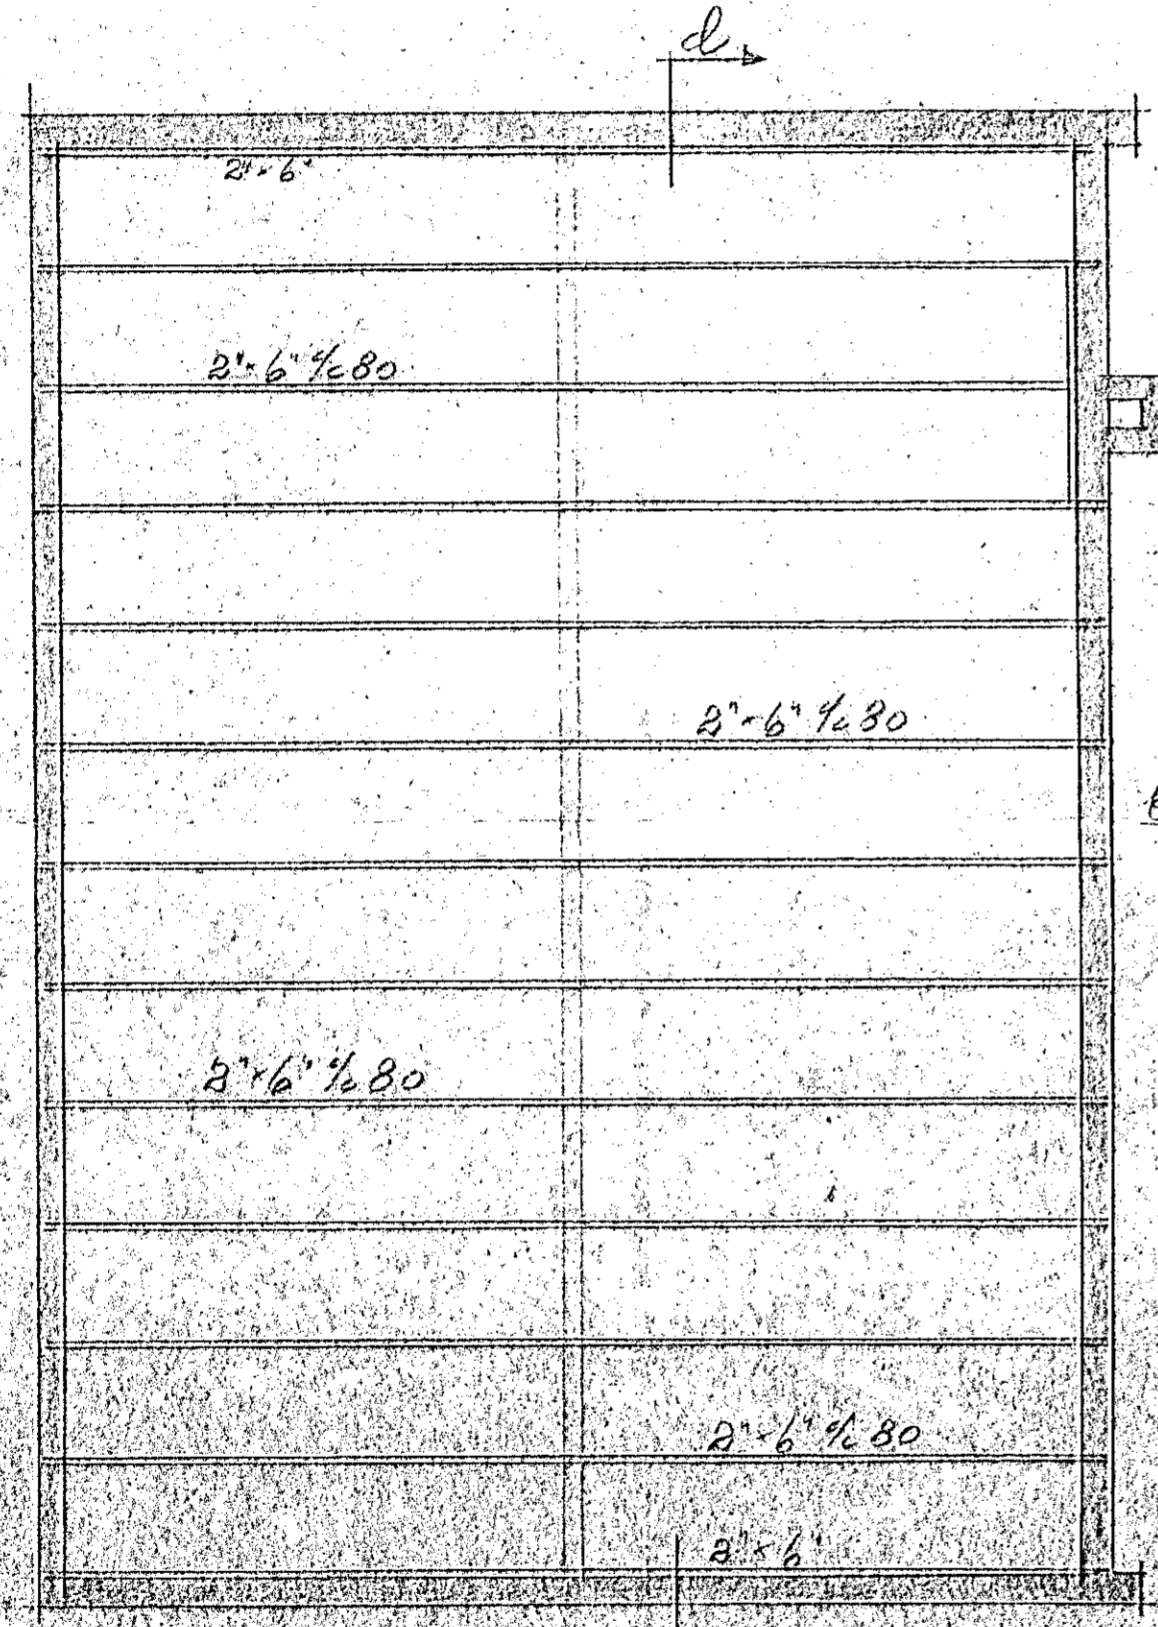


SNID-d
KVARDI 1:10

SNID 2-6
KVARDI 1:50

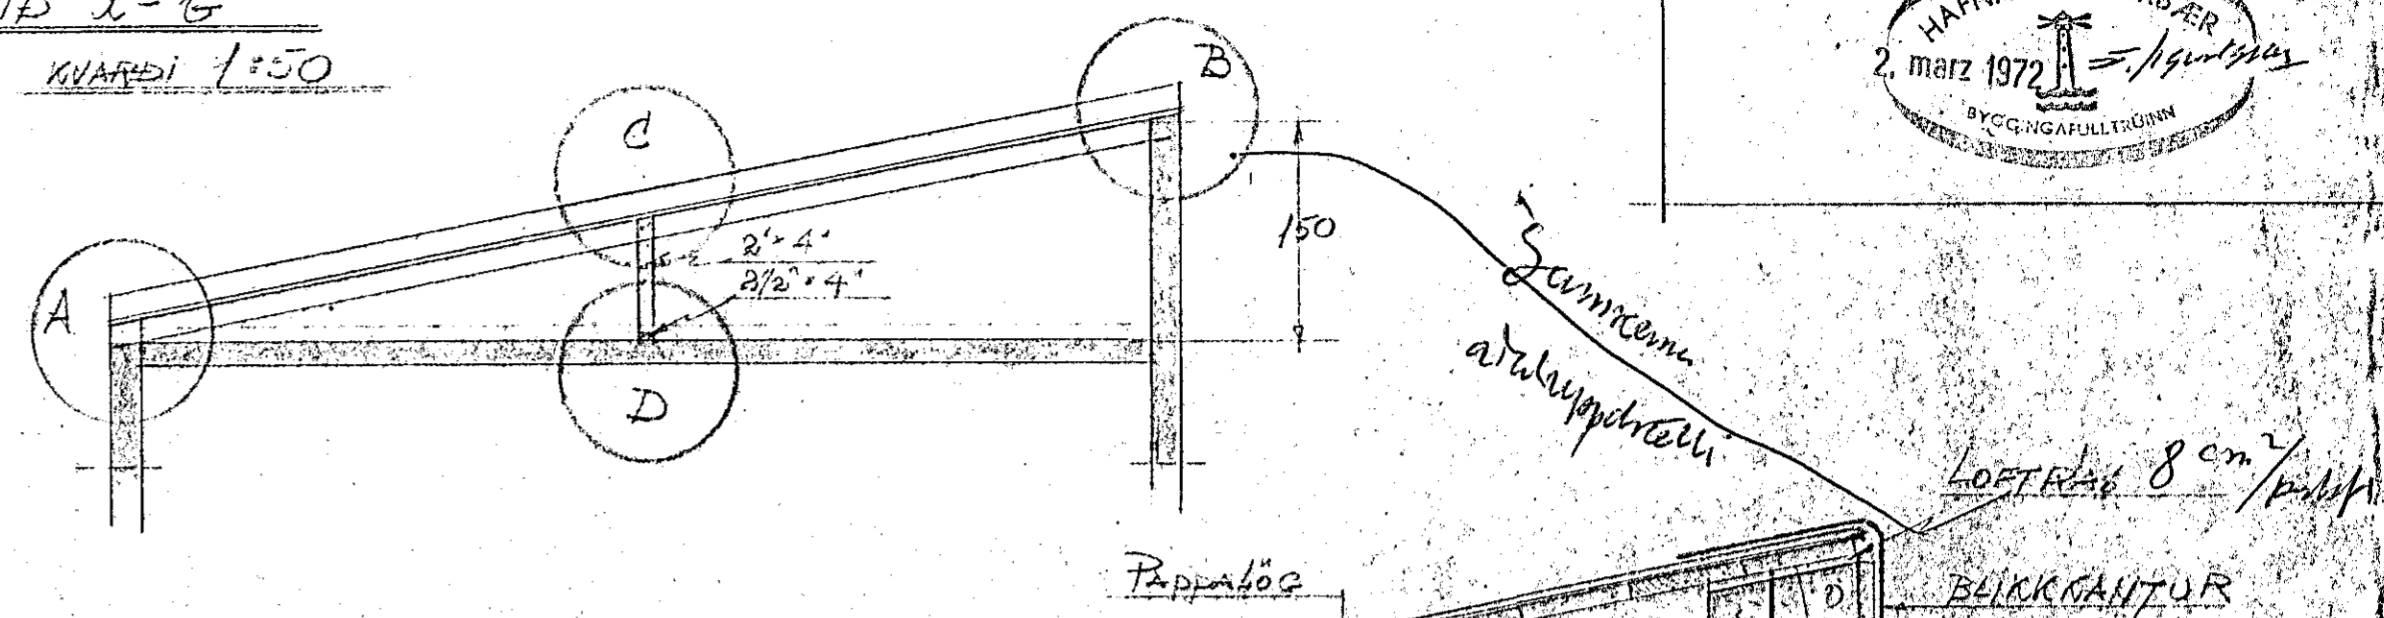


GRUNNMYND
KVARDI 1:50

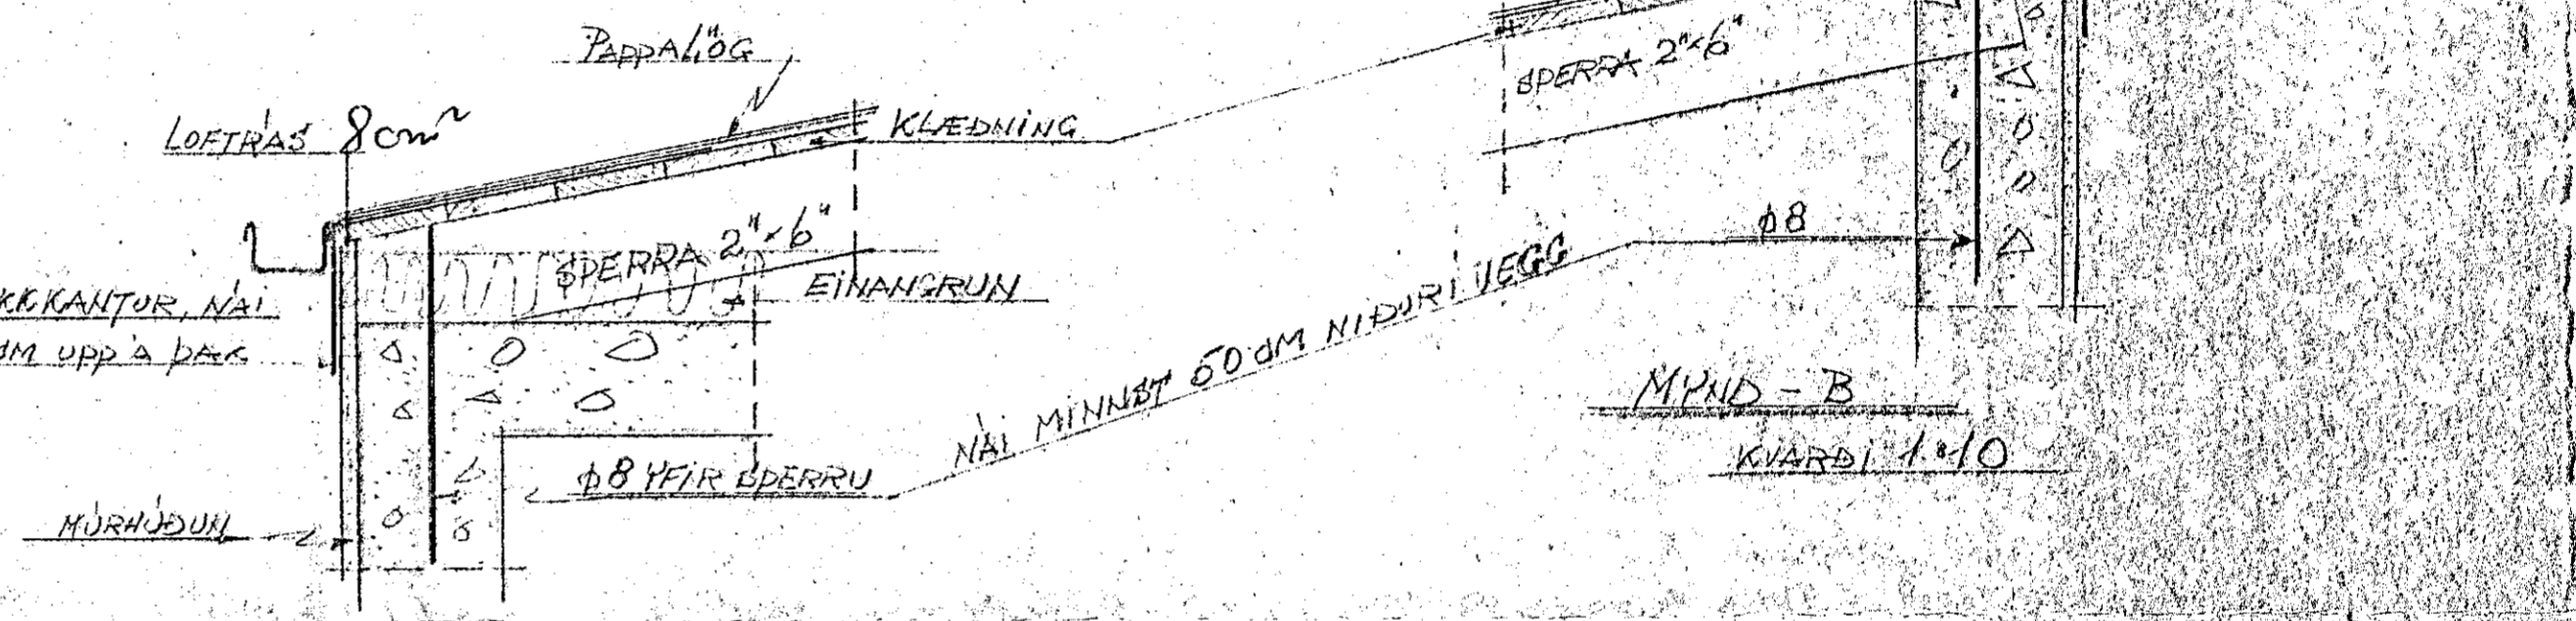


MYND - A
KVARDI 1:10

MYND - B
KVARDI 1:10

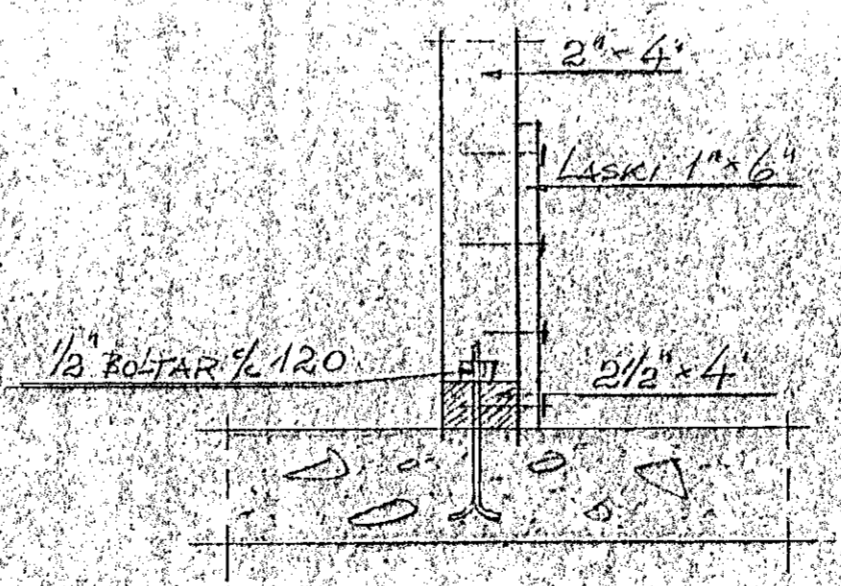

MYND - D
KVARDI 1:10

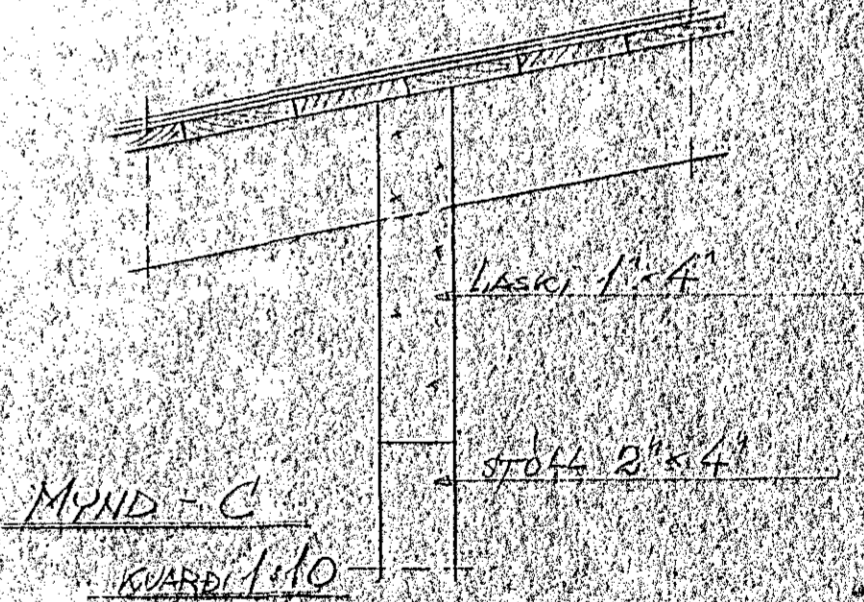

MYND - C
KVARDI 1:10

RADHÚS
MIÐVANGUR 159
ÞAK

Hafnarfjörður í júní 1969
Þorleinn Sigjónsson ETEI