

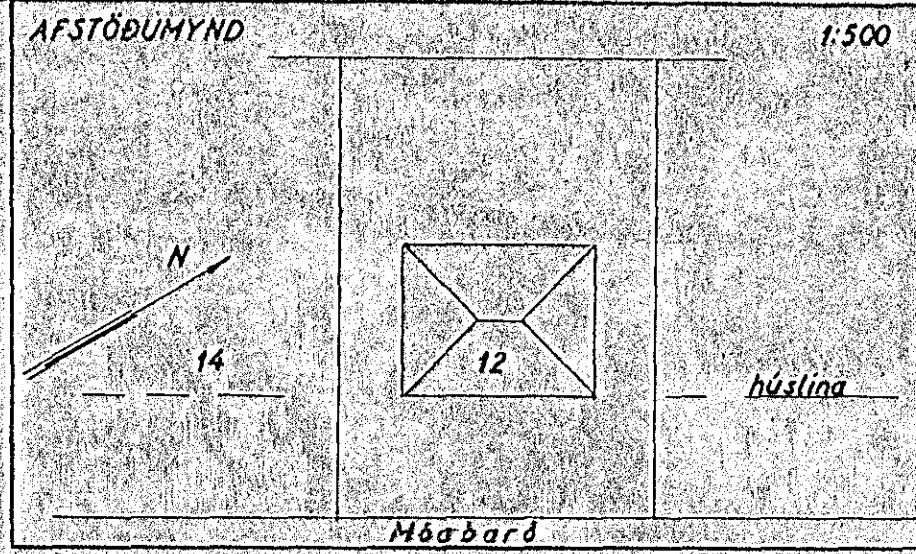
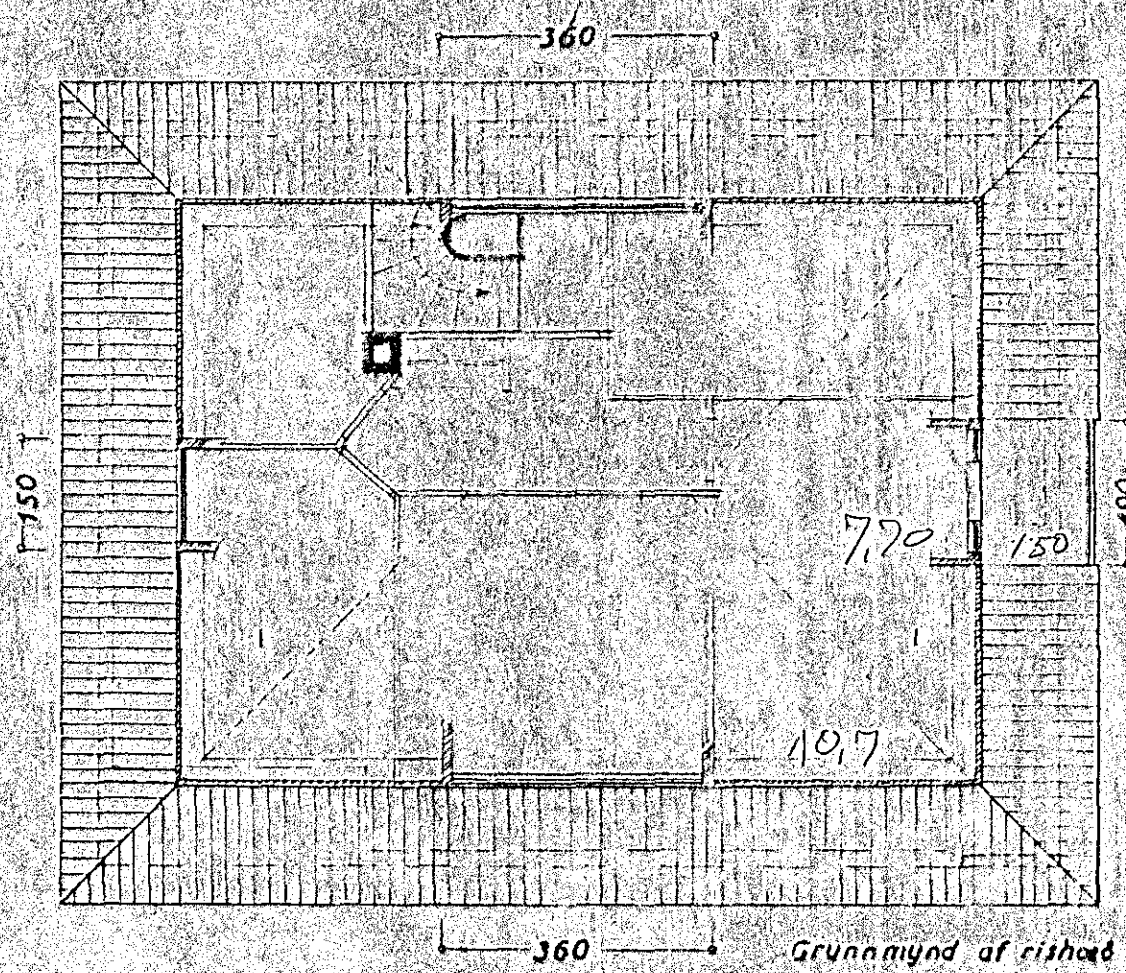
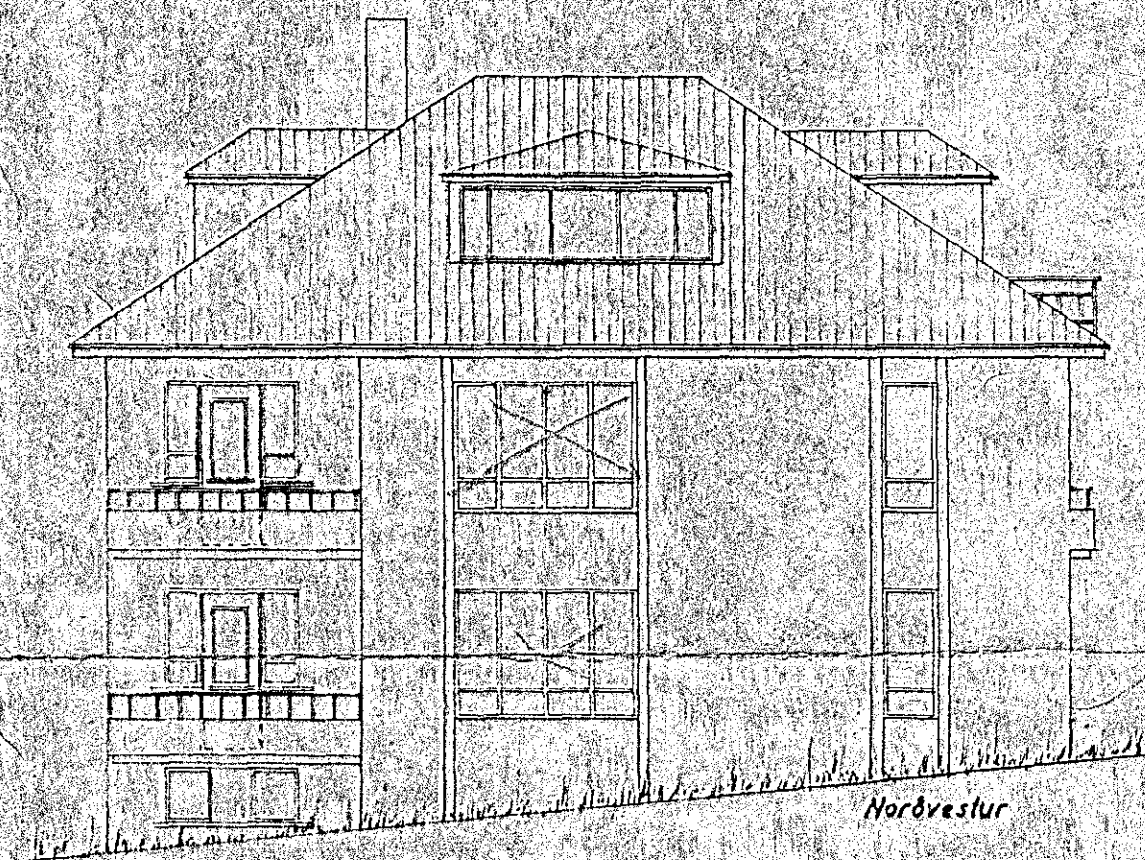




Eig:
 Hinrik S.V. Jónsson
 Móabard nr. 12
 Breyting á þaki
 1:100

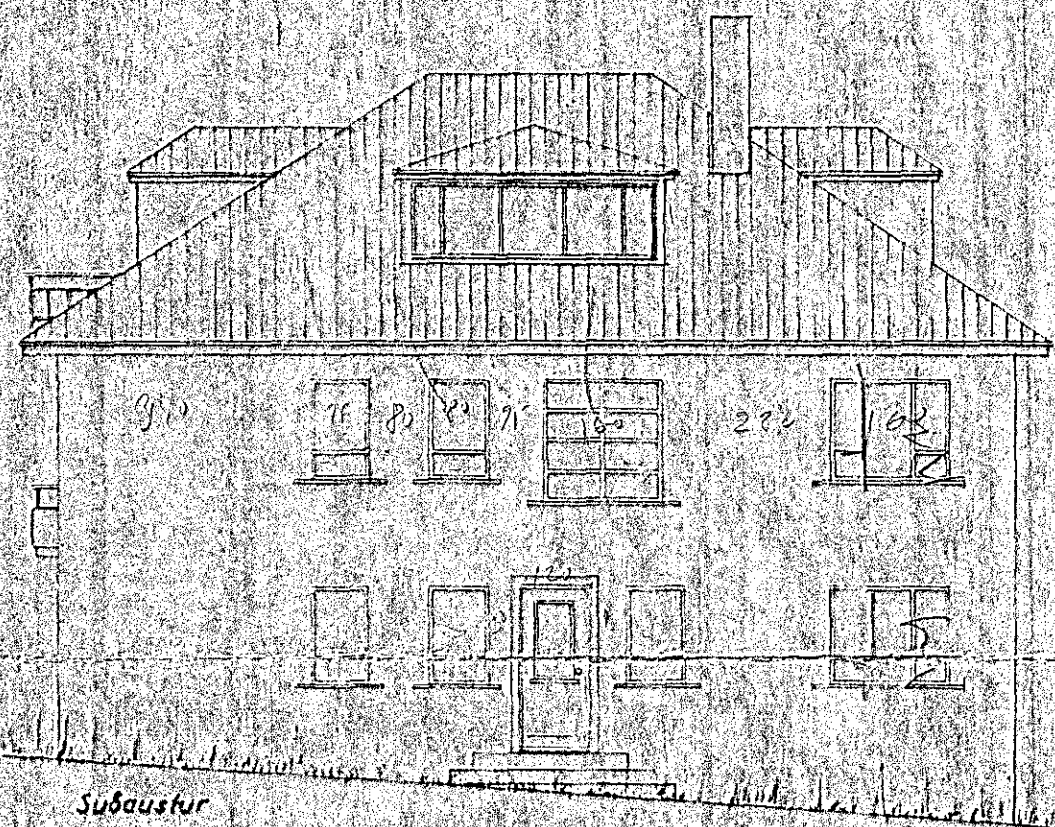

87/58
 Samþykkt á fundi bygginga-
 nefndar þ. 1. 8. 1958
 Þ. BYGGINGAFULLTRÚINN
 HAFNARFIRÐI
 Þórnardóttir

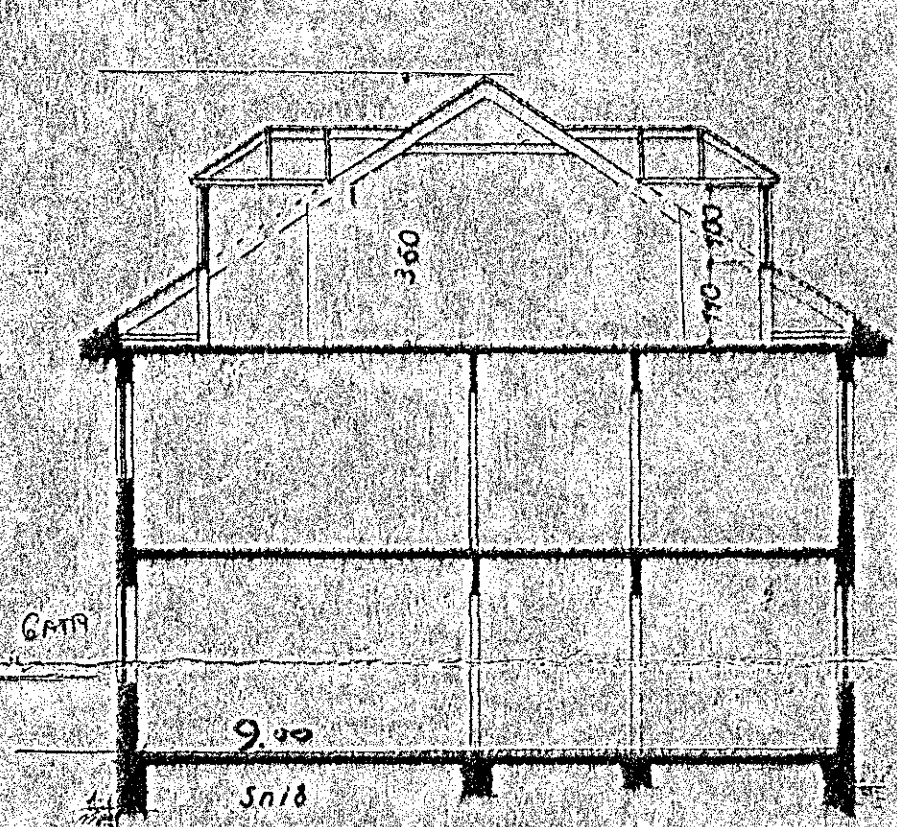

160 m³
 83 m²

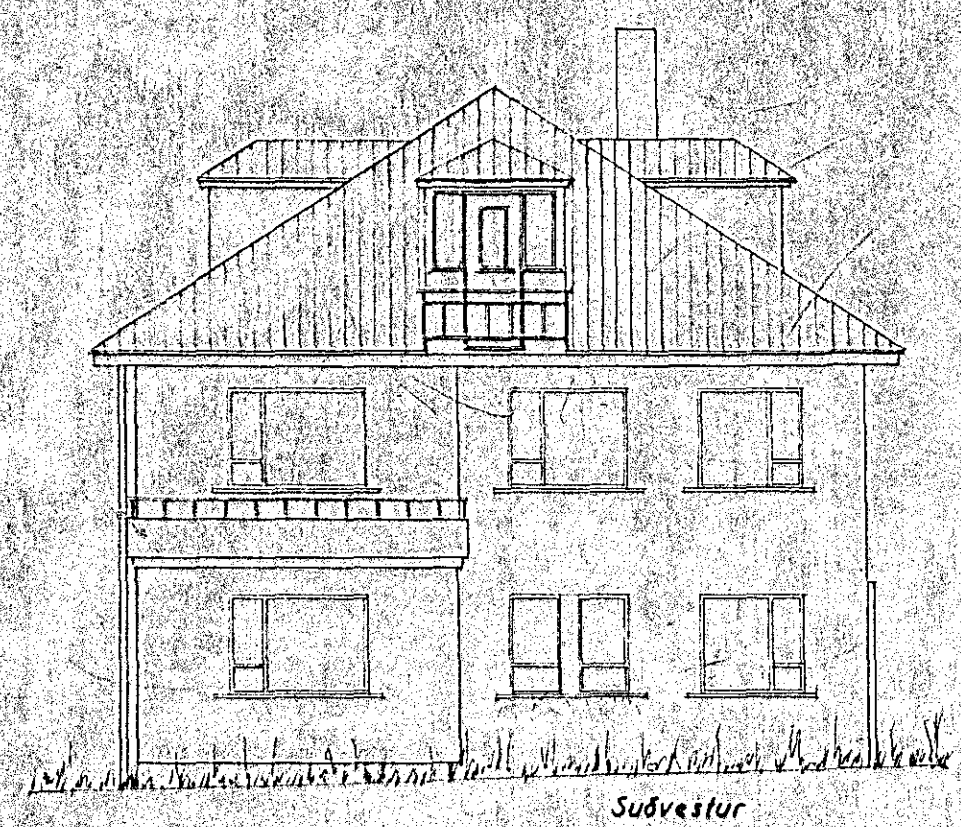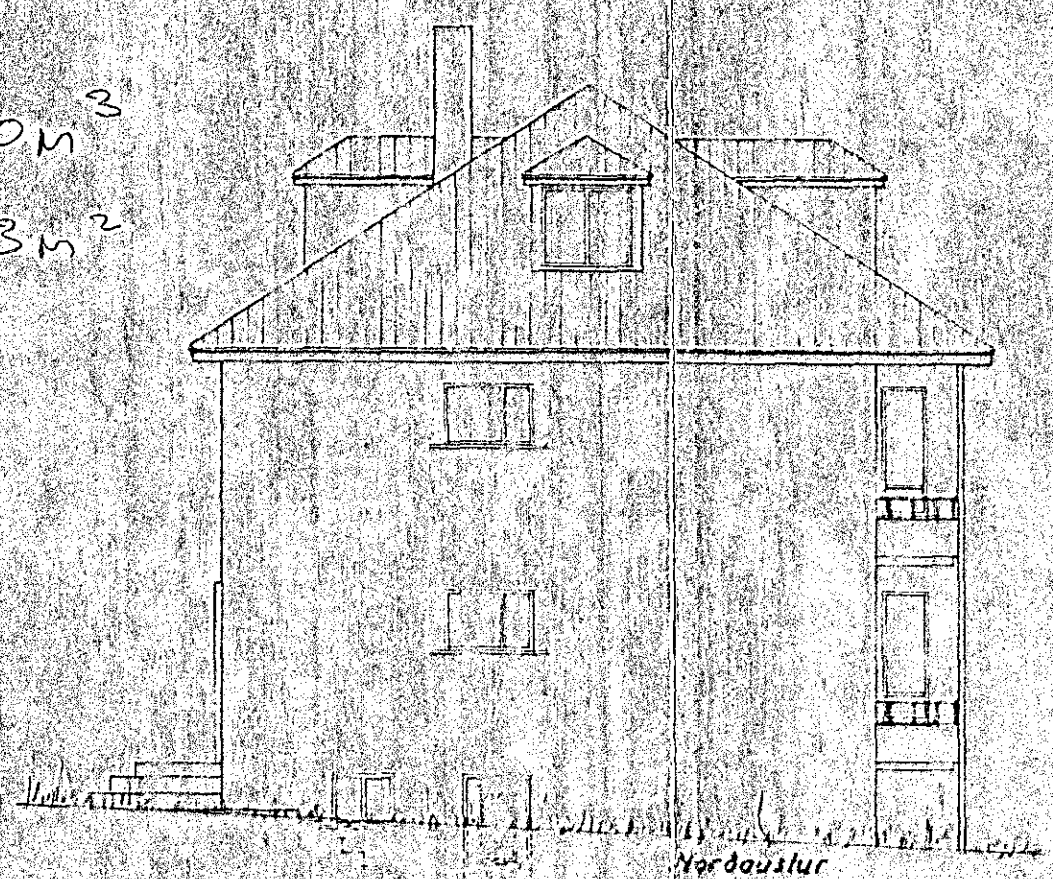

Staðnarfráir 5. júlí 1958
 F. Sigurðsson