



Samþykkt á fundi byggingarnefndar þ. 3/9. 1980
 BYGGINGAFULLTRÚINN
 Í HAFNARFIRÐI
Þ. Einar Sigurðsson


Ganga skal frá opnu
 eldstæði í samráði við
 stökkvillissjóra

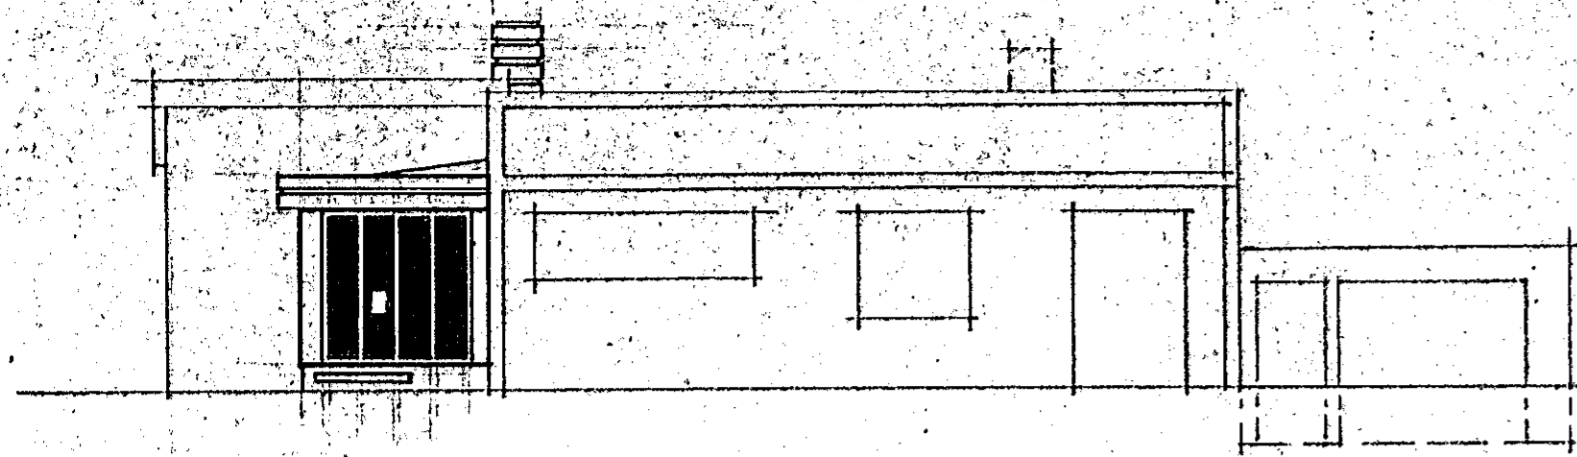


SÚÐUR
 MKV = 1:100

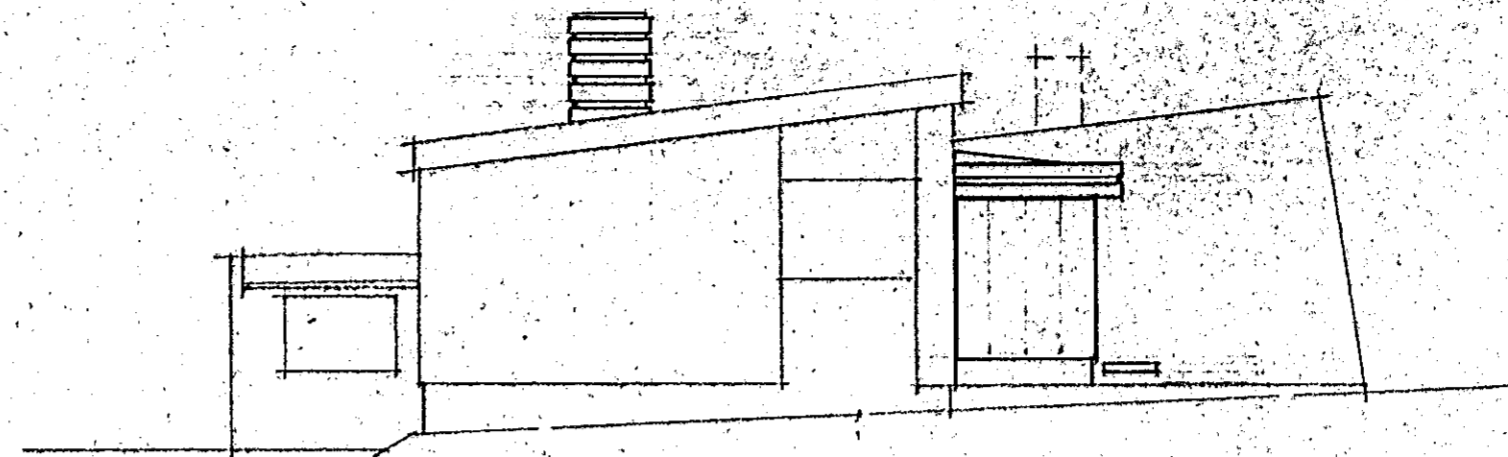


VESTUR
 MKV = 1:100

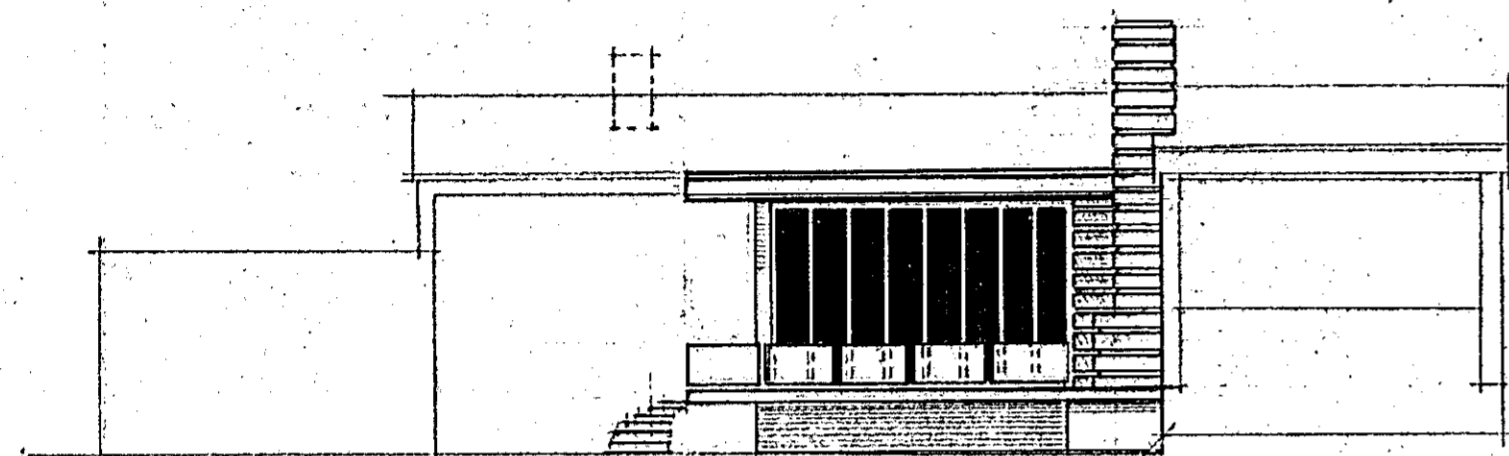


NORÐUR
 MKV = 1:100

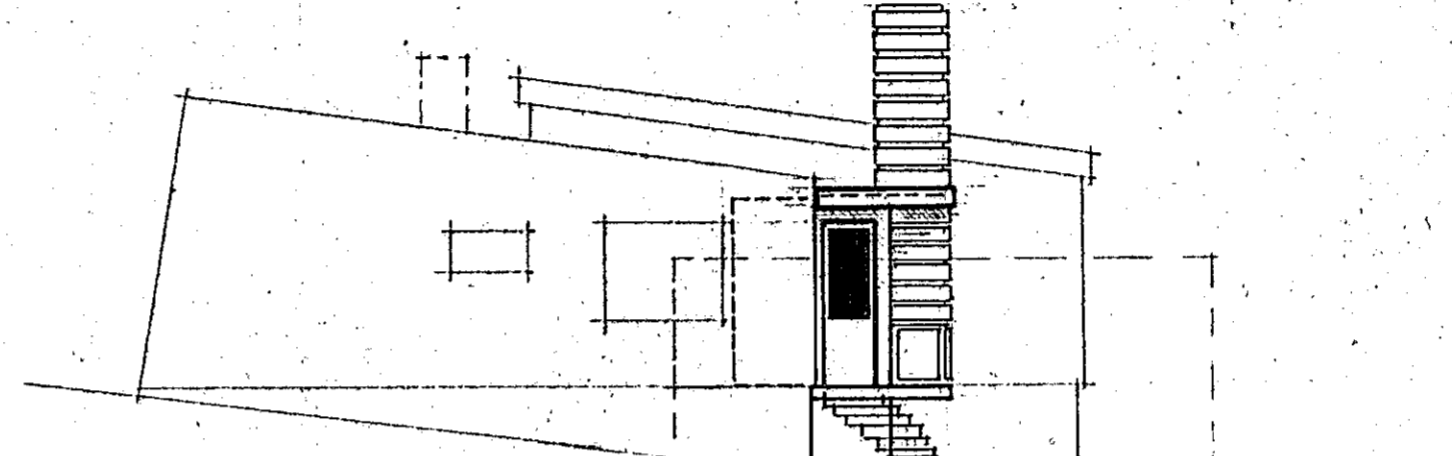


AUSTUR
 MKV = 1:100

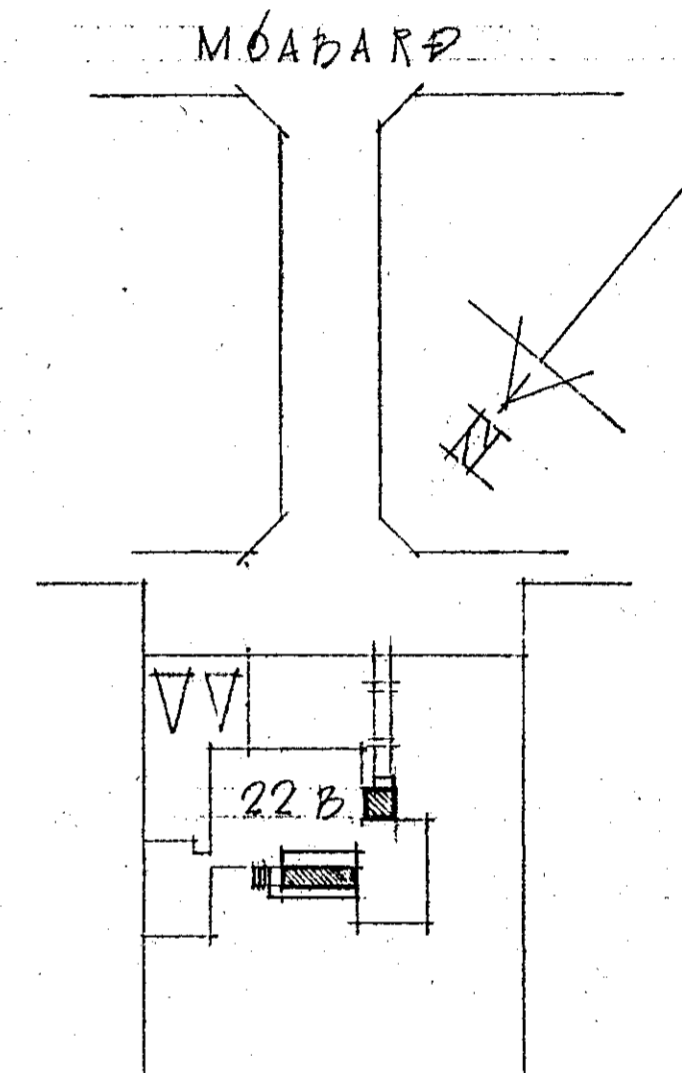

AFSTÖÐUMYND
 MKV = 1:500

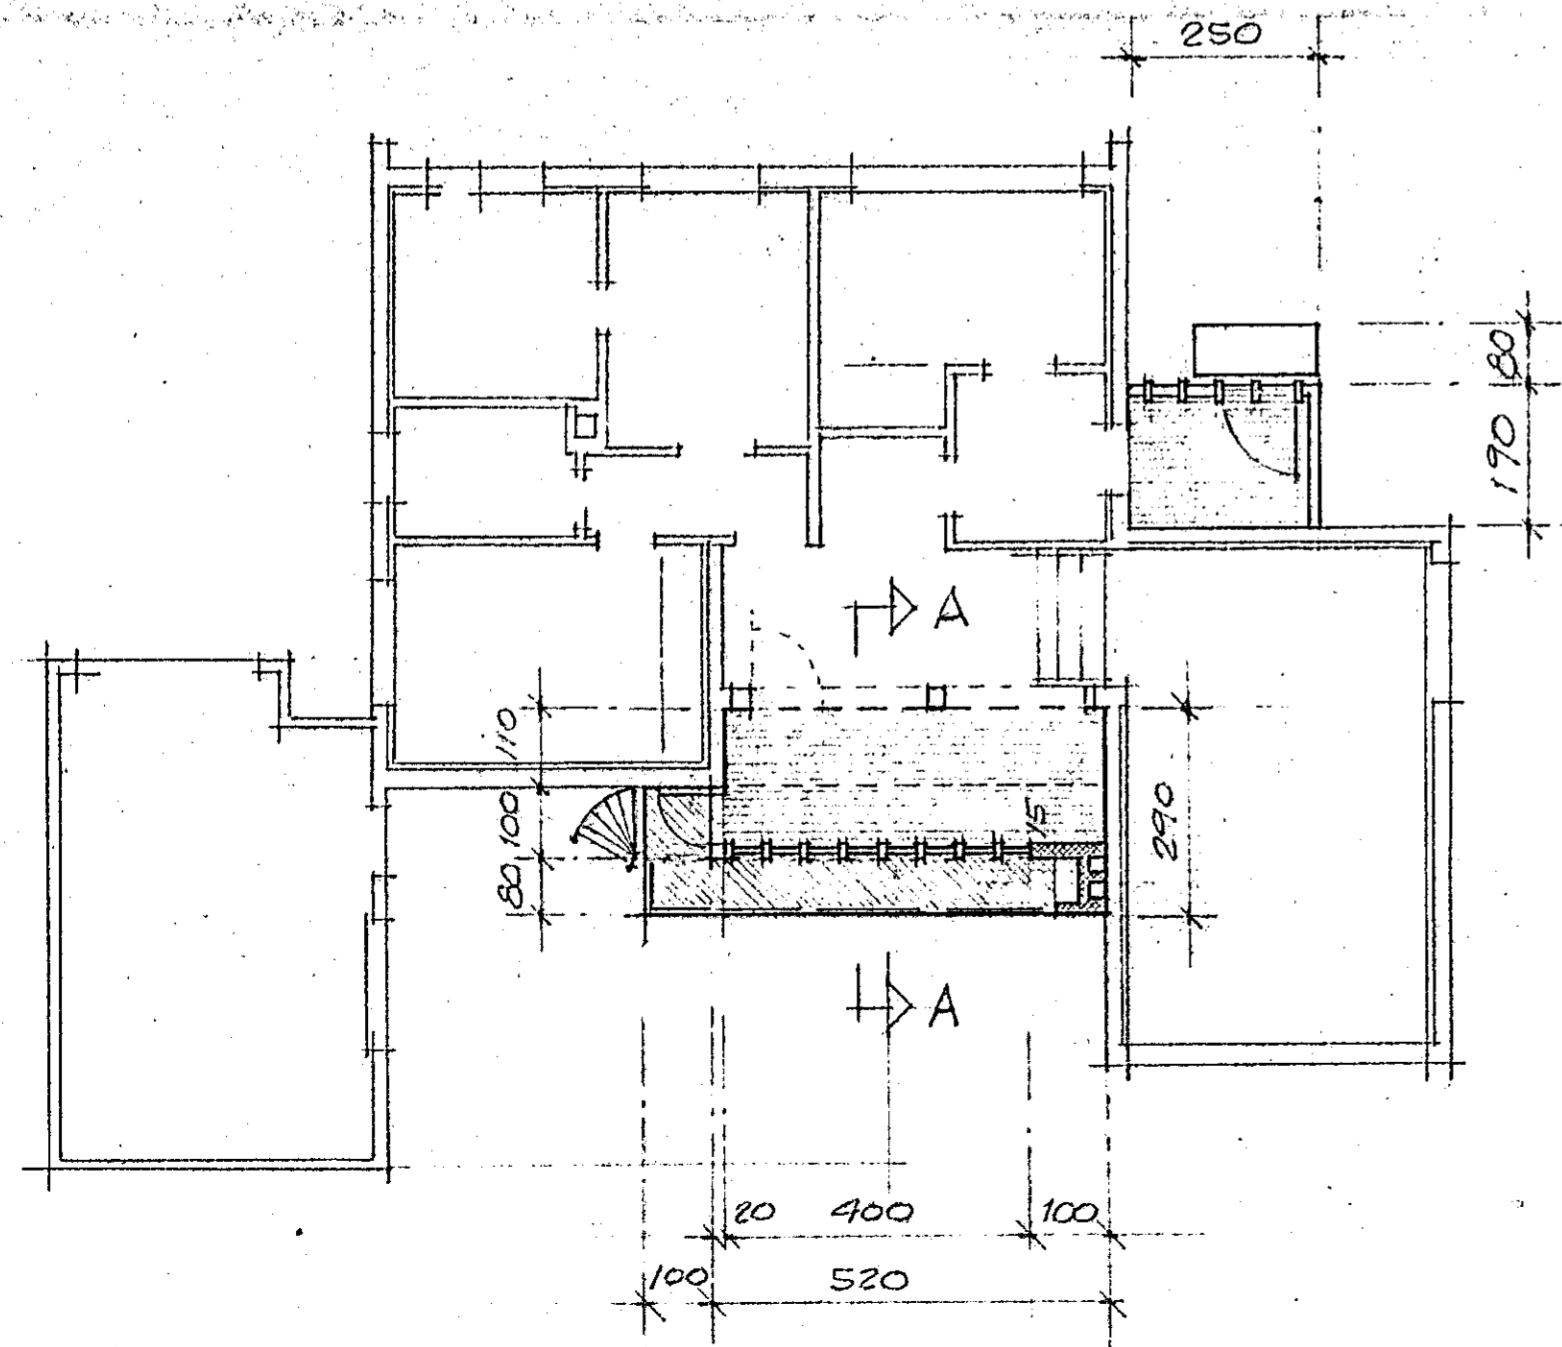

GRUNNMYND
 MKV = 1:100

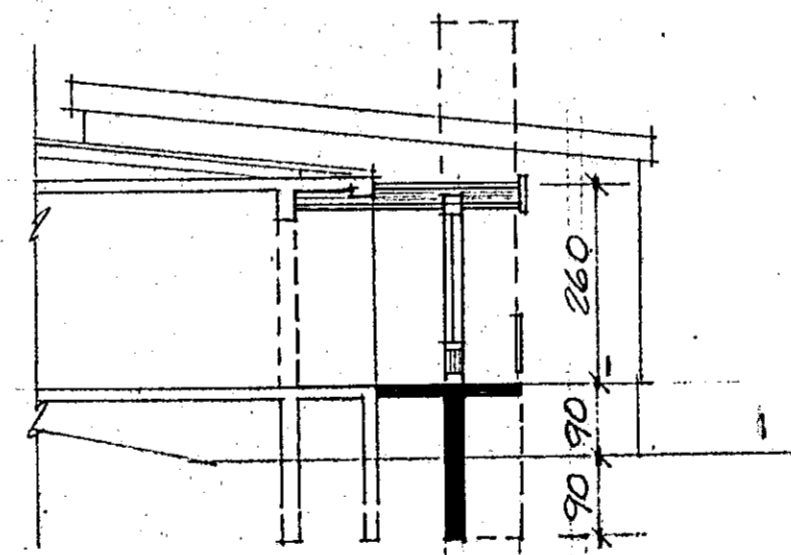

SNIÐ "A-A"
 MKV = 1:100

TEIKNISTOFA HAFNARFJAREÐAR S.F. 5:51834
 MÓBAREÐ 22 B, HAFNARFIRÐI
 VIÐBYGGING-ANDDYRI
 MKV = 1:100 ~ 500
 DÆG. JÚLÍ 1980
G. Einar Sigurðsson