



SNID A-A
1:20

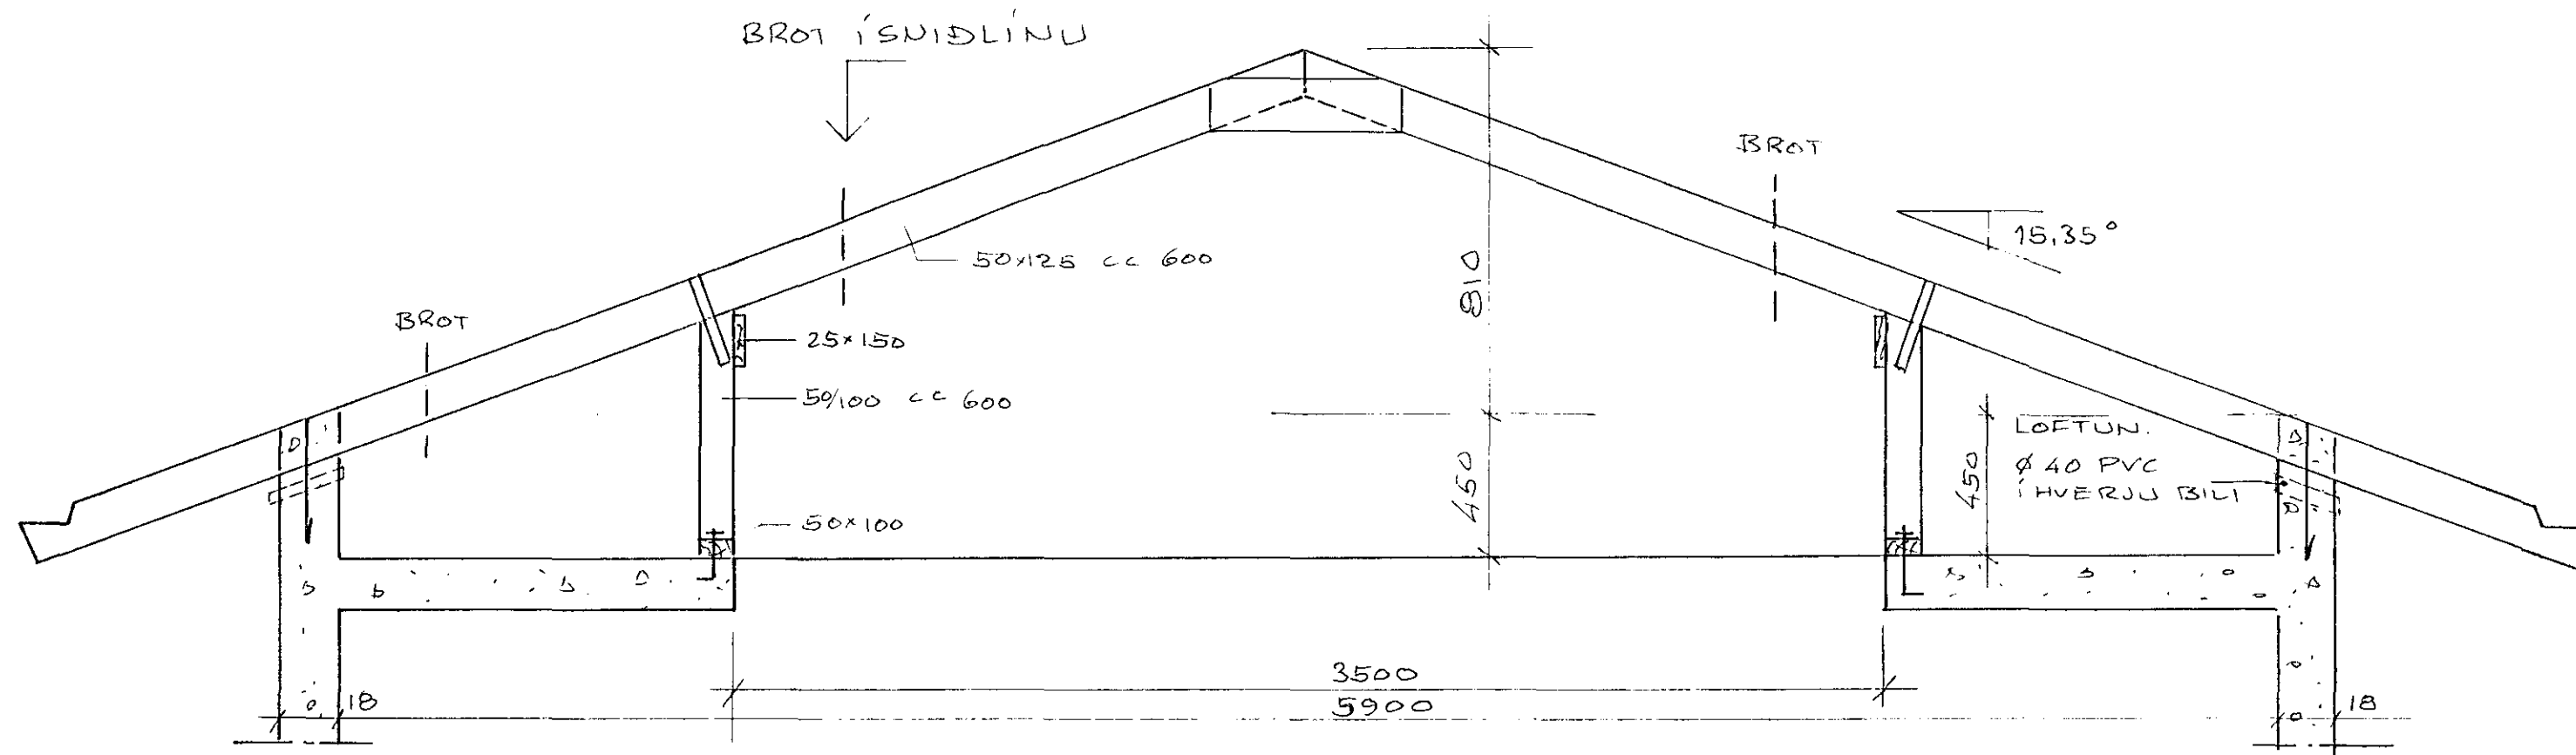

SNID B-B
1:20

18 NOV 1991

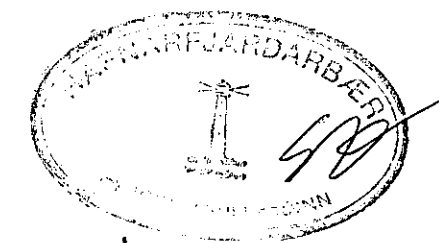

SAMSKYPTI
OG FESTINGAR
SJÁ BL. 8.

ÞÓV 91	MÉNIR LÆKKADUR UM 400 MM.	JB
DAGS	BREYTING	GJÖRT
HANNAÐ JB	JÓN BERGSSON VERKFR. VERKFRÆÐIHÖNNUN DIPL. ING. M.V.F.I. SMÁRAHVAMMI 4, HAFNARF. S. 51974	BLAD 7
TEIKNAD JB	SAMÞYKKT JB	M=1:20
YFIRFARIÐ JB	VERK.	DAGS OKT'91
	NÆFURHOLT 2	
	SNID Í ÞAK	