
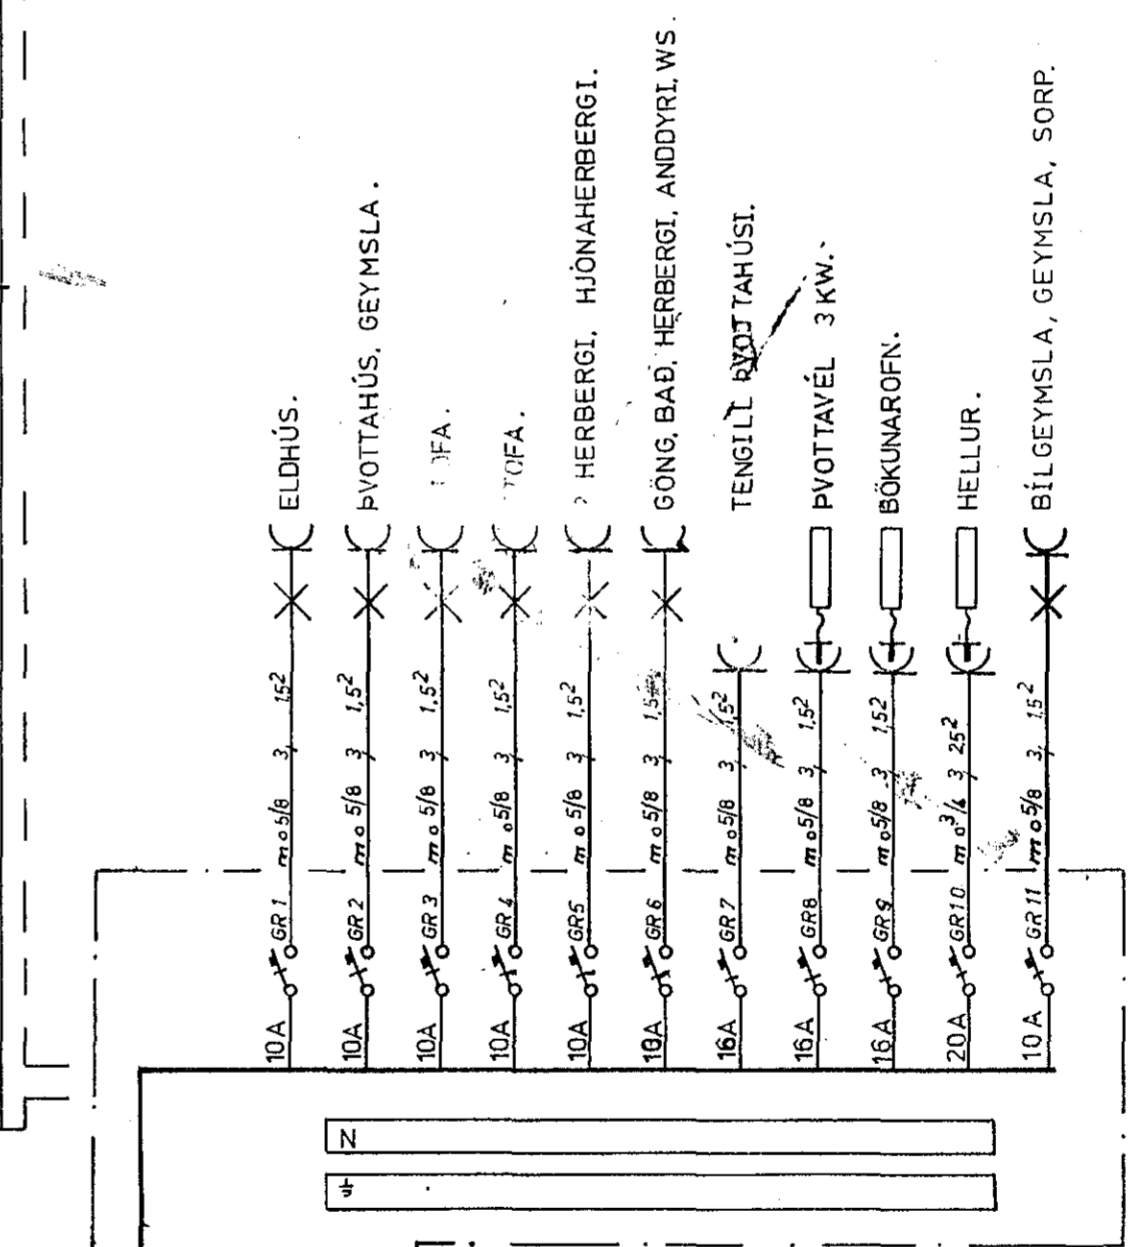
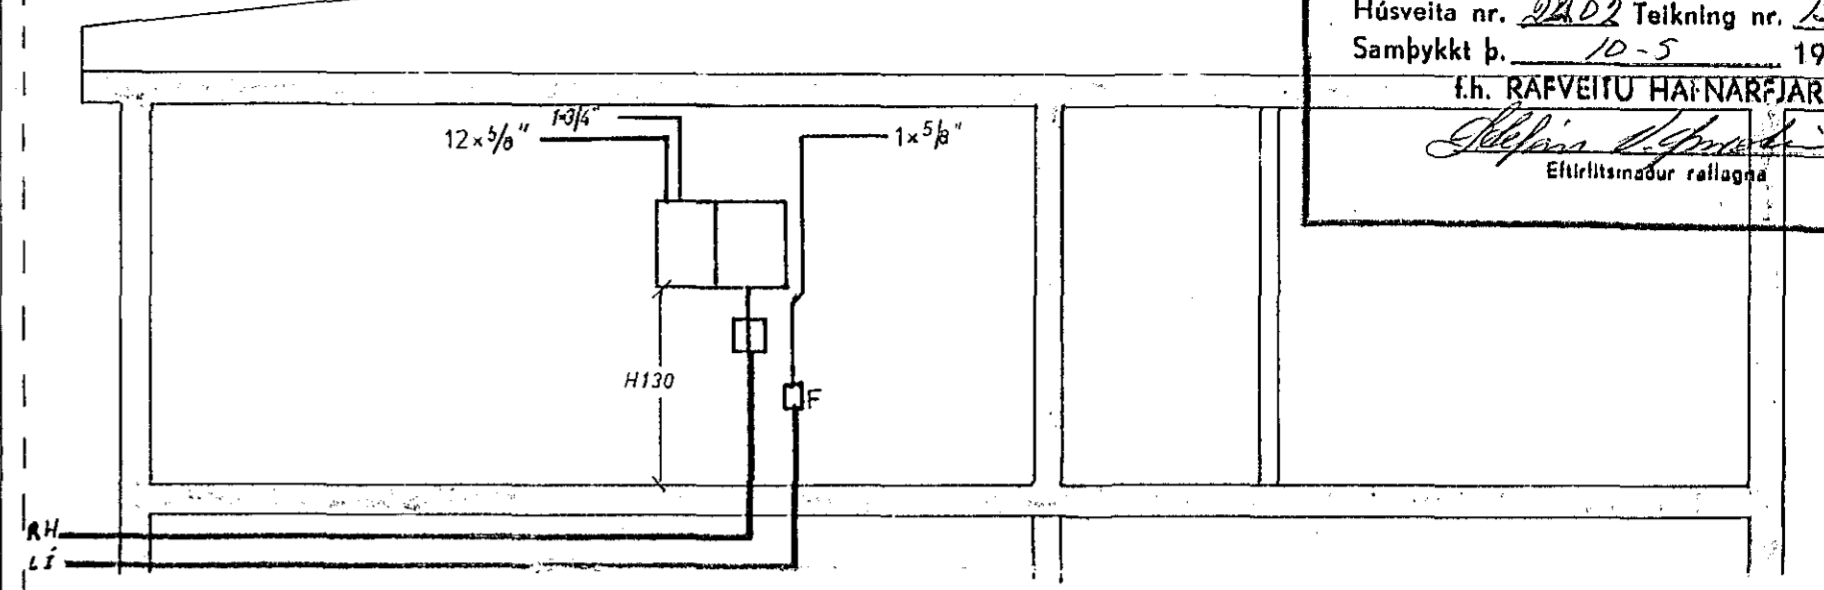


Ragnor Smeyggesto

Húsveita nr. 2202 Teikning nr. 1282  
 Samþykkt þ. 10-5 1972  
 f.h. RAÐVEITU HAFNARFJARÐAR  
 Eltirlitsmaður rallaaga

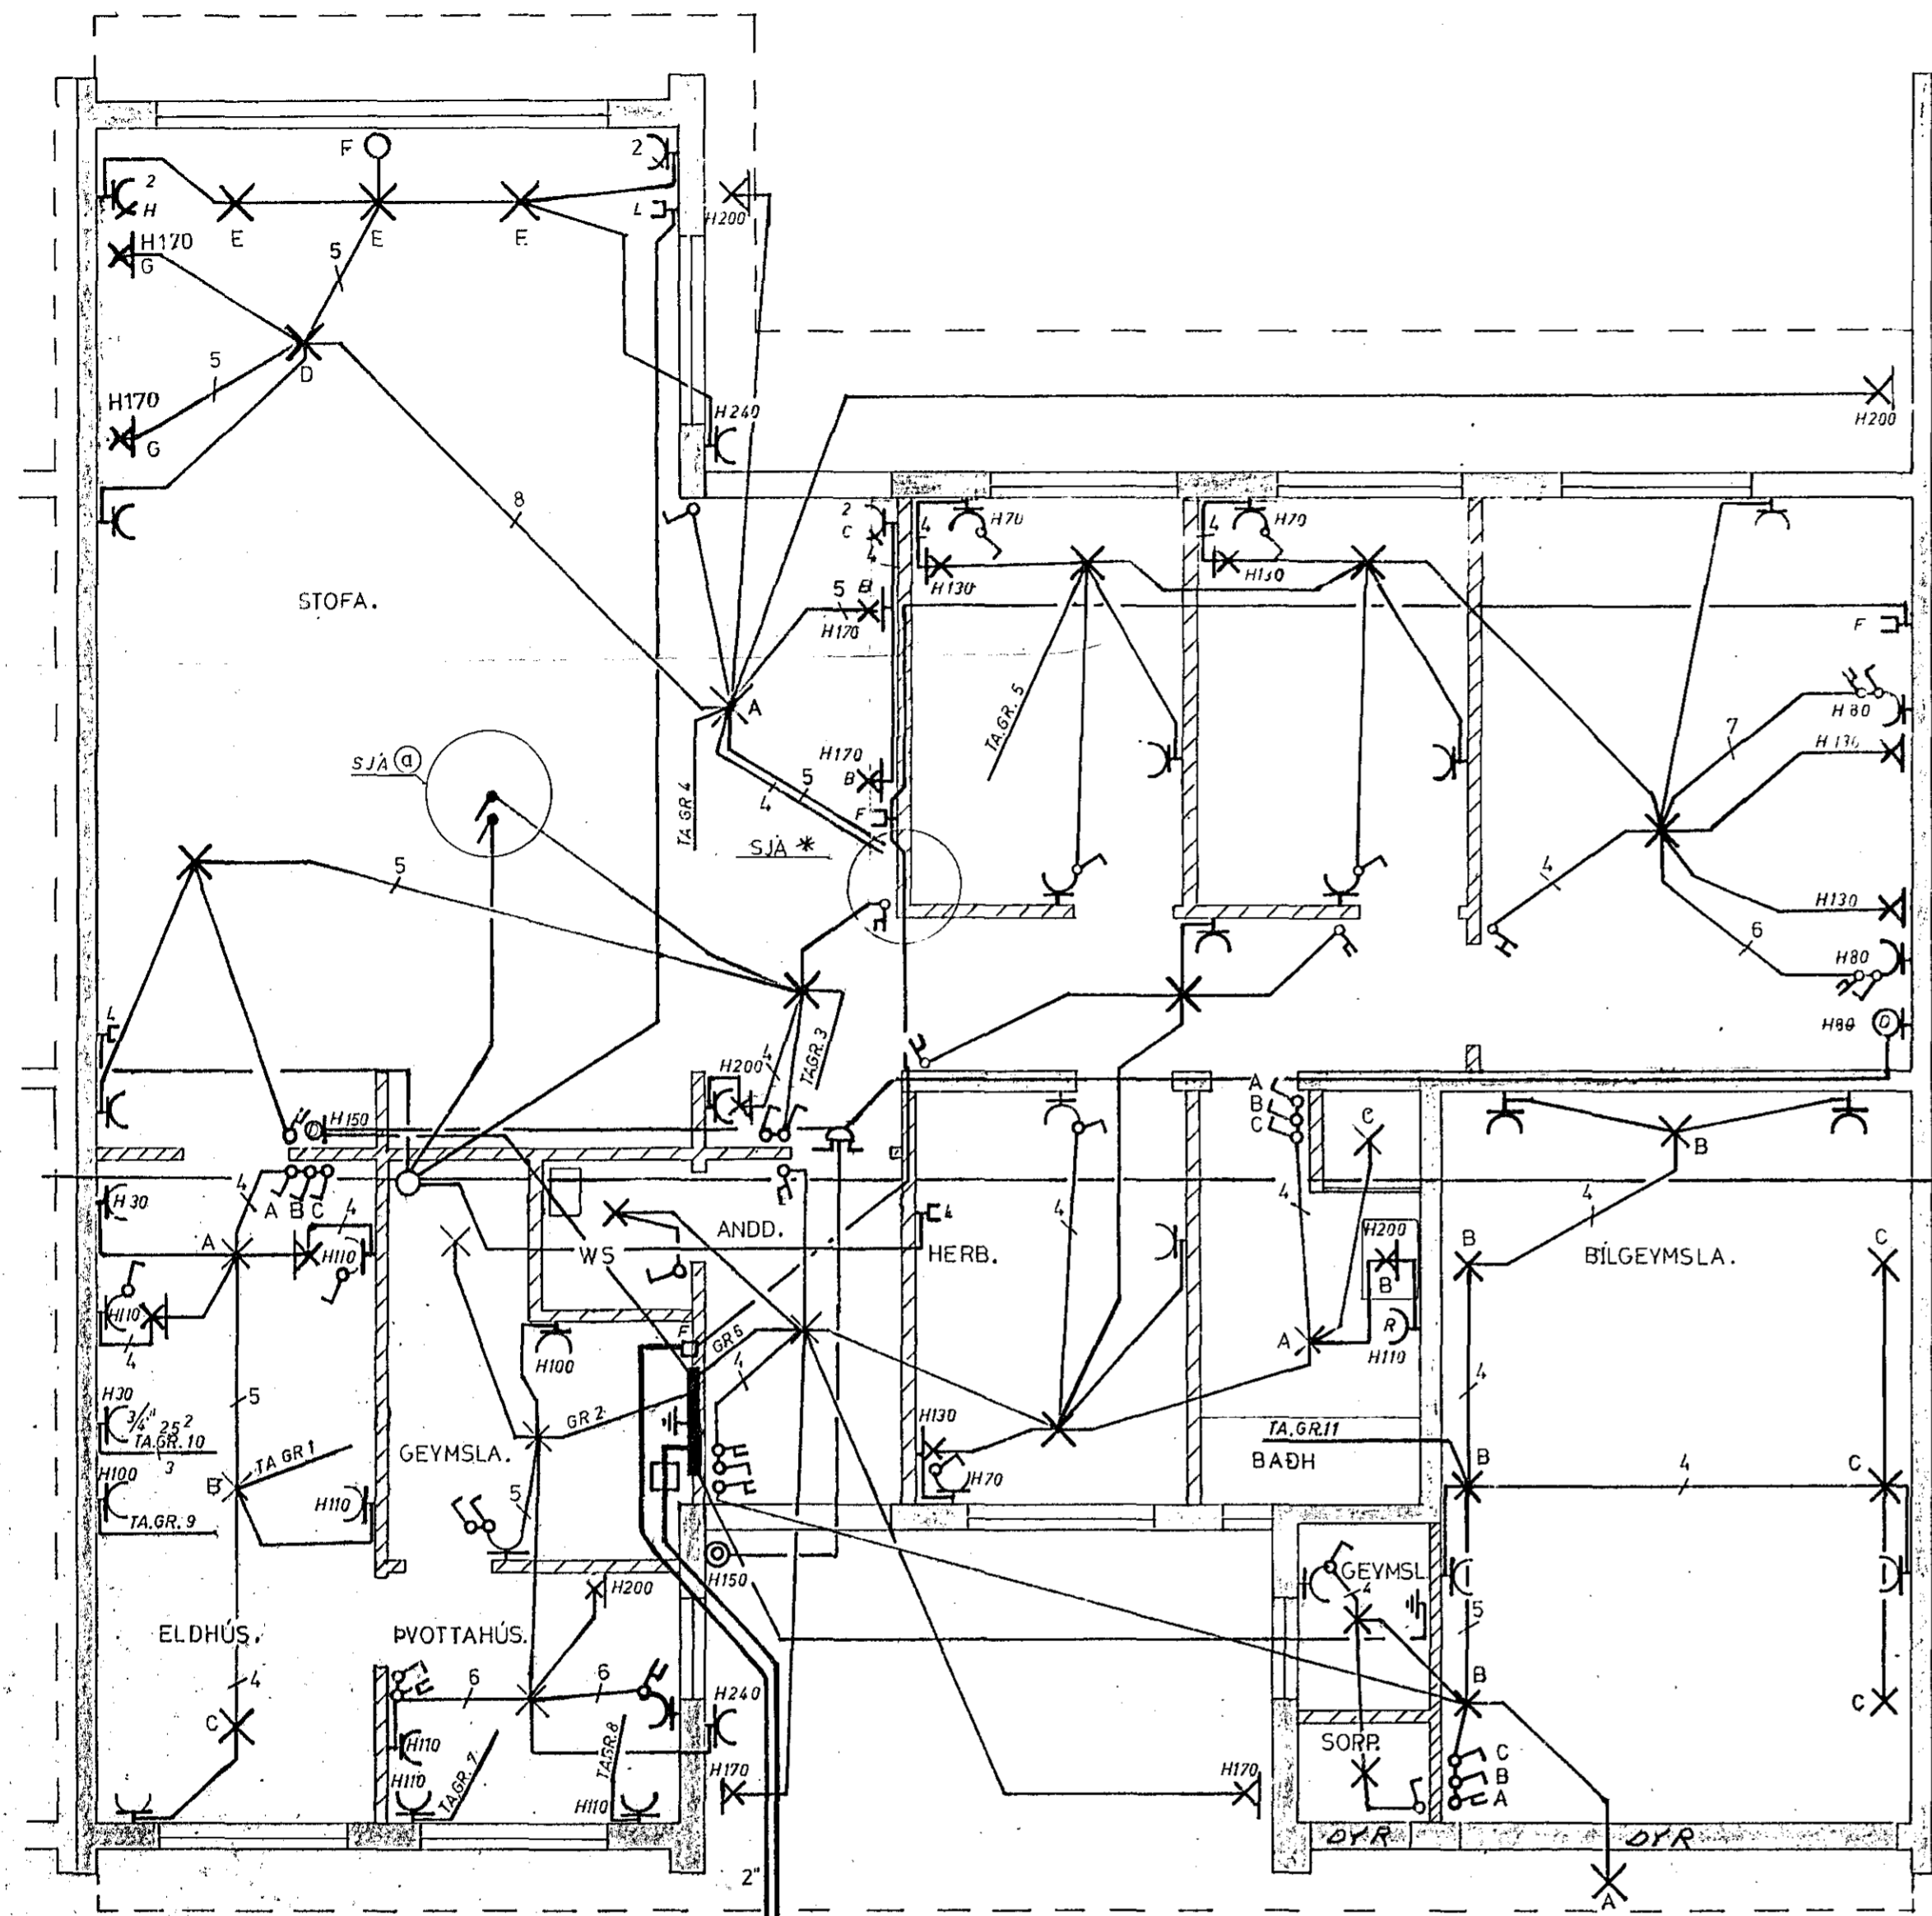




Inntök samþykkt 10.15. 1973  
 f.h. RAÐVEITU HAFNARFJARÐAR  
 Eltirlitsmaður

SKÝRINGAR:  
 GERT ER RÁÐ FYRIR SAMEIGINLEGU  
 SJÓNVARPSLOFTNETI, SEM  
 STAÐSETT VERÐUR Á HÚSI nr.5  
 MÁLSTRAUMUR ROFA OG TENGLA 10 A  
 ÖLL RÖR 5/8" OG VÍR 1,52 NEMA ANNARS SÉ GETIÐ.  
 (D) EF UM VEGG VERÐUR AÐRÆÐA.

ROFAR ————— 110 CM  
 TENGLAR ————— 20"  
 TENGLAR BÍLGEYMSLU — 110"  
 VEGGLJÓÐS ELDHÚSI — 145"

ATH:  
 ÖLL MÁL ERU GEFIN Í CM FRÁ  
 FULLFRÆGENGU GÖLFI.

JARÐTENGING SKAL TEKIN FRÁ  
 VÆTNSIMNTAKI OG JÄRNABYNDINGU  
 Í SÖKKLI.

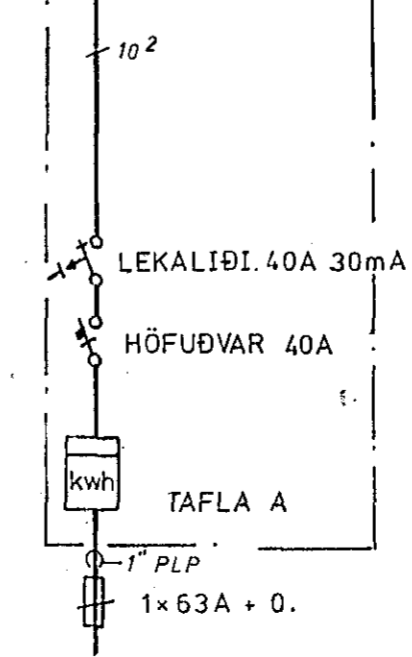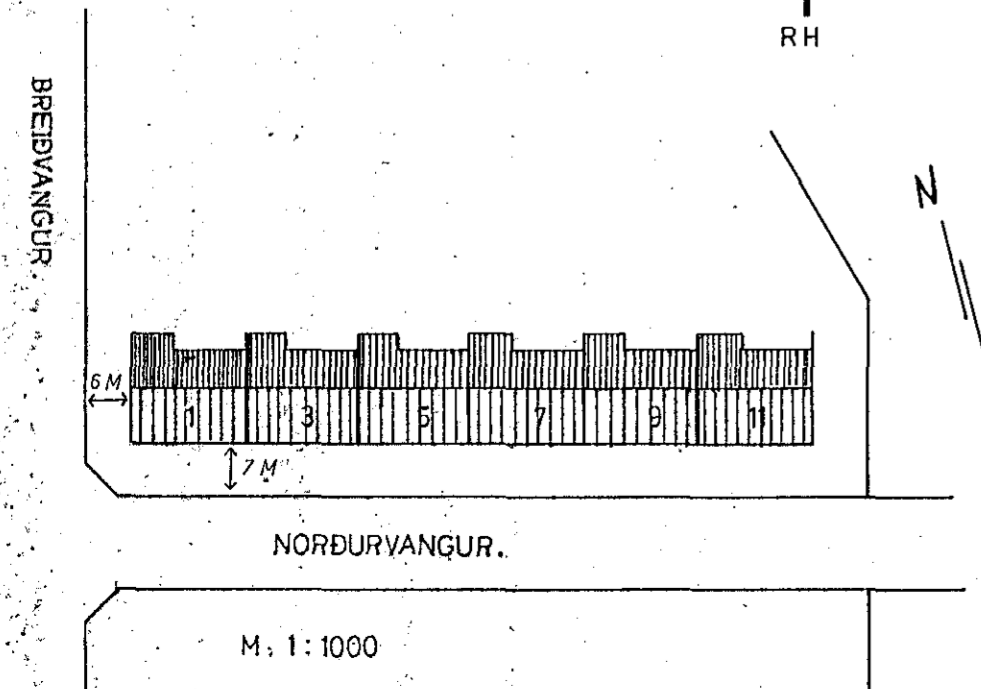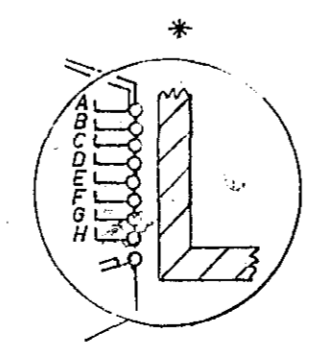

| BREYTINGAR |       |    | MAGNÚS HELGASON<br>S.50193 HAFNARFIRÐI |
|------------|-------|----|----------------------------------------|
| NR.        | DAGS. | ÁR |                                        |
|            |       |    |                                        |
|            |       |    |                                        |
|                |               |                   |
|----------------|---------------|-------------------|
| NORÐURVANGUR 3 | HAFNARFIRÐI.  | Hafnartel 15      |
| RAFLÖGN        | EINLÍN UMYND. | M 1:50            |
|                |               | NR.2 BL.1 AF 1    |
|                |               | DAGS. DES. 1972   |
|                |               | Ragnor Smeyggesto |