




Sérmynd 3 Mkv. 1:10

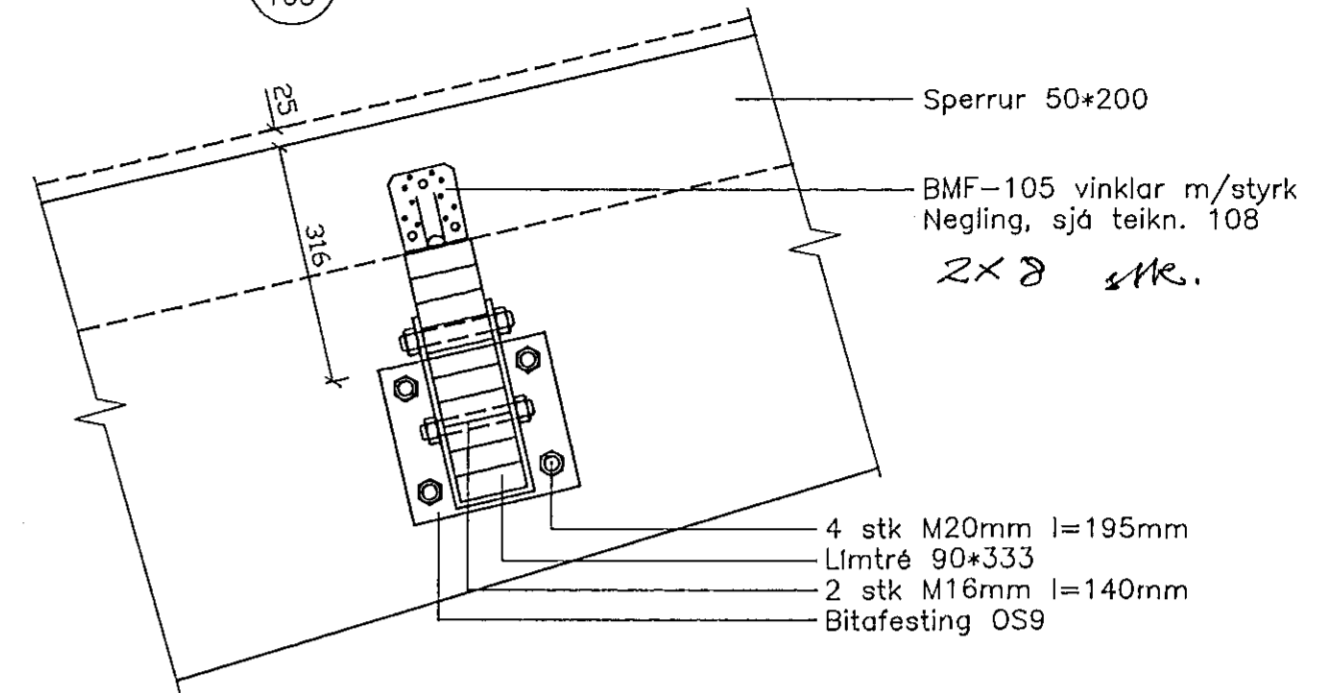


Sérmynd 1 Mkv. 1:10

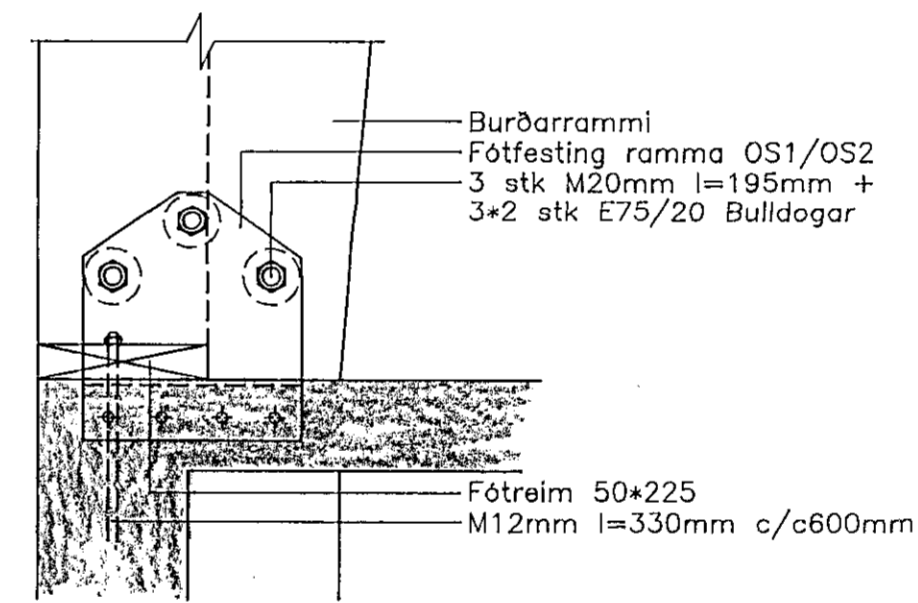


Festing veggstoða við fötream

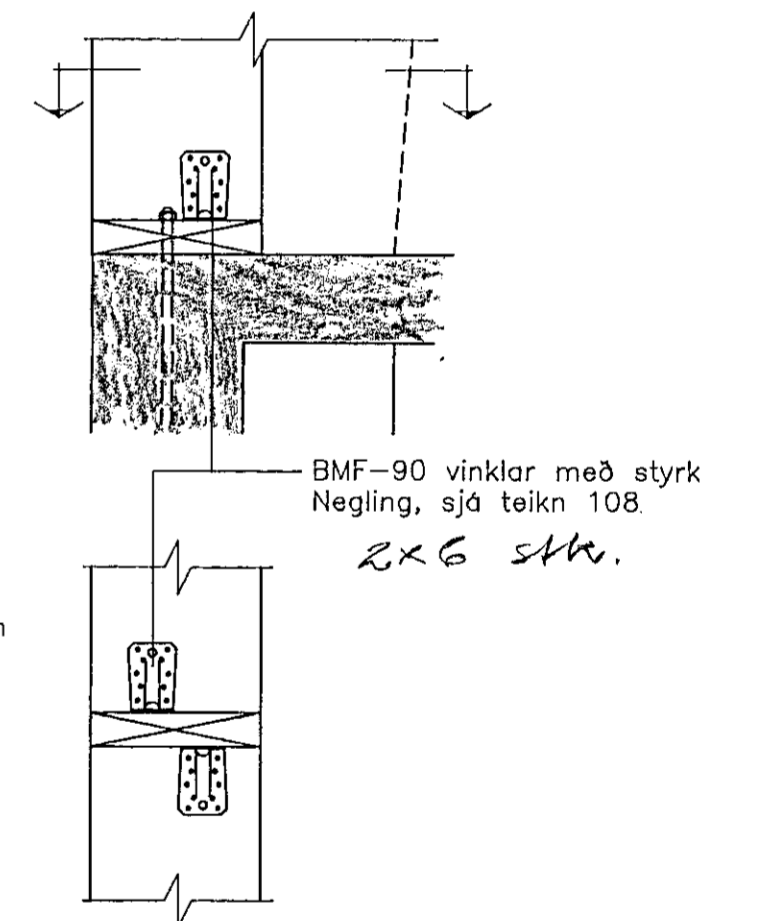



Festing kantbita við ramma Mkv. 1:10

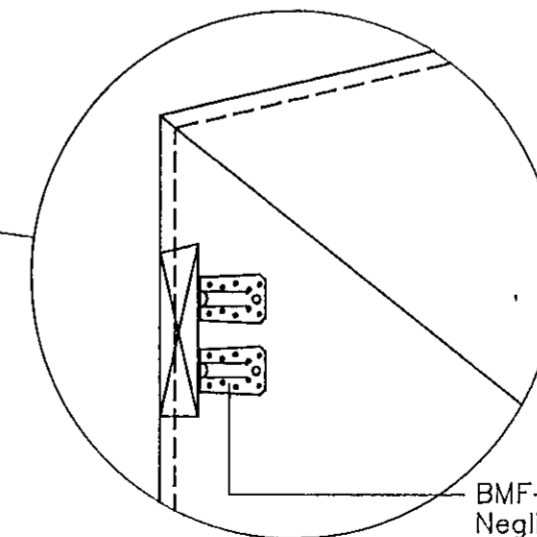


Þversnið A Mkv. 1:10

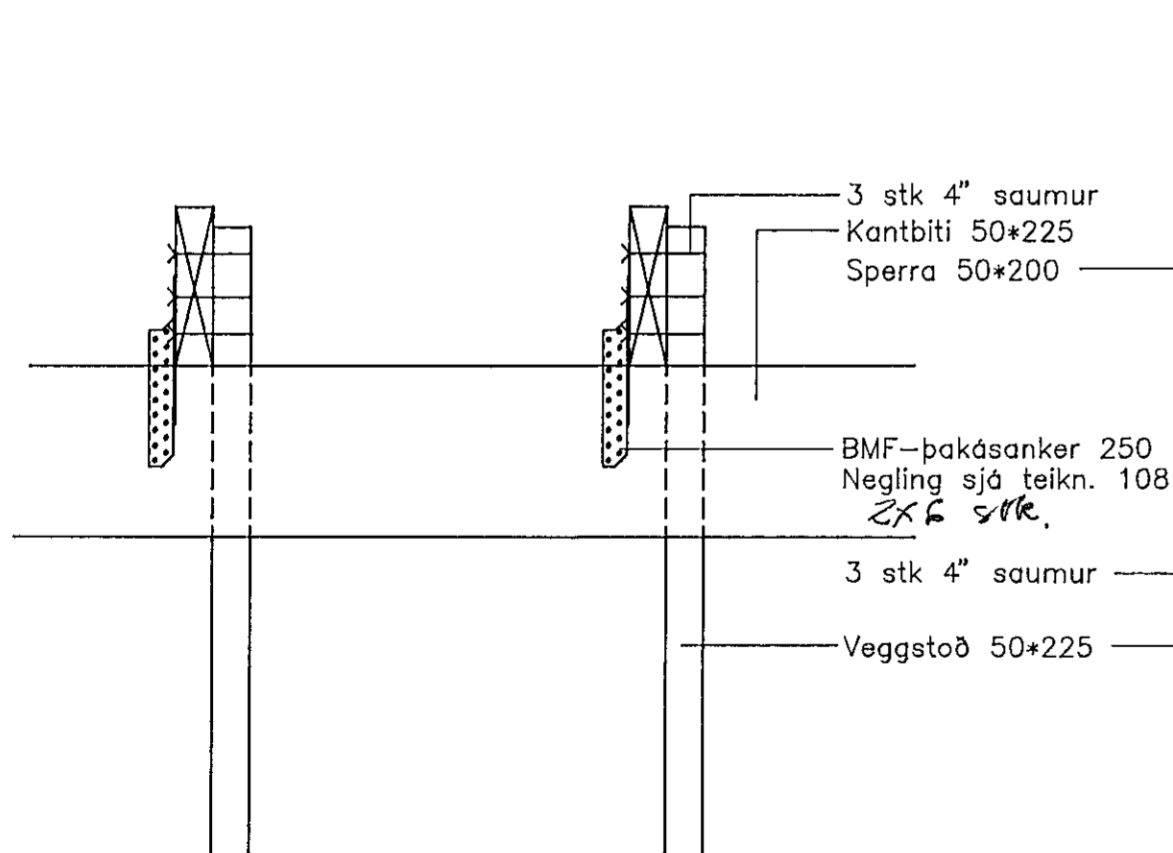

Sérmynd 2 Mkv. 1:10

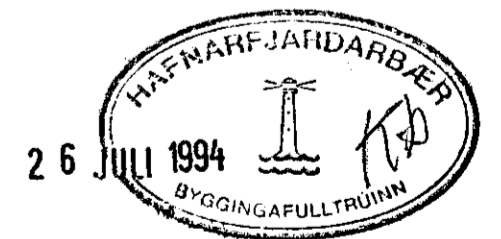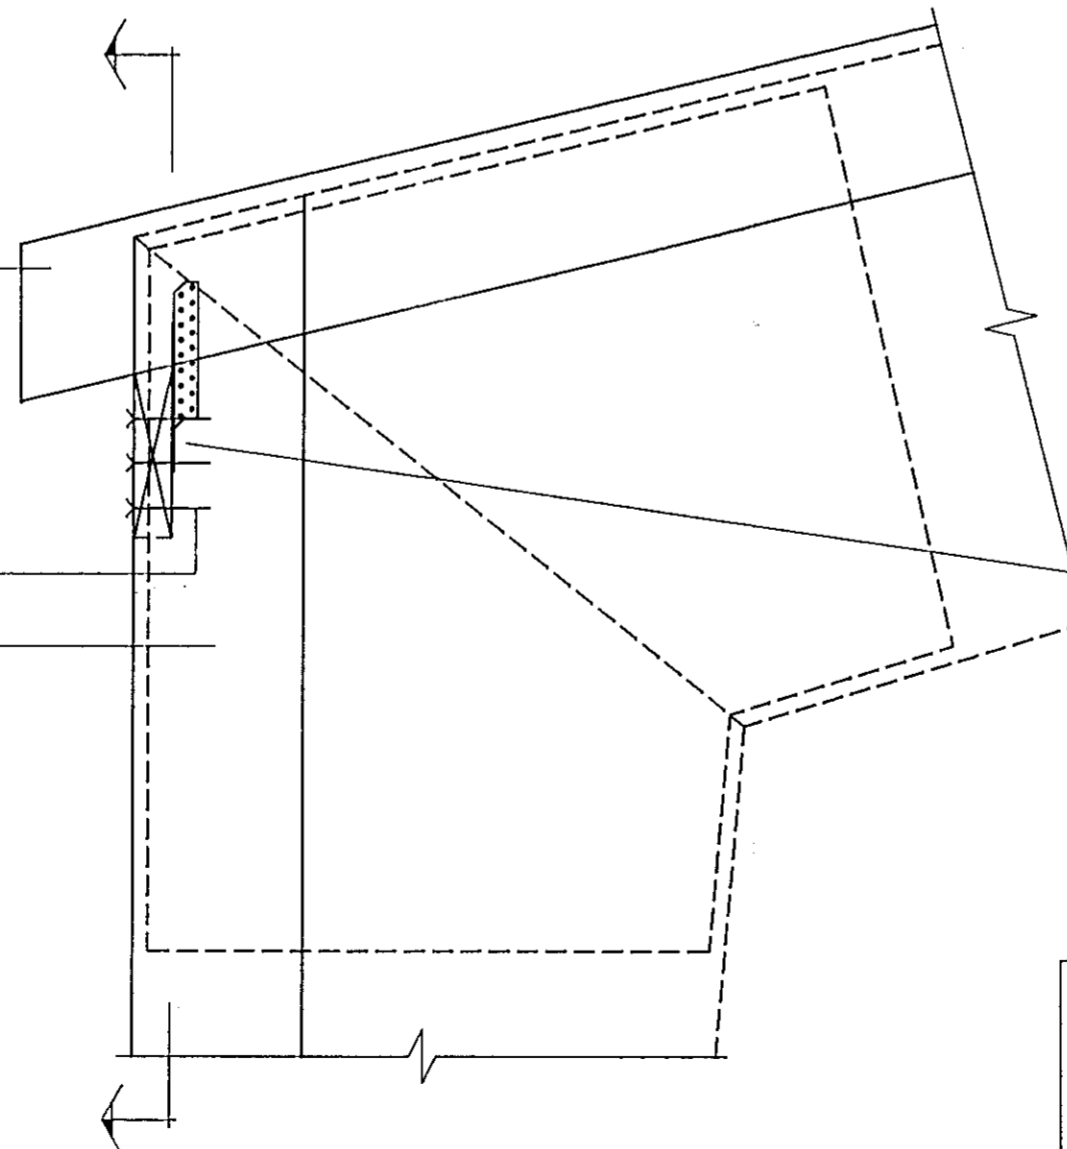

OSEY-103.DWG

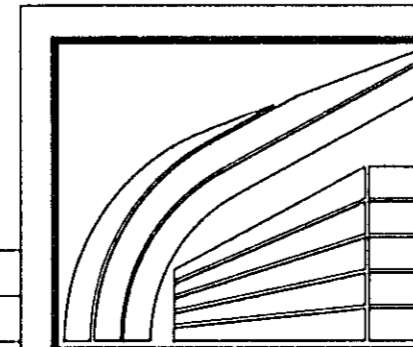

LÍMTRÉ HF. FLÚÐUM S: 98-66750
REYKJAVÍK S: 91-687202

Óseyrarbraut 4, Hafnarfirði

Þversnið - sérmyndir

TEIKN.	DAGS.	94.07
REIKN.	VERK	
YFIRF.	BLAD	103
MKV.	1:50, 1:10	

Breyting	Dags.	Skýring	Br.

[Signature]