
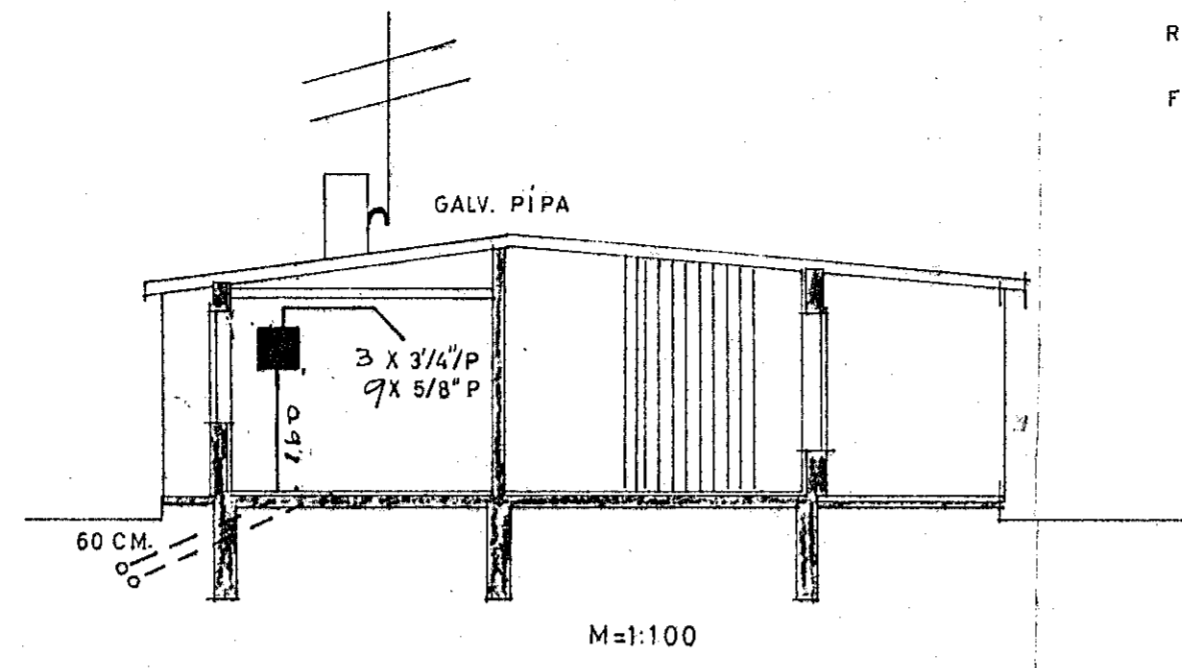


VEGNA BREYTINGA Á REGLUGERÐ SKULU ALLIR TENGLAR VERA JARÐTENDDIR.
 RAFVIRKI HAFI SAMRÁÐ VIÐ RAFVEITU UM TÖFLUFYRIRKOMULAG, SBR.
 FYLGIBLAÐ NR. 666.




Húsnúmer nr. 144 Teikning nr. 1597
 Samþykkt þ. 10/7 1975
 f.h. RAFVEITU HAFNARFJARDAR
Fluss Eiríksson
 Eltilritsmaður raflegna

Inntök samþykkt 9.17 1975
 f.h. RAFVEITU HAFNARFJARDAR
Fluss Eiríksson

ÞEIKNING
 AF BÍLSKÚR
 M: 1:50
 Á
 SERBLAÐI

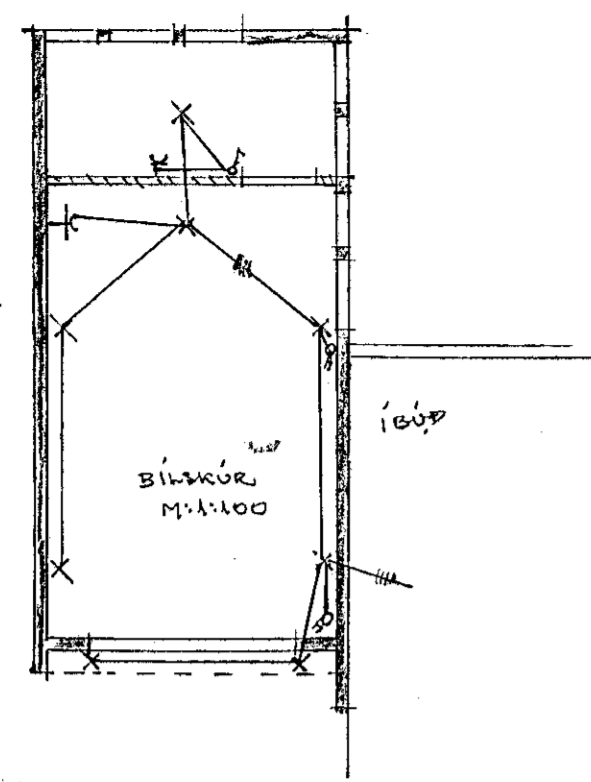

- SKÝRINGAR:
1. ROFAR 110 CM. FRÁ GÖLFI
 2. TENGLAR 20 " " " NEMA:
 3. " 110 " " " FYRIR ELDHÚSBORDI OG Í ÞVOTTI.
 4. " 70 " " " FYRIR HELLUR BAKARÖFN UNDIR TÆKJ. (SJA INNRETTINGA TEIKN.)
 5. VEGGLJÓS 165 " " " NEMA ANNAD SÉ SÝNT Í SVIGUM
 6. " 135 " " " HITALIDI: T.
 7. " 20 " " " LOFT NET: L, HÁTALARI: FX
 8. " 20 " " " SÍMI: F. TENGLADÖSIR
 9. " 110 " " " RAKVÆLATEN GLL -CR
 10. VARKASSI NR. 113 FRÁ J.B.P. EÐA SAMSVARANDI.

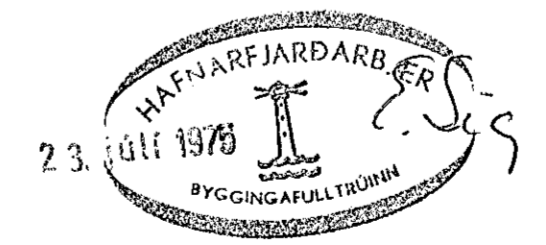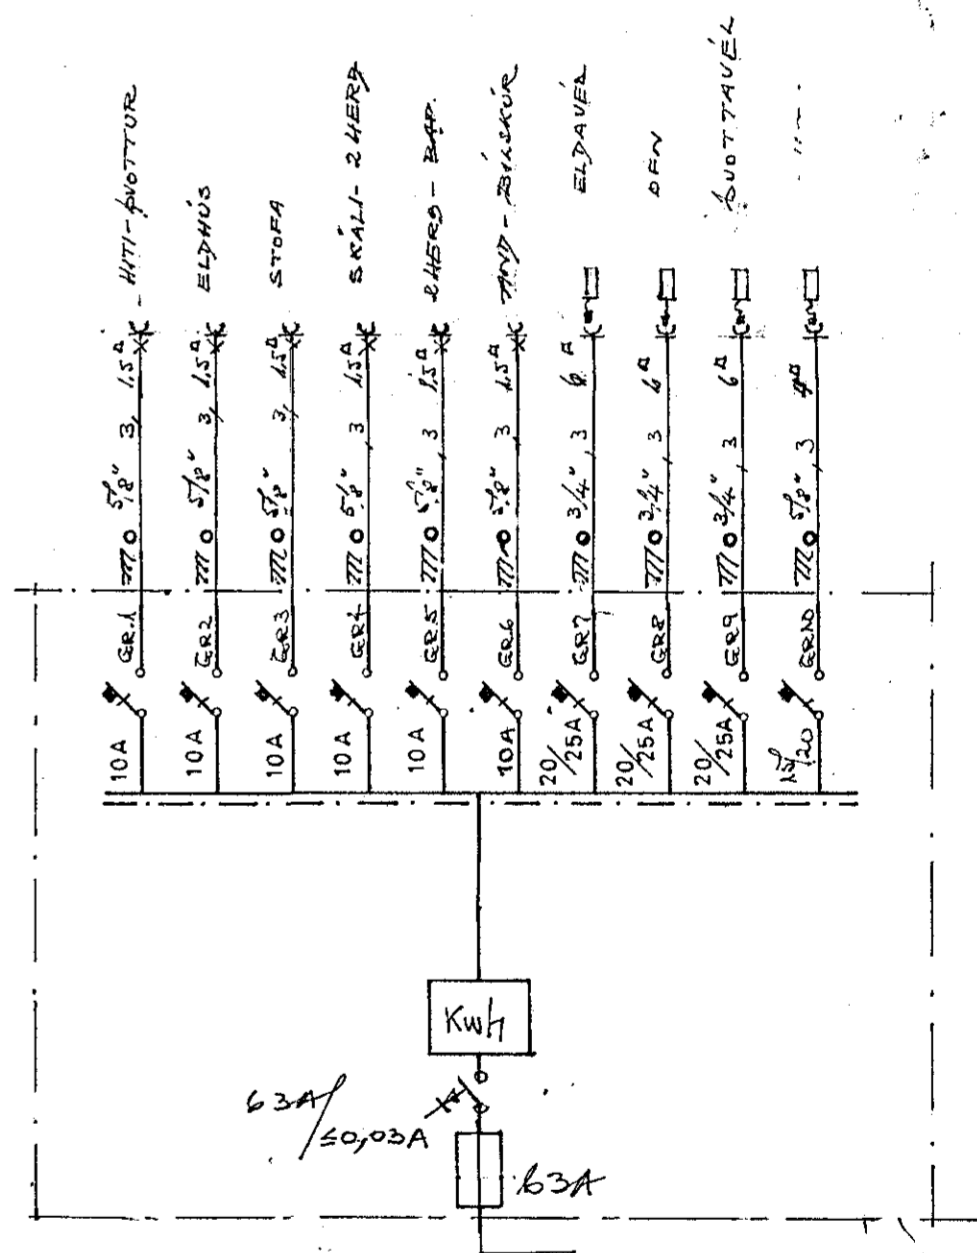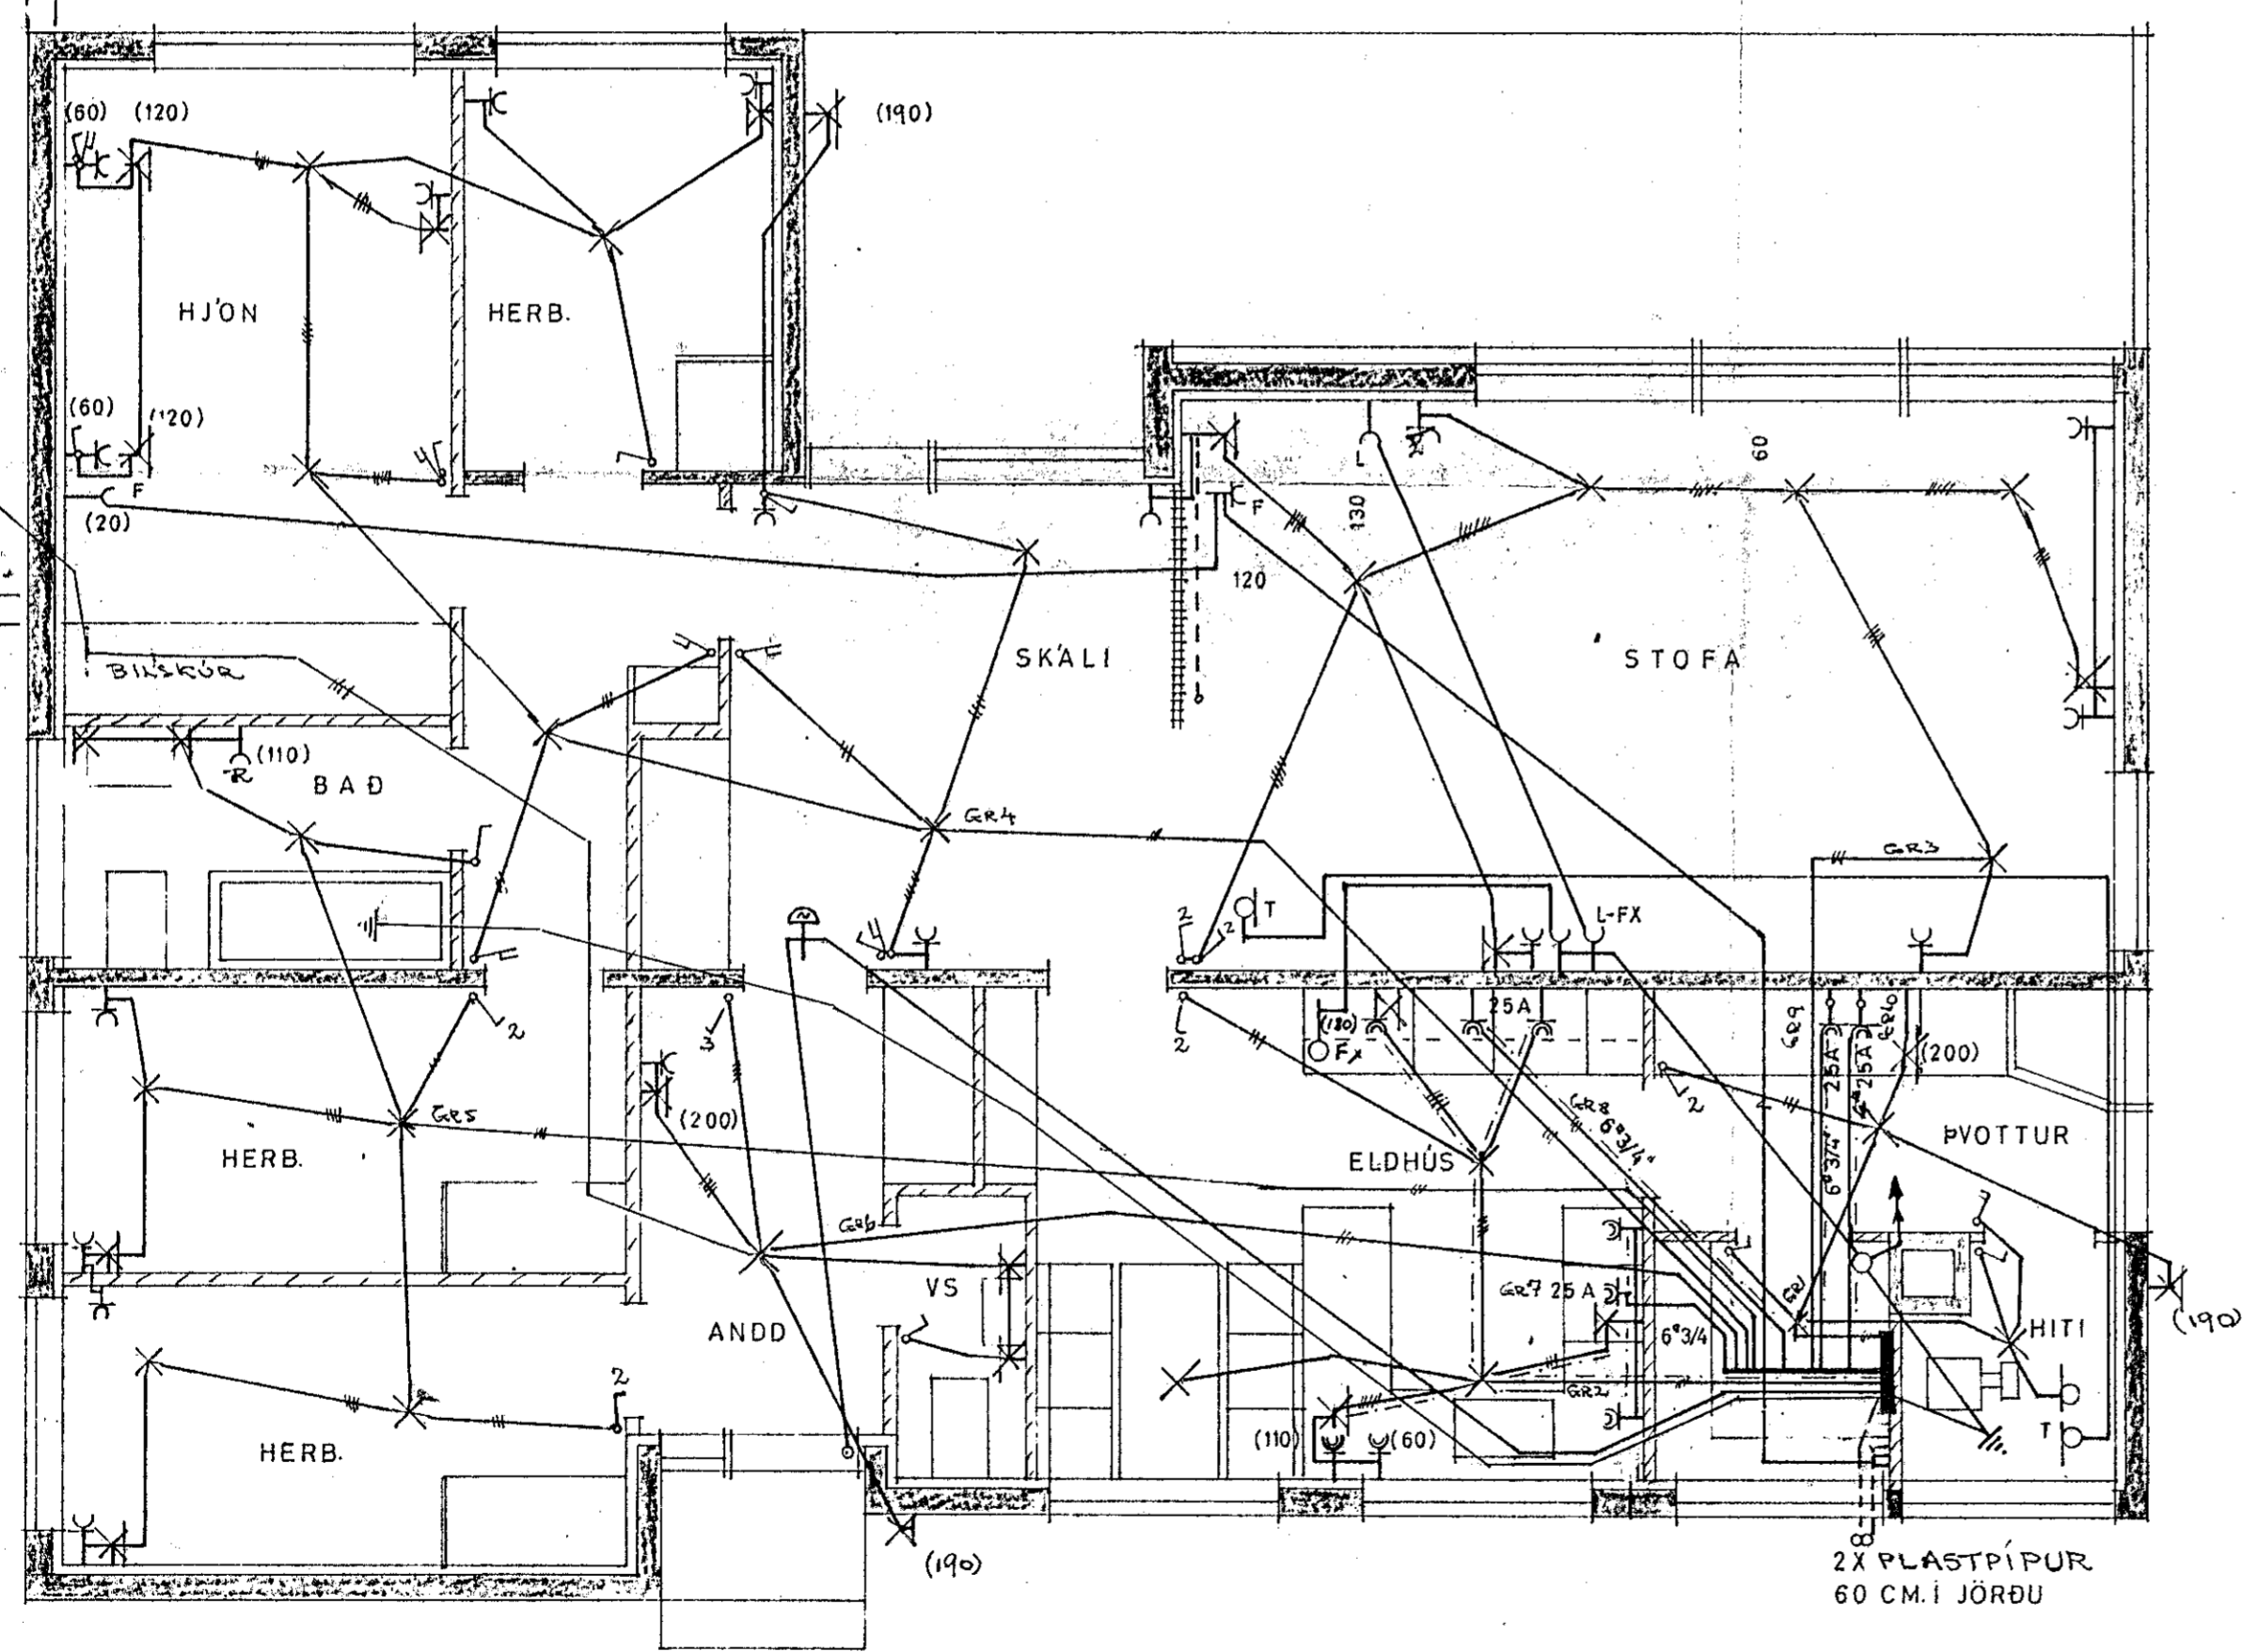

ÓLAFUR TÓMASSON VERKFR.		
HÚSNÆÐIS MÁLASTOFNUN RÍKISINS		
EINBÝLISHÚS	VERK NR. 81	
RAFLÖGN	M=1:50	BLAÐ 1 AF 2
JAN 1966	AM.	NR 375/1

23. Sept. 1972