

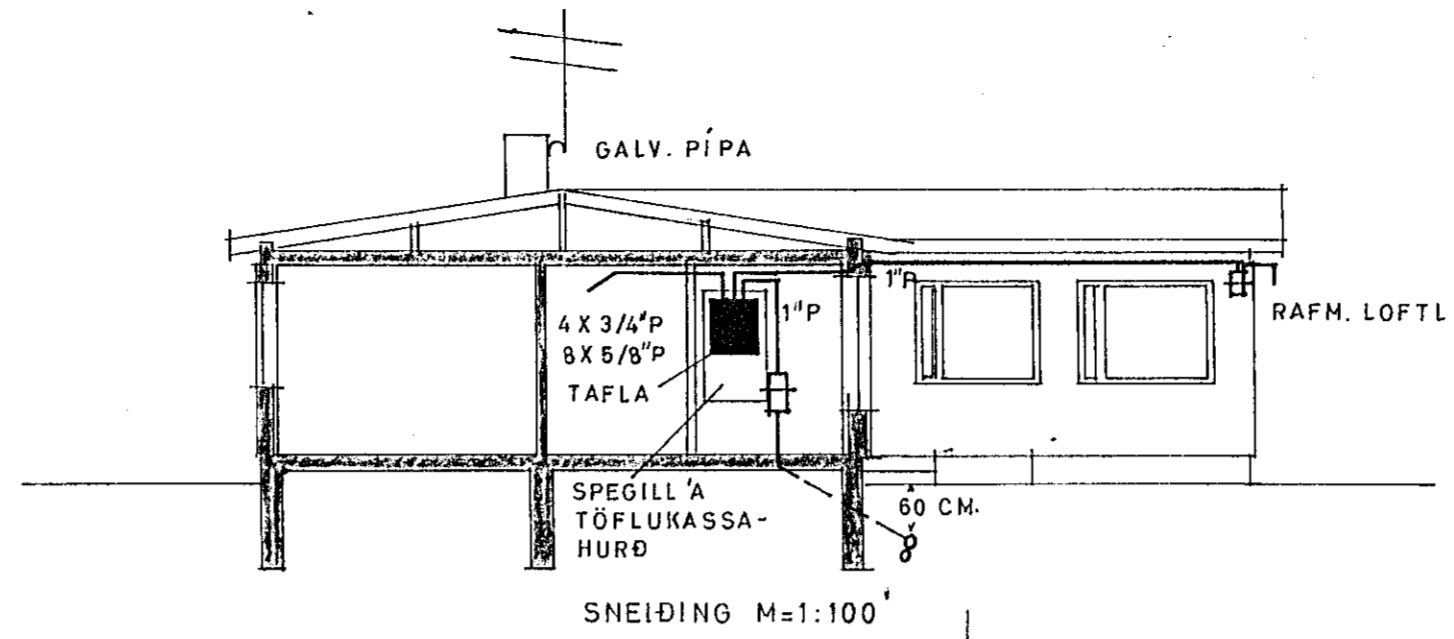


Húsvæita nr. _____ Teikning nr. 1923
 Samþykkt þ. 5.11. 1973
 f.h. RAUFVEITU HAFNARJARÐAR
Björn Jónsson
 Eftirlitsmaður þéttbýna


Herrn þarf með teikningu af bílskúr málsettari 1-50 fyrir 1/12 '73

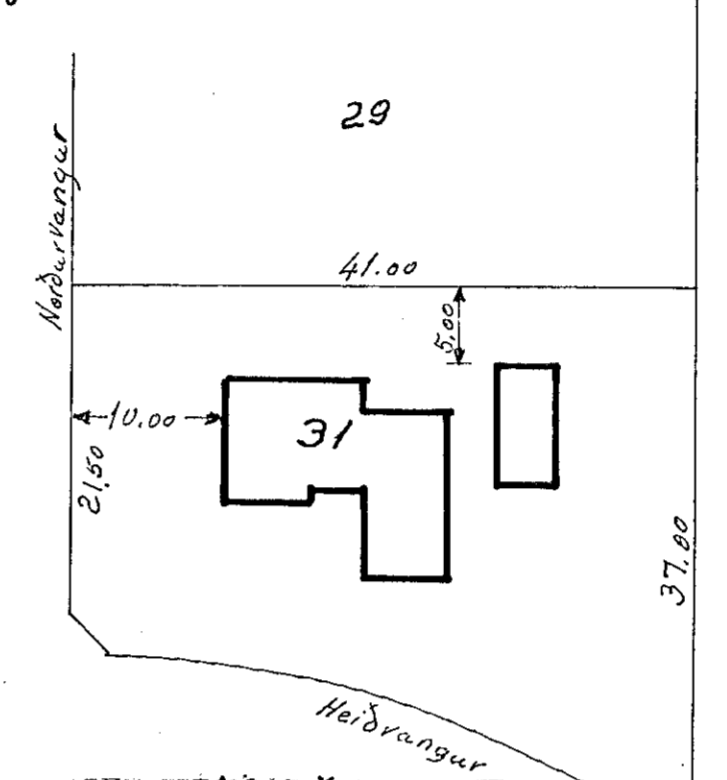


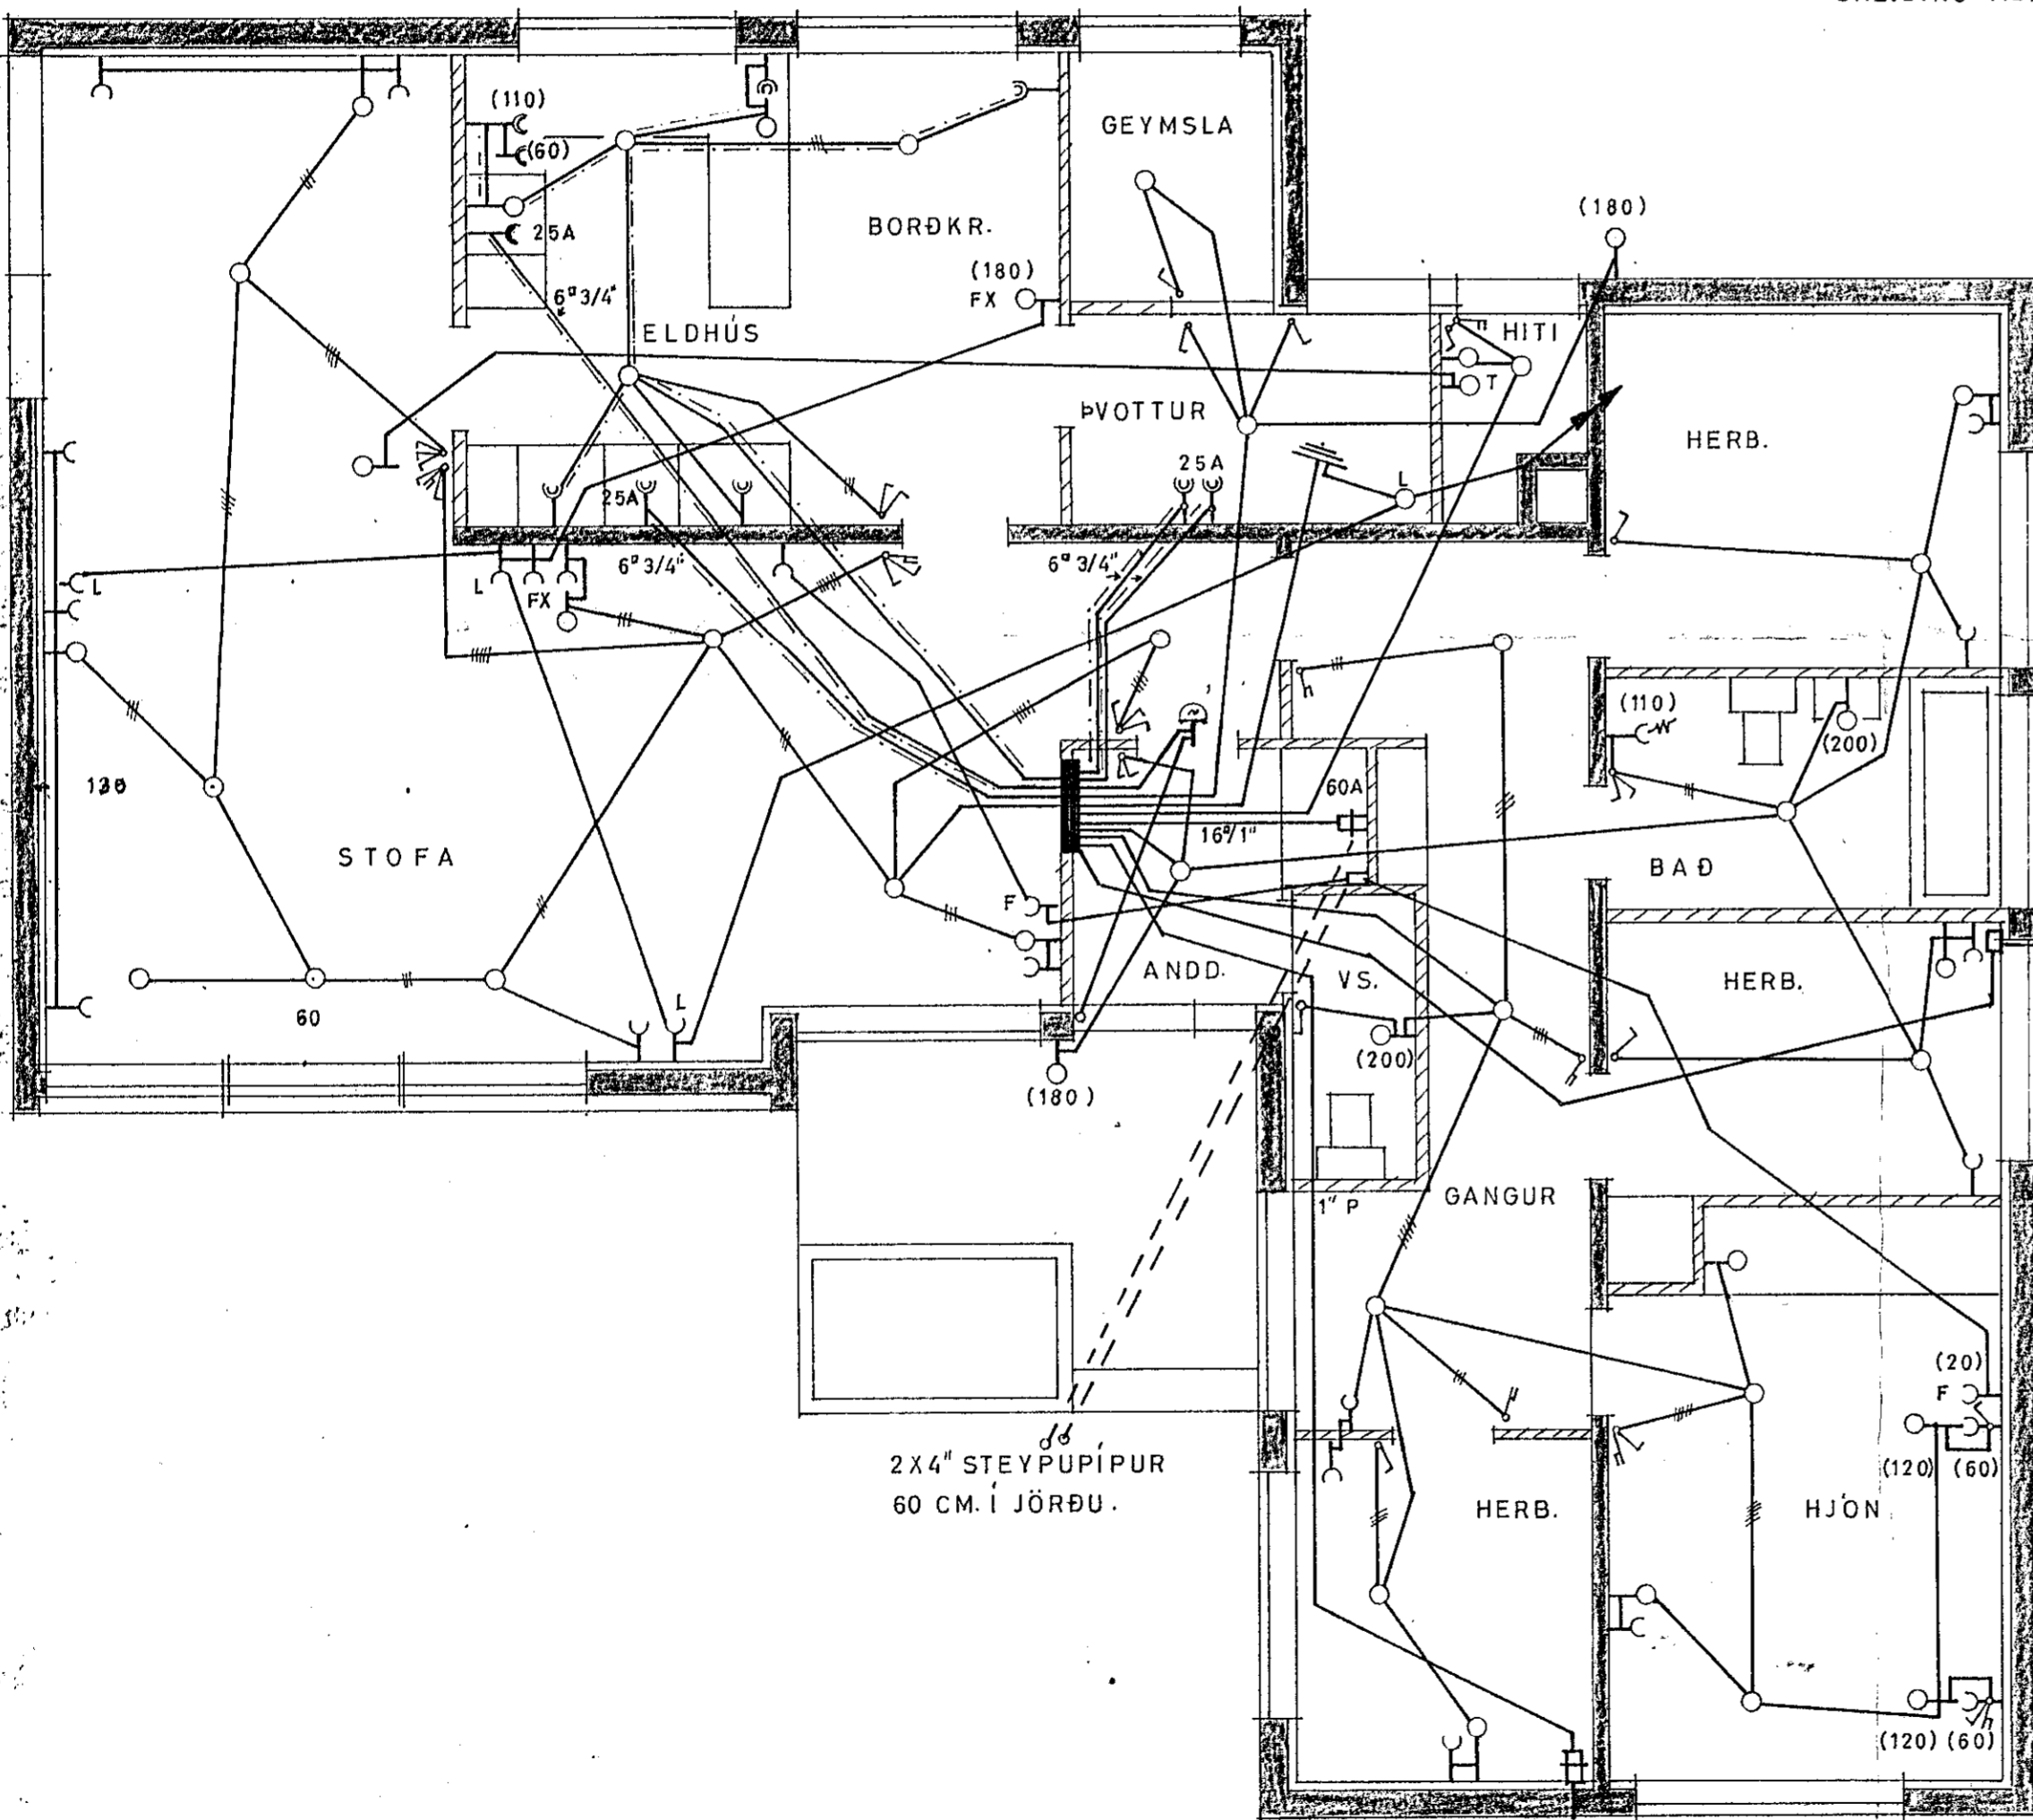



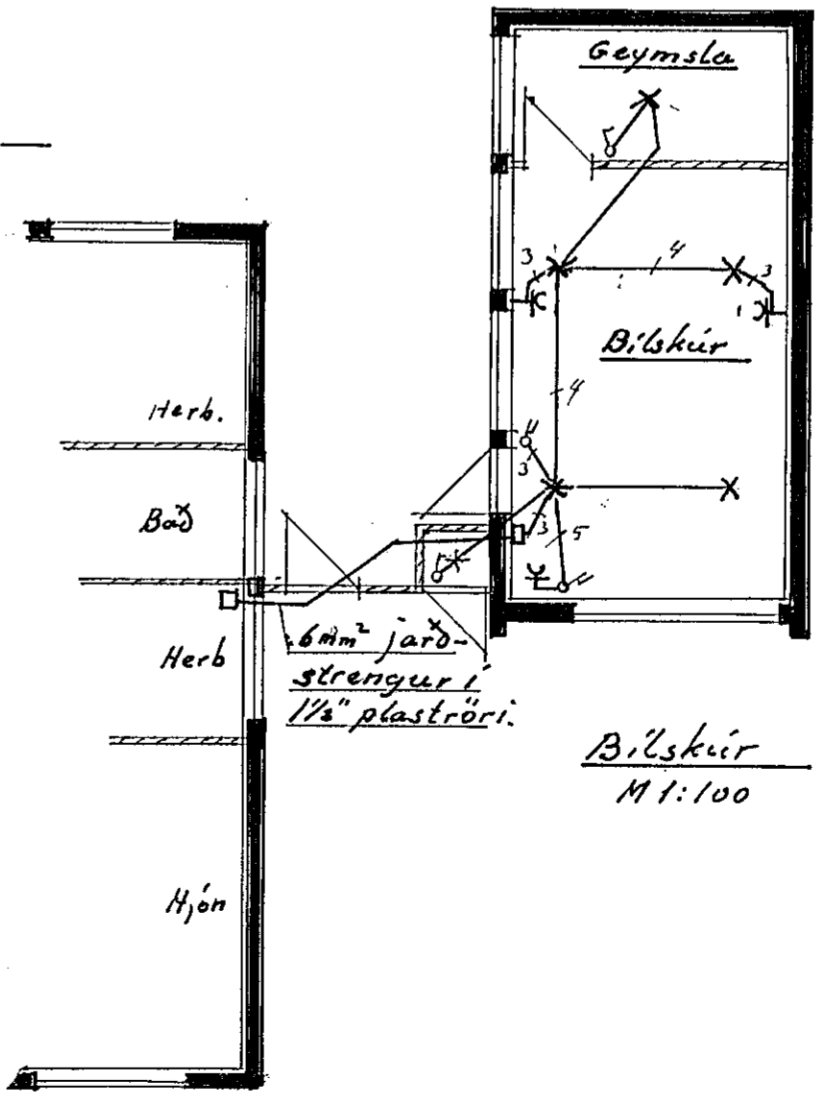

Bílskúr M 1:100

SKÝRINGAR:

- 1 ROFAR 110 CM. FRÁ GÓLFI.
- 2 TENGLAR 20 " " NEMA:
- 3 " 110 " " YFIR ELDHÚSBORÐI OG Í ÞVOTTI.
- 4 " 70 " " FYRIR HELLUR BAKAROFN UNDIR TÆKJUM. (SJA INNRETTINGA TEIKN.).
- 5 VEGGLJÓS 165 " " NEMA ANNAD SÉ SÝNT Í SVIGUM.
- 6 " 135 " " HITALÍÐI: T.
- 7 " 20 " " LOFTNET: L, HÁTALARI: FX, SIMI: F.
- 8 " 110 " " RAKVÉLATENGILL: *✓*
- 9 VARKASSI NR. 113 FRÁ J.B.P. EDA SAMSVARANDI.

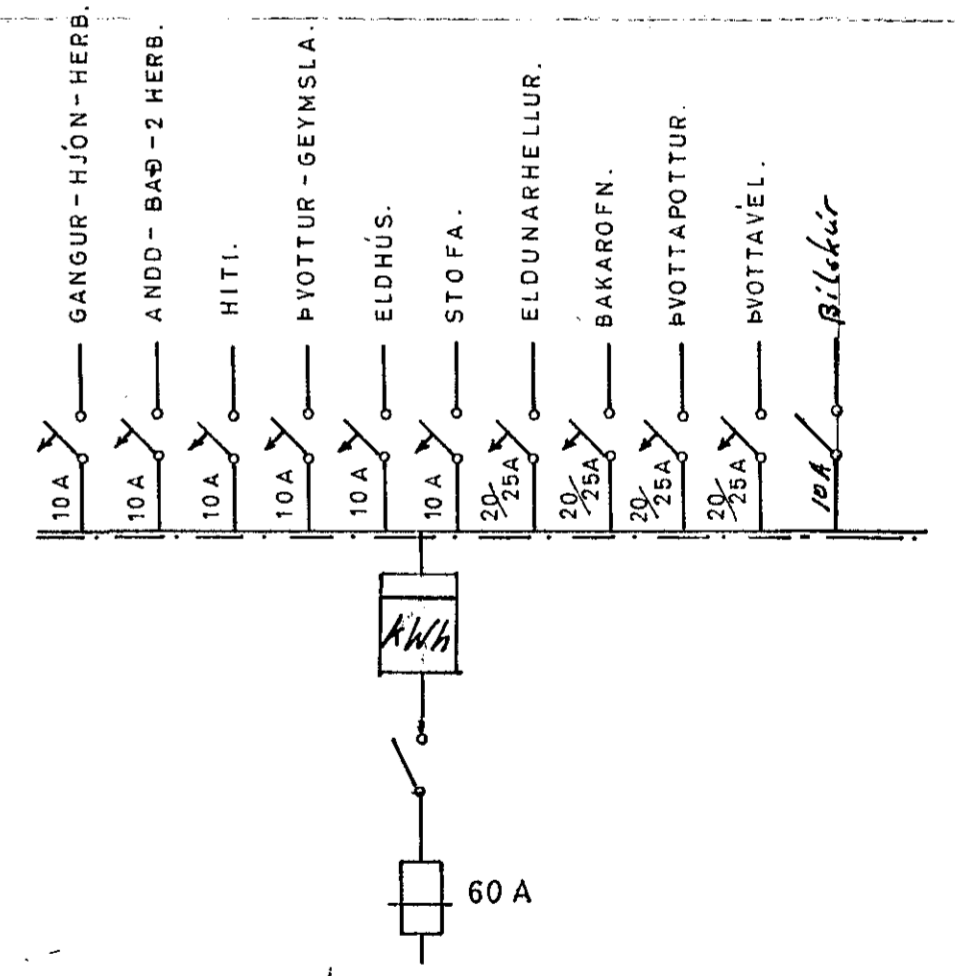

| | | |
|-------------------------------|---------------------------|-------------|
| ÓLAFUR TÓMASSON VERKFR. | | |
| HÚSNÆÐISMÁLASTOFNUN RÍKISINS. | | |
| EINBÝLISHÚS. | | VERK NR. 78 |
| RAFLÖGN. | M=1:50 | BLAÐ 1 AF 1 |
| DES. 1965 | AM. <i>[Signature]</i> | NR. 369 / 1 |

Löðbát í jan '73, bílskúr. Bst.