


Grunnmynd
1:100

Þversnið eins og á
teikningu nr. 1.

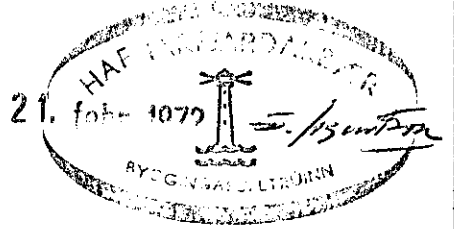

des '71	Auknir veggir.	JB
DAGS.	BREYTING	GJORT
HANNAÐ JB	JÓN BERGSSON DIPL. ING.	VERKFR. M.V.F.I. 2
TEIKNAD JB	Hvalur h/f.	VERK.
YFIRFARIÐ JB	Frystigeymir undirstöður	
SAMDYKKT	M=1:100.	DAGS. des '71