REYKJAVÍKURVEGUR NR. 60 M. 1:100

Atus 8/5 74

Samþykkt á fundi bygginganefndar 5/12 1974
BYGGINGAFULLTRÚINN
Í HAFNARFIRÐI
F. Sigurðsson

Lóðið er samþykkt
Fornminjaskrifstofunnar ólóðar

Bjálkatapóf verði í samræmi
vi byggingasamþykkt
Fjrg

Breytingi í lofthæð
II og III hæðar, 3je hæðar húsins,
samþ. 9/3 77.
Fjrg

Gluggabr. sp 17/4 77

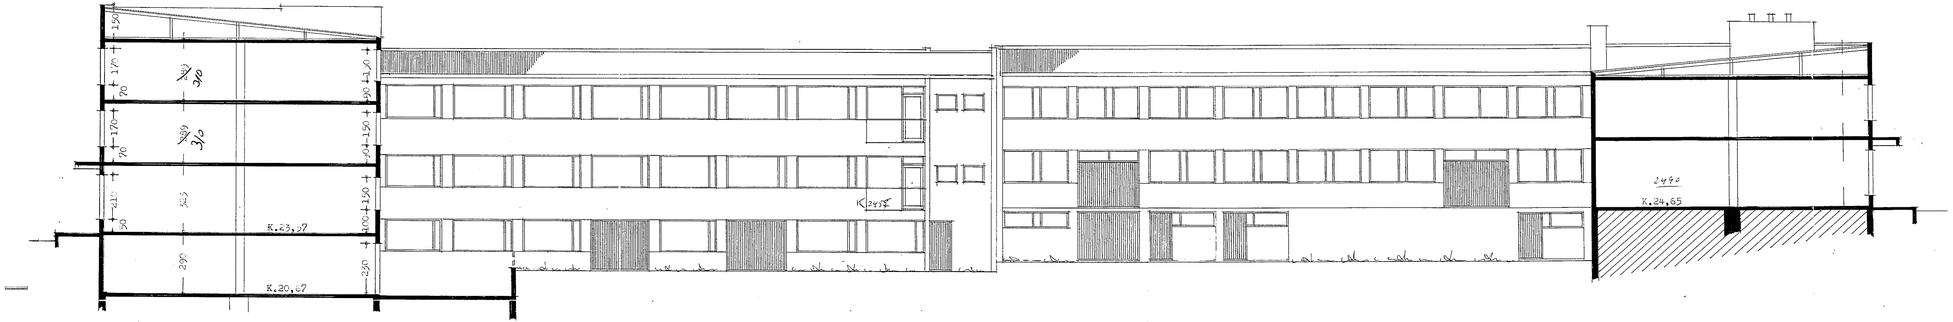

Skurður

SUÐ-AUSTUR

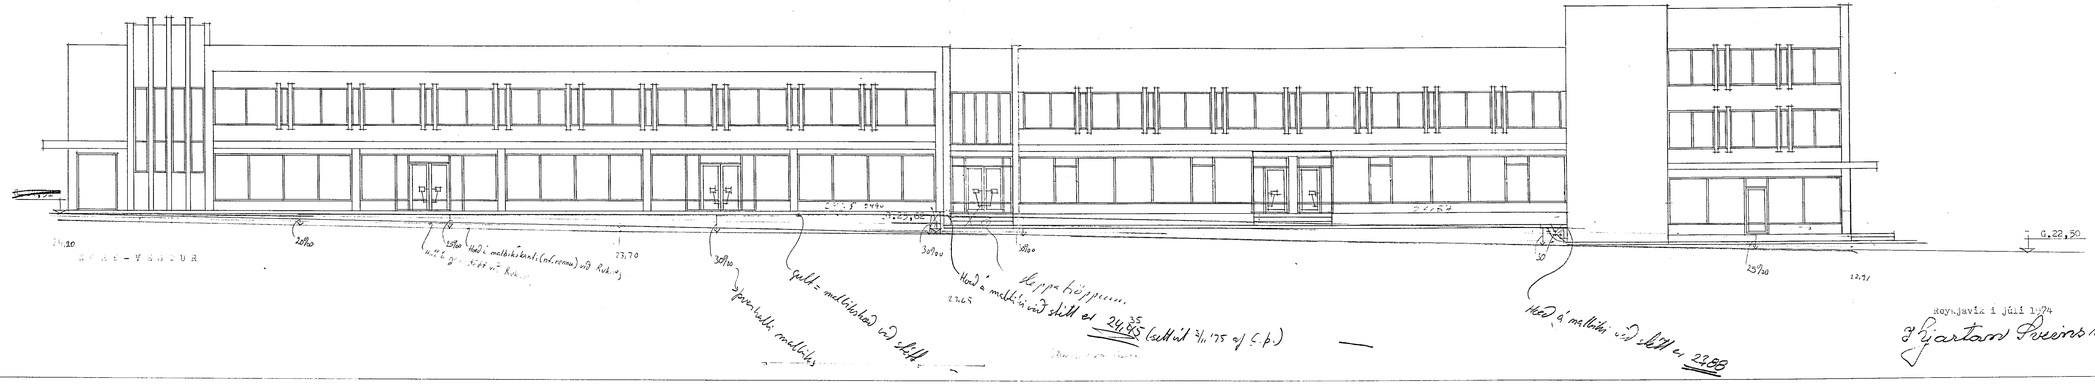

NORÐ-VESTUR

Hæð á mæltiki við slitt er 24,45 (sett ut 3/11 '75 af C.p.)

Hæð á mæltiki við slitt er 23,88

Reykjavík 1 júlí 1974

Hjartan Sveinsson