REYKJAVÍKURVEGUR NR. 60 M. 1:100

Samþykkt á fundi bygginga-
nefndar þ. 8/5 1974
17/7
BYGGINGAFULLTRÚINN
Í HAFNARFIRÐI
F. Sigurðsson

Áskilið er samþykki heilbrigðisráðs Hafnarfjarðar

Áskilið er samþykki Brunamálastofnunar ríkisins

Sjá ath. á afstöðumynd

ÓGILT

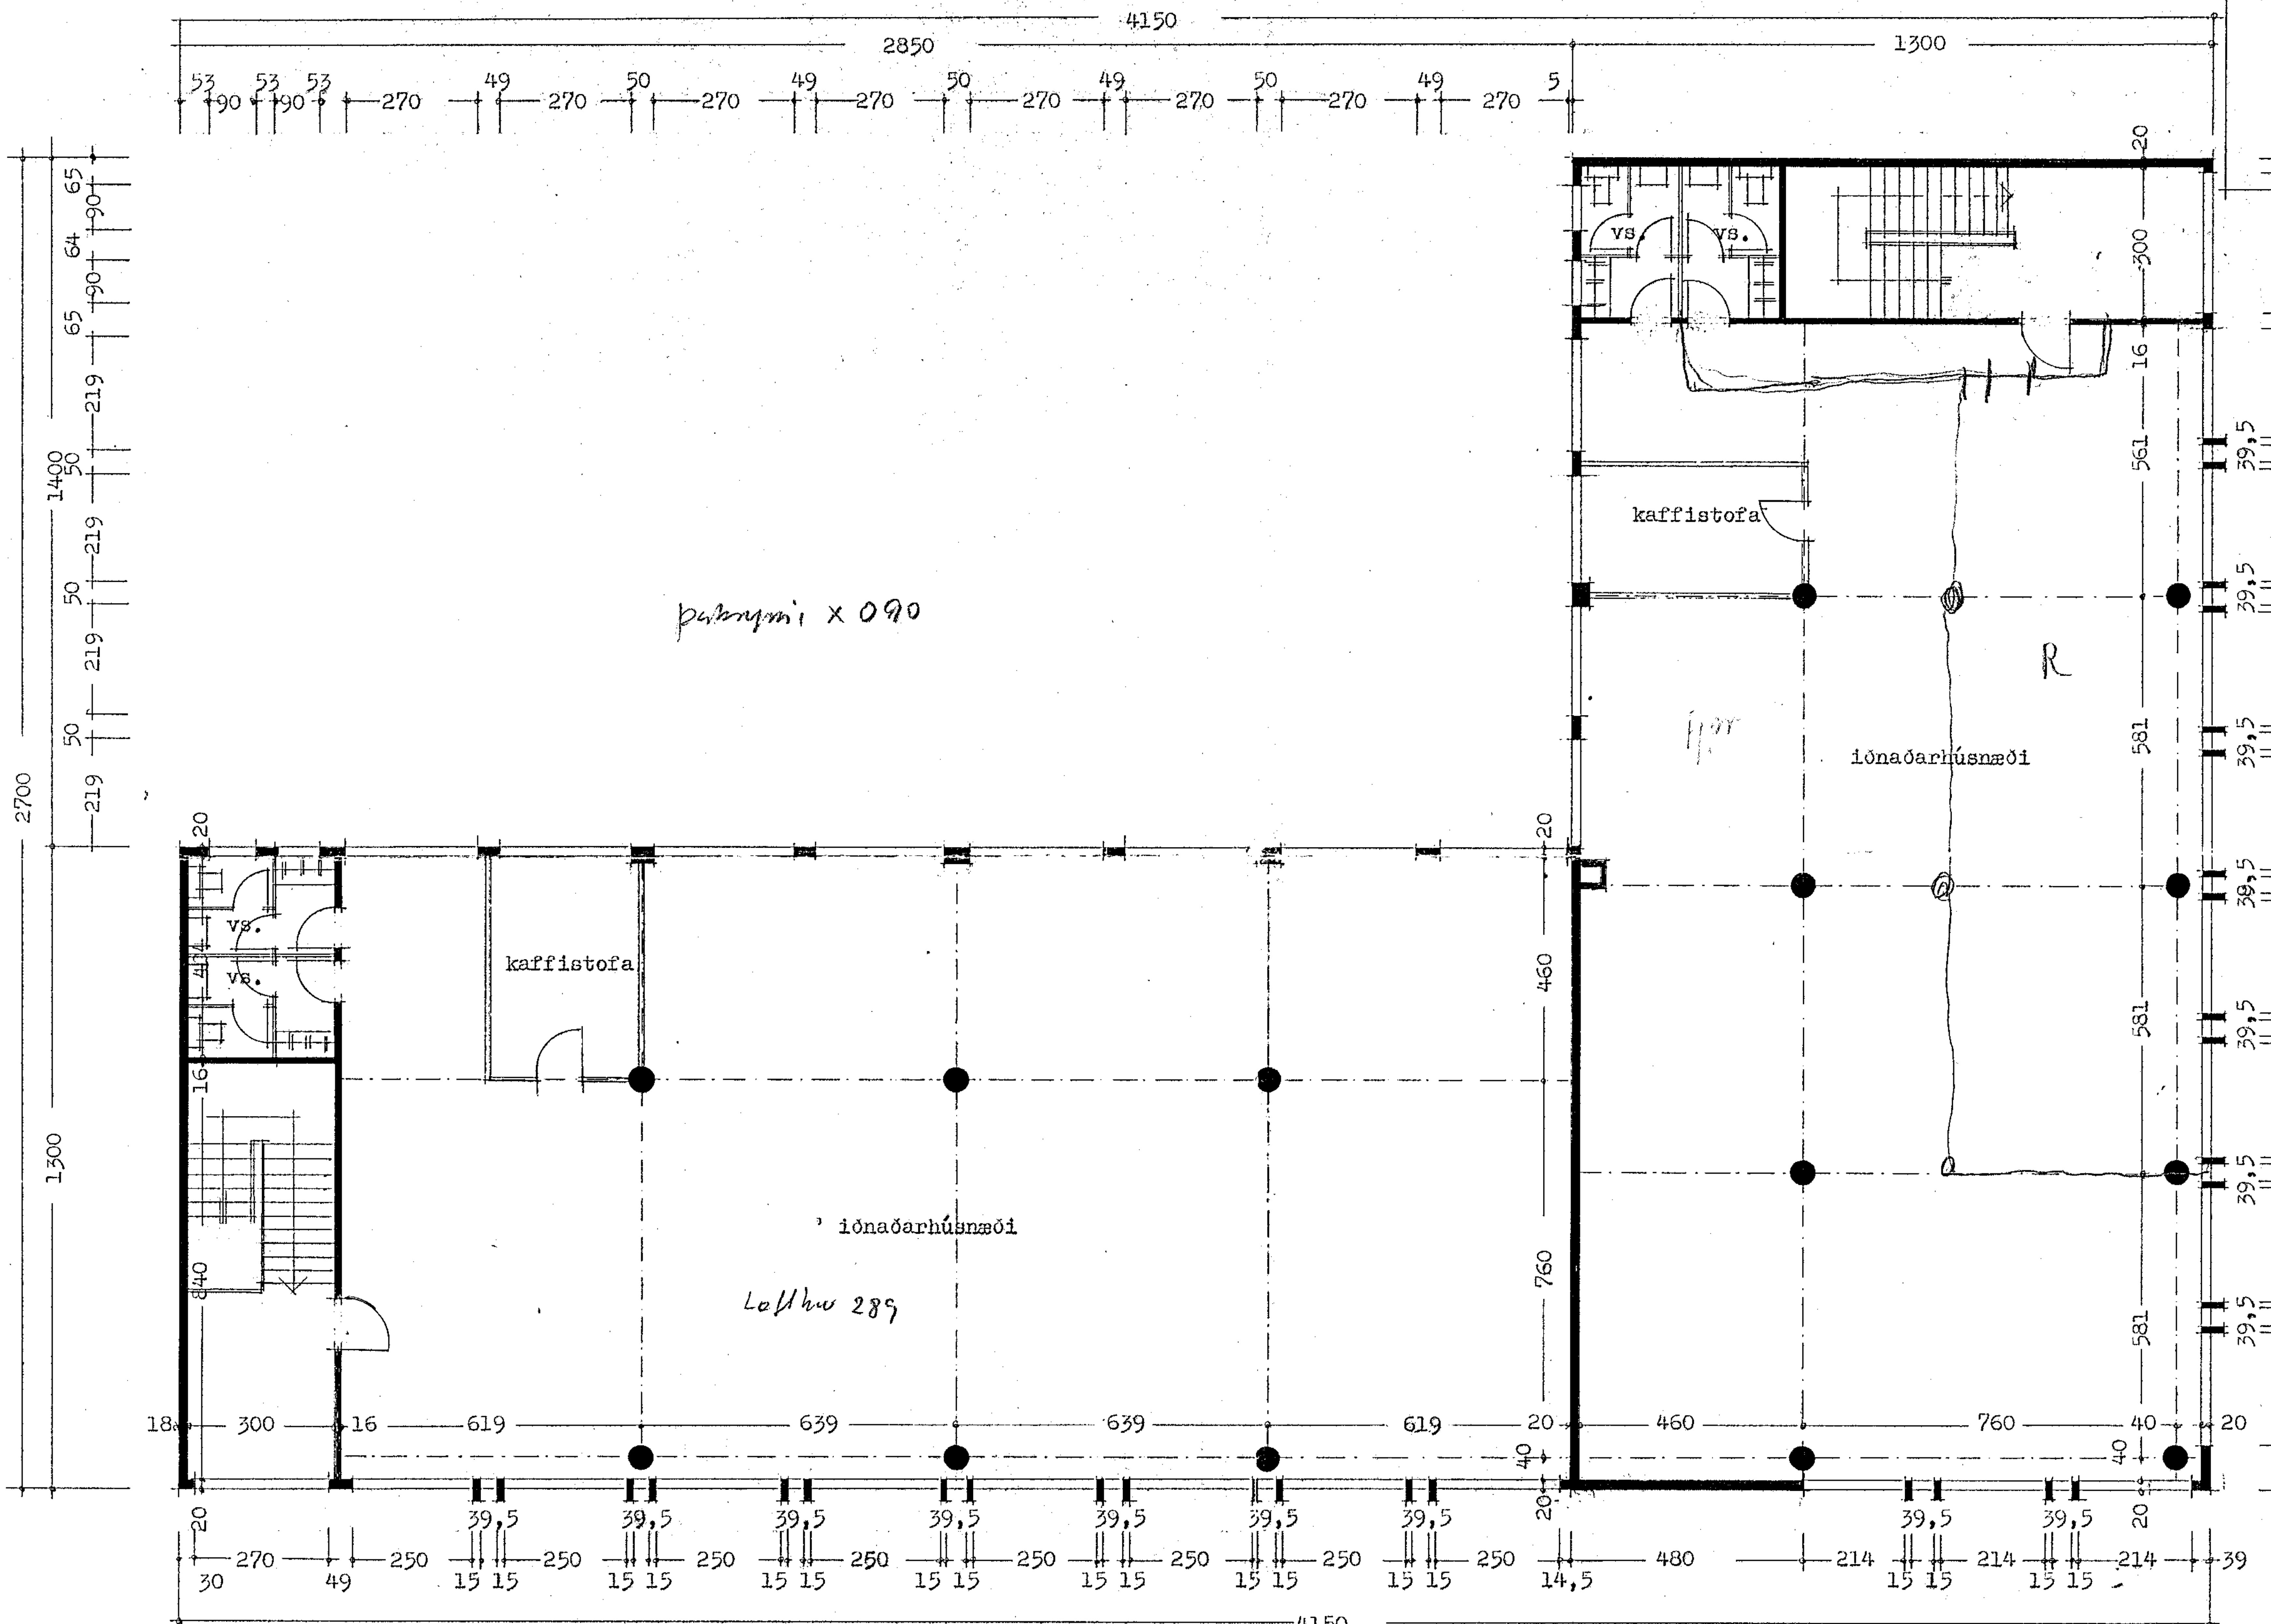


Grunnmynd 2.hæð

Reykjavik í mai 1974

Kjartan Sveinsson