


ÞAKSPERRA 1500x1100 LITRA
 LÖG 410 10.10.1979

ÞAKSPERRUR - GRUNNMYND

-1:100-

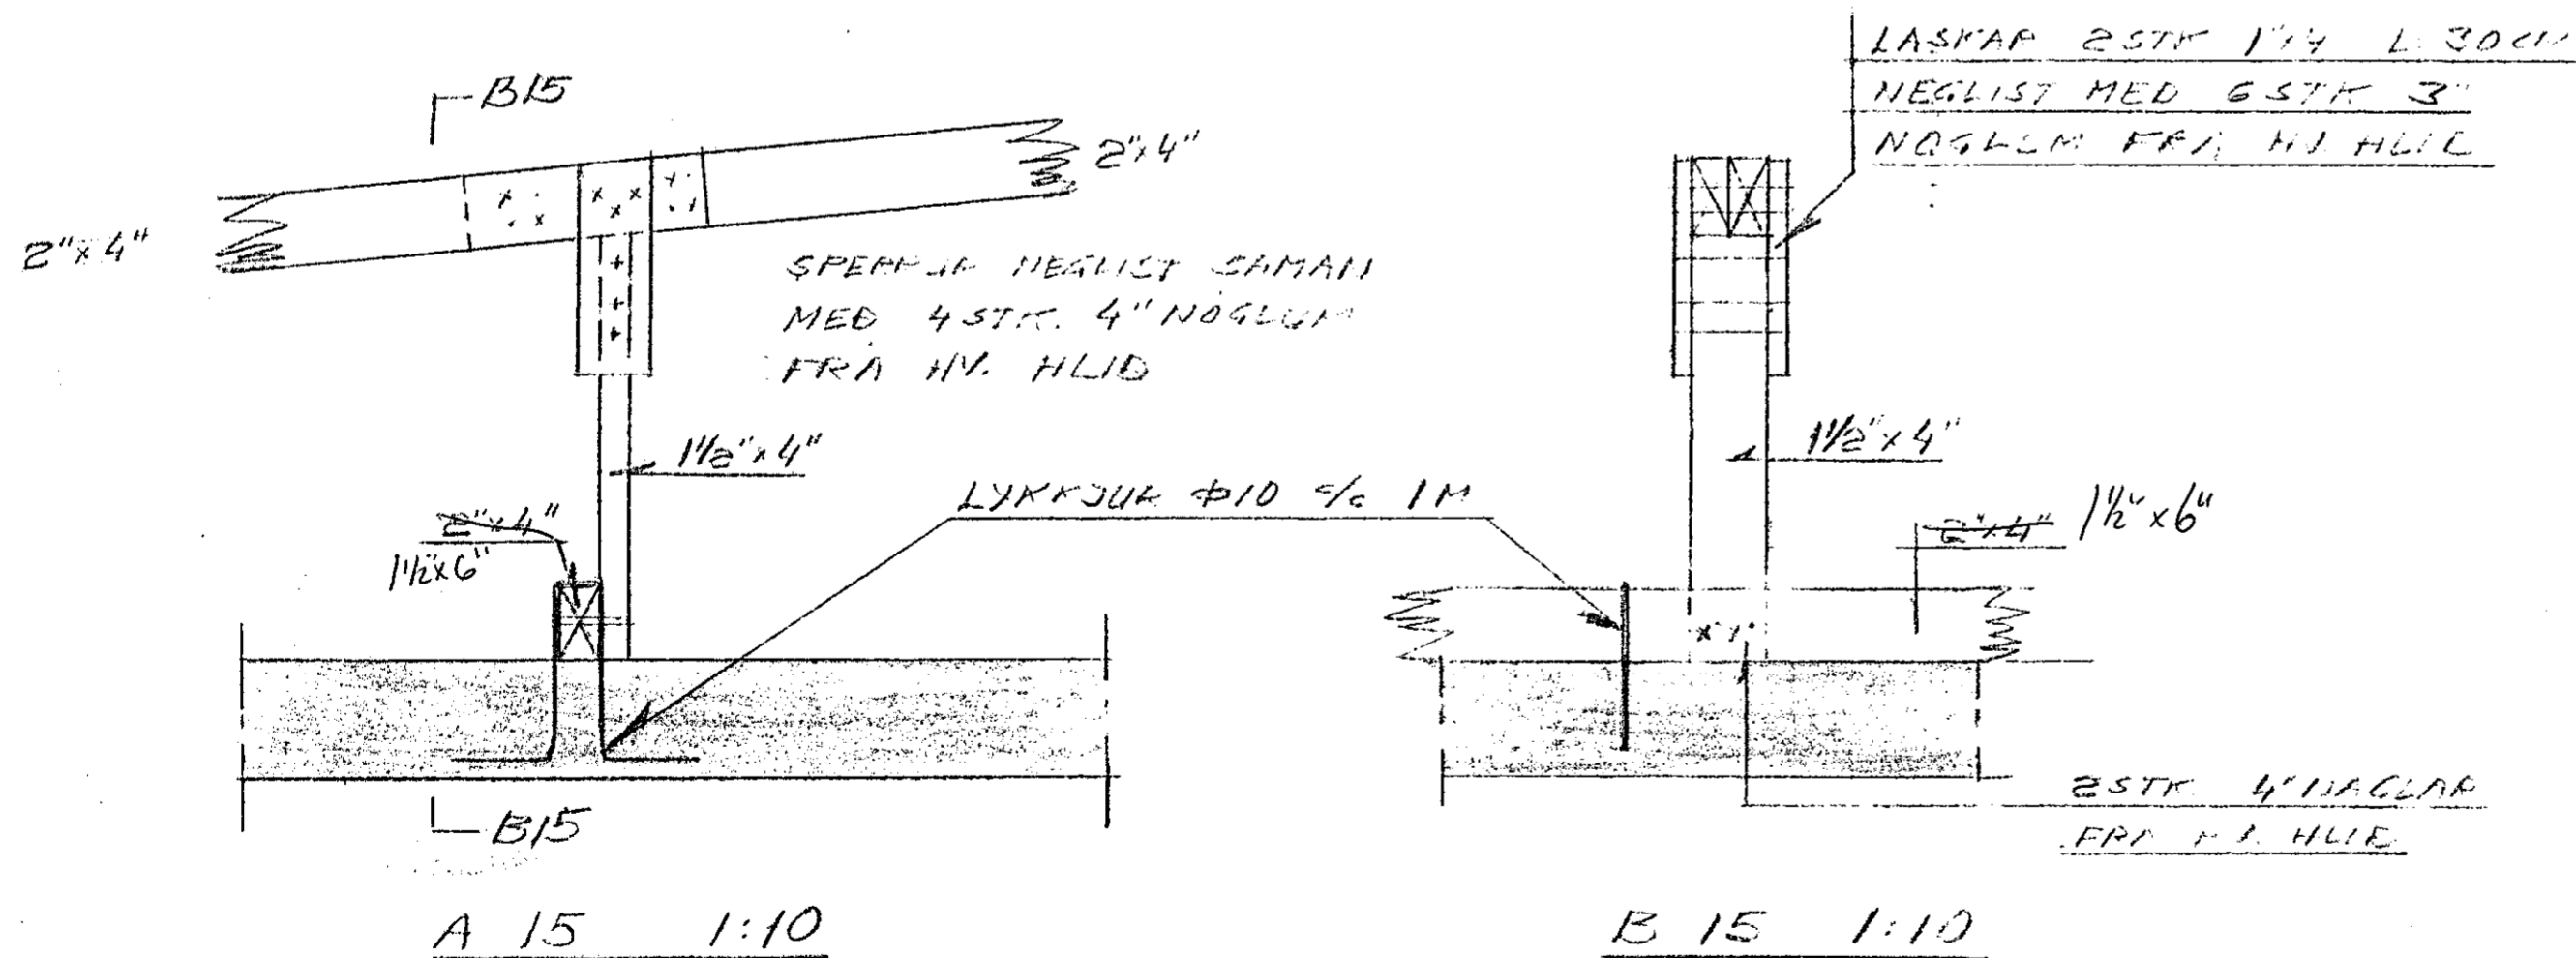

REYKJAVÍKURÍ 60 HAFNARF.

BLAÐ NR 15 ÞAKVEIÐIR

HAFNARF. SEP 79
 BYGGINGAIEYFFR.