55

SPERRUR 2"x4" c/c ~~85~~, NEGLIST Á SKÁ OG FESTIST AÐ AUKI MEÐ GALV. GIRÐI

6STK 4"NAGLAR Þ.E.A.S FRÁ HV. HLIÐ

LASKAR 2 í 1"x4" L=50CM

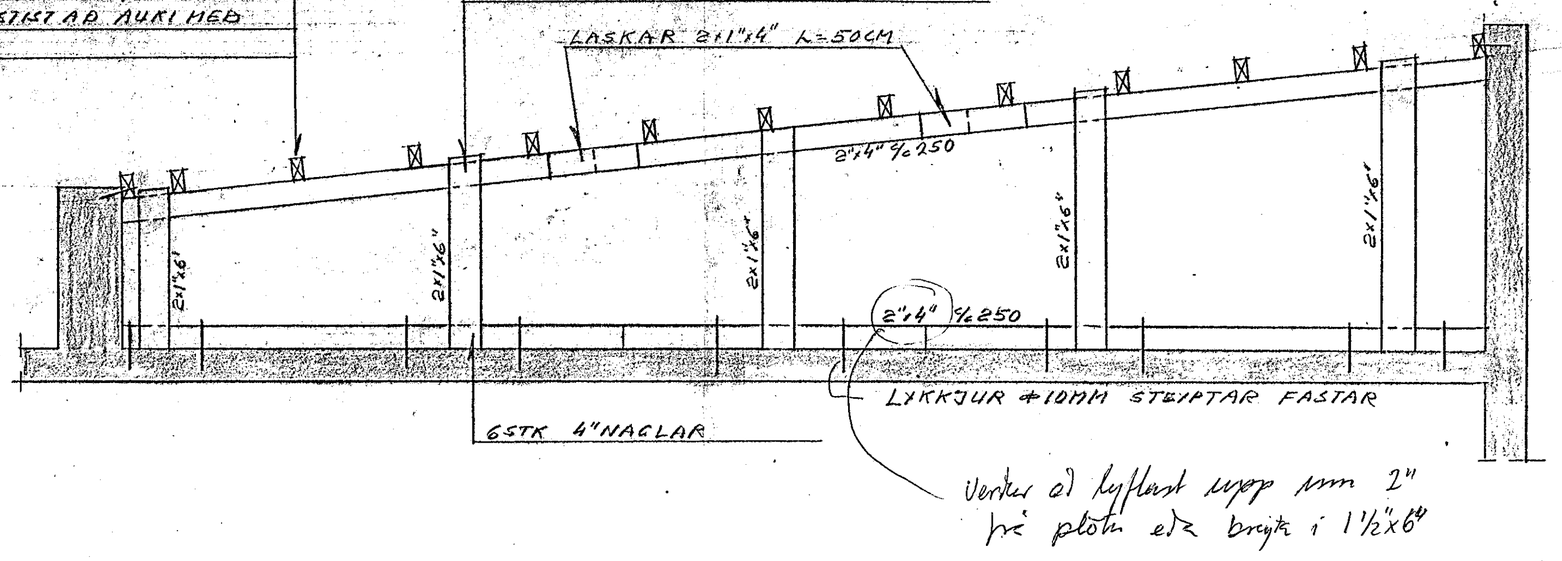

Verður að lyftast upp um 2" þé plata eða brýtt í 1½"x6"

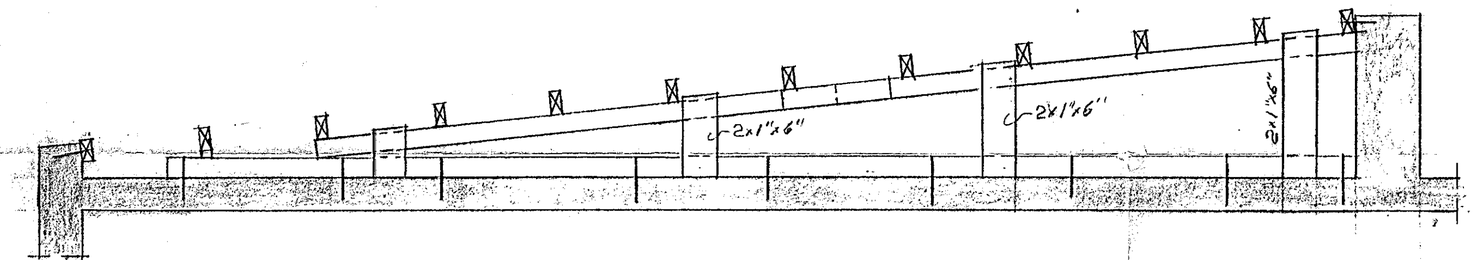

ÞAKVIÐIR SNEIÐINGAR

– 1:20 –

HAFNARFJARÐARKAUPSTAÐUR
25. maí 1977
BYGGINGAFULLTRÚINN

REYKJAVÍKURV. 60 HAFNARFIRÐI

BLAÐ NR 11 SNIÐ Í ÞAK

HAFNARF. MAÍ '77 Björn B Kristinsson

BYGGINGA & VERKFRÆÐINGUR.