


Samþykkt á fundi bygginga-
nefndar þ. 14.10.1970


BYGGINGAFULLTRÚINN
Í HAFNARFIRÐI

E. Sigurðsson

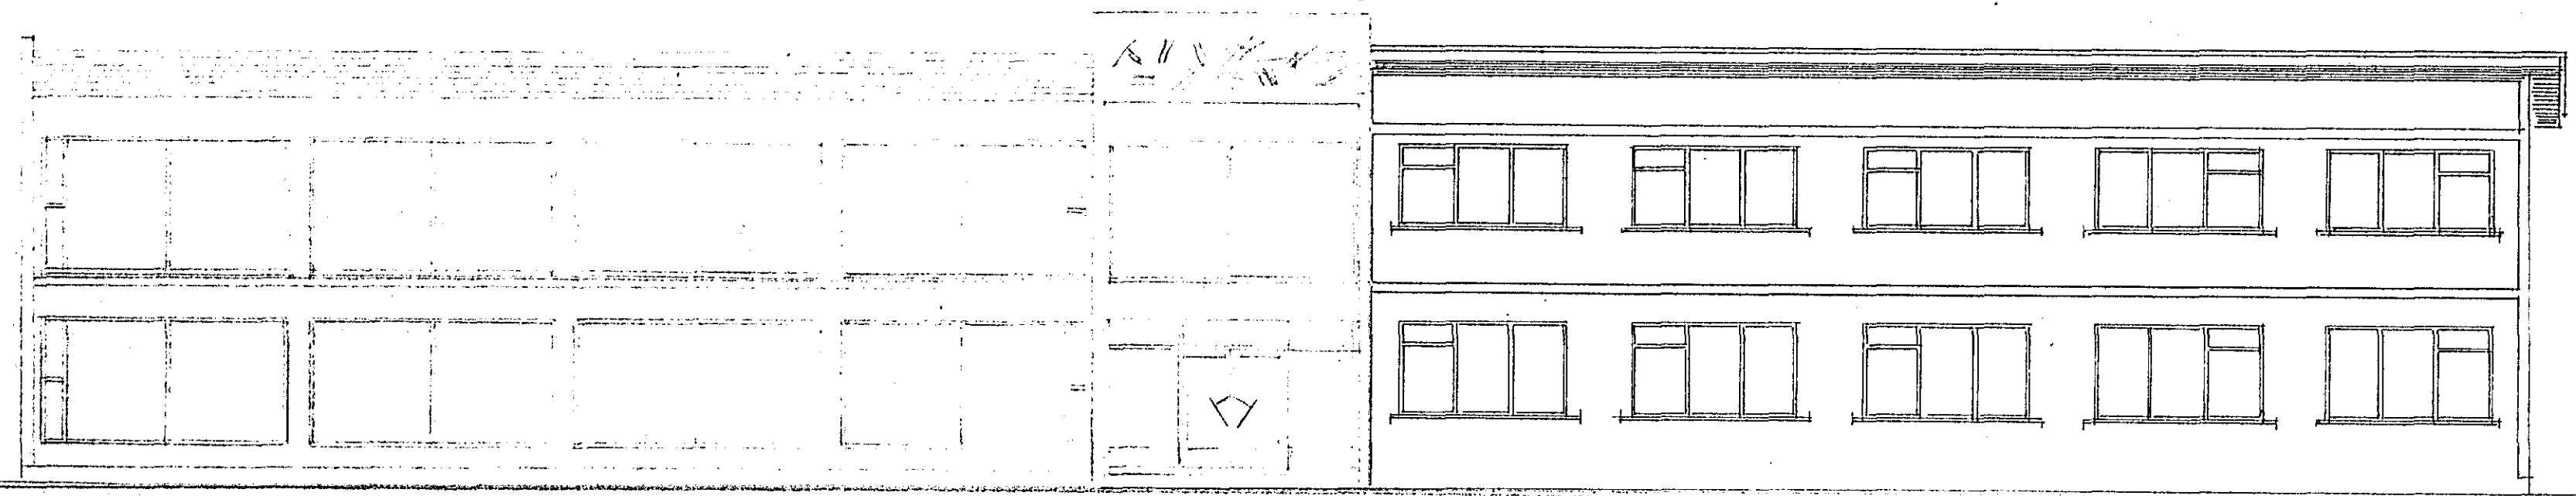

VESTUR

FYRIR BREYTINGU
EFTIR BREYTINGU

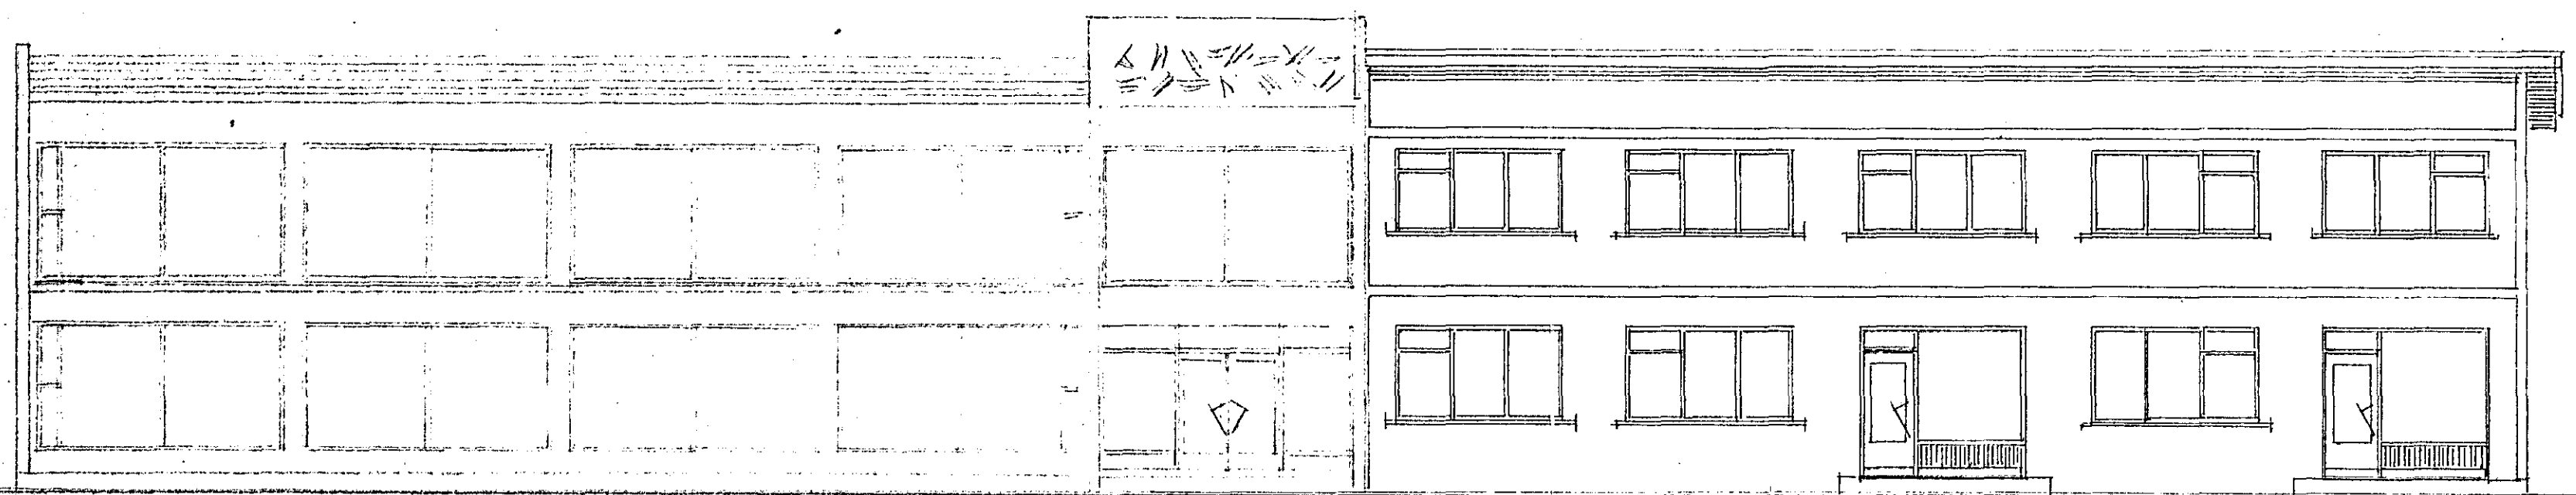

VESTUR

REYKJAVÍKURVEGUR 64

GLUGGABREYTING

ÚTLIT 1:100

Staðnarfirdi á okt. 1970
E. Sigurðsson