


Skjal 1. útl. fundi bygginga-  
24. 4. 1985  
BYGGINN  
= Sigurdsson

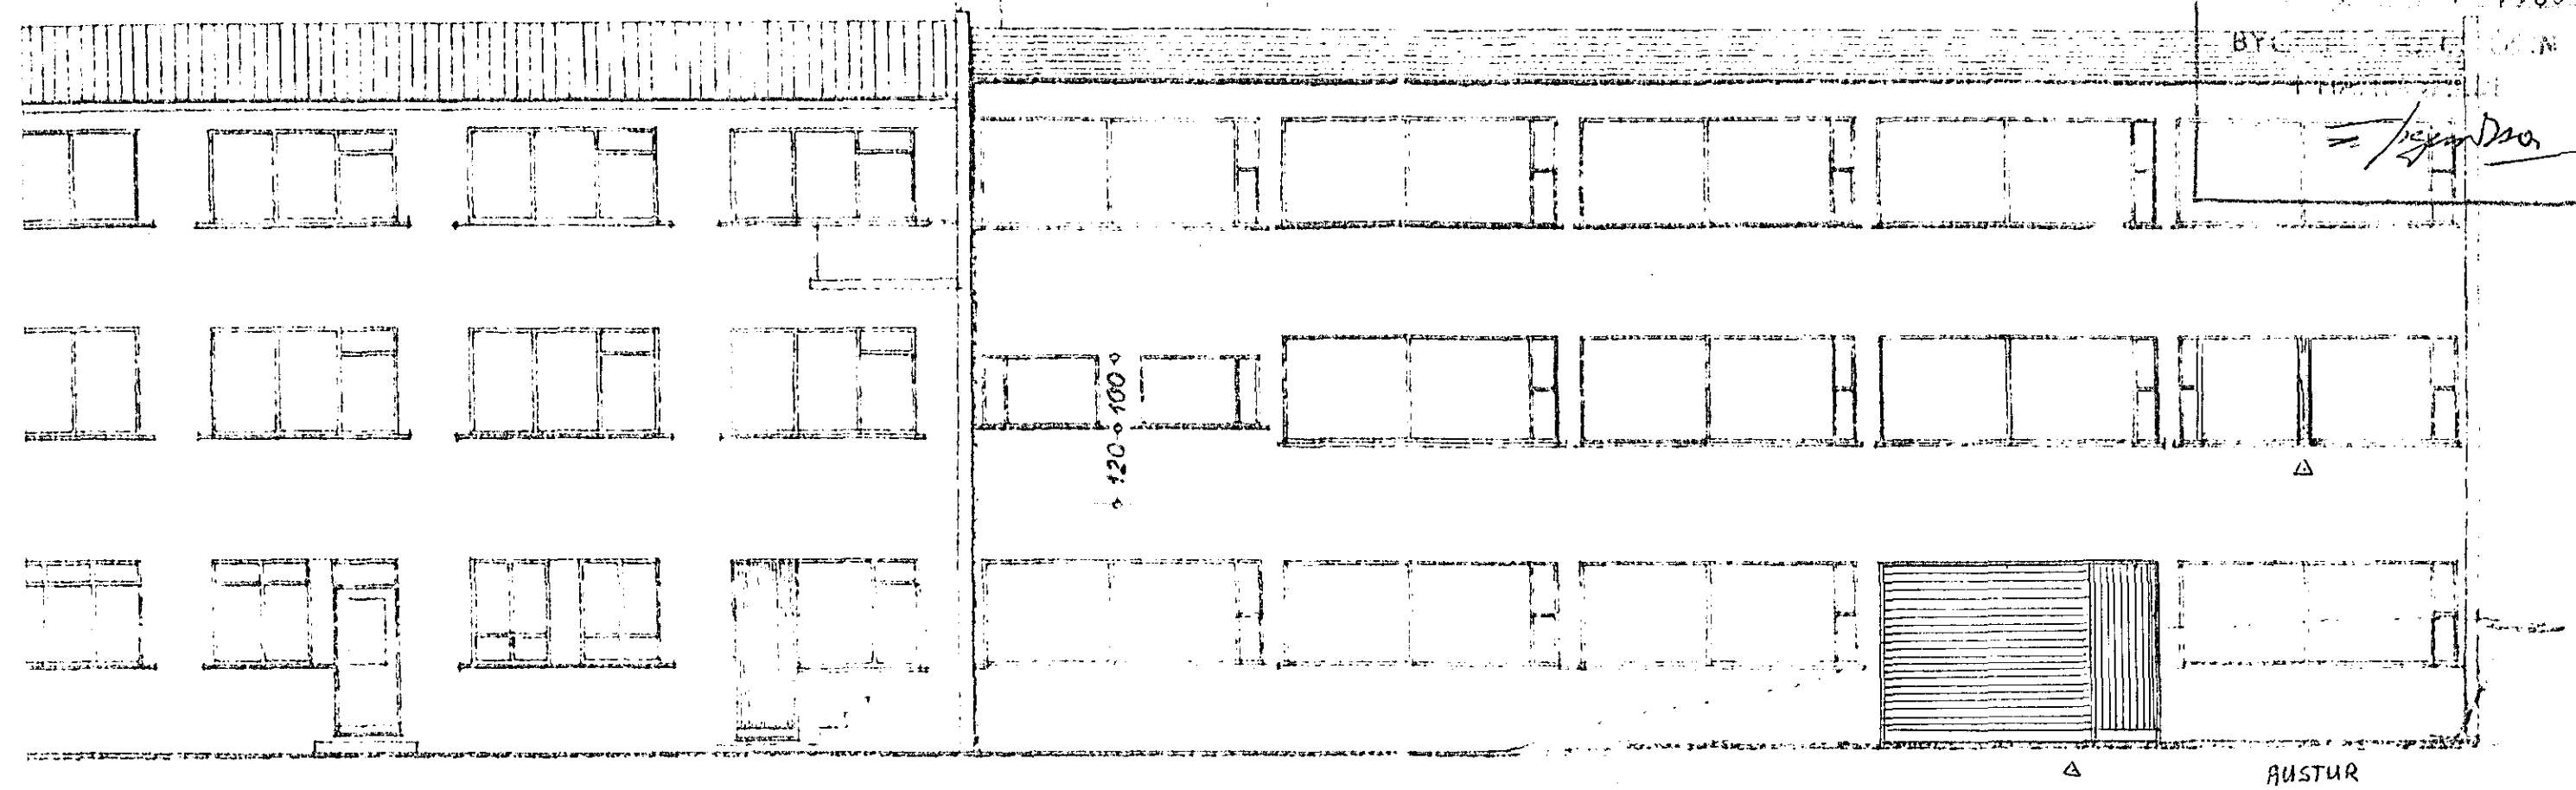


REYKJAVÍKURVEGUR 64

△ Breyting.

Hafnarfirði í apríl '85

= Sigurdsson

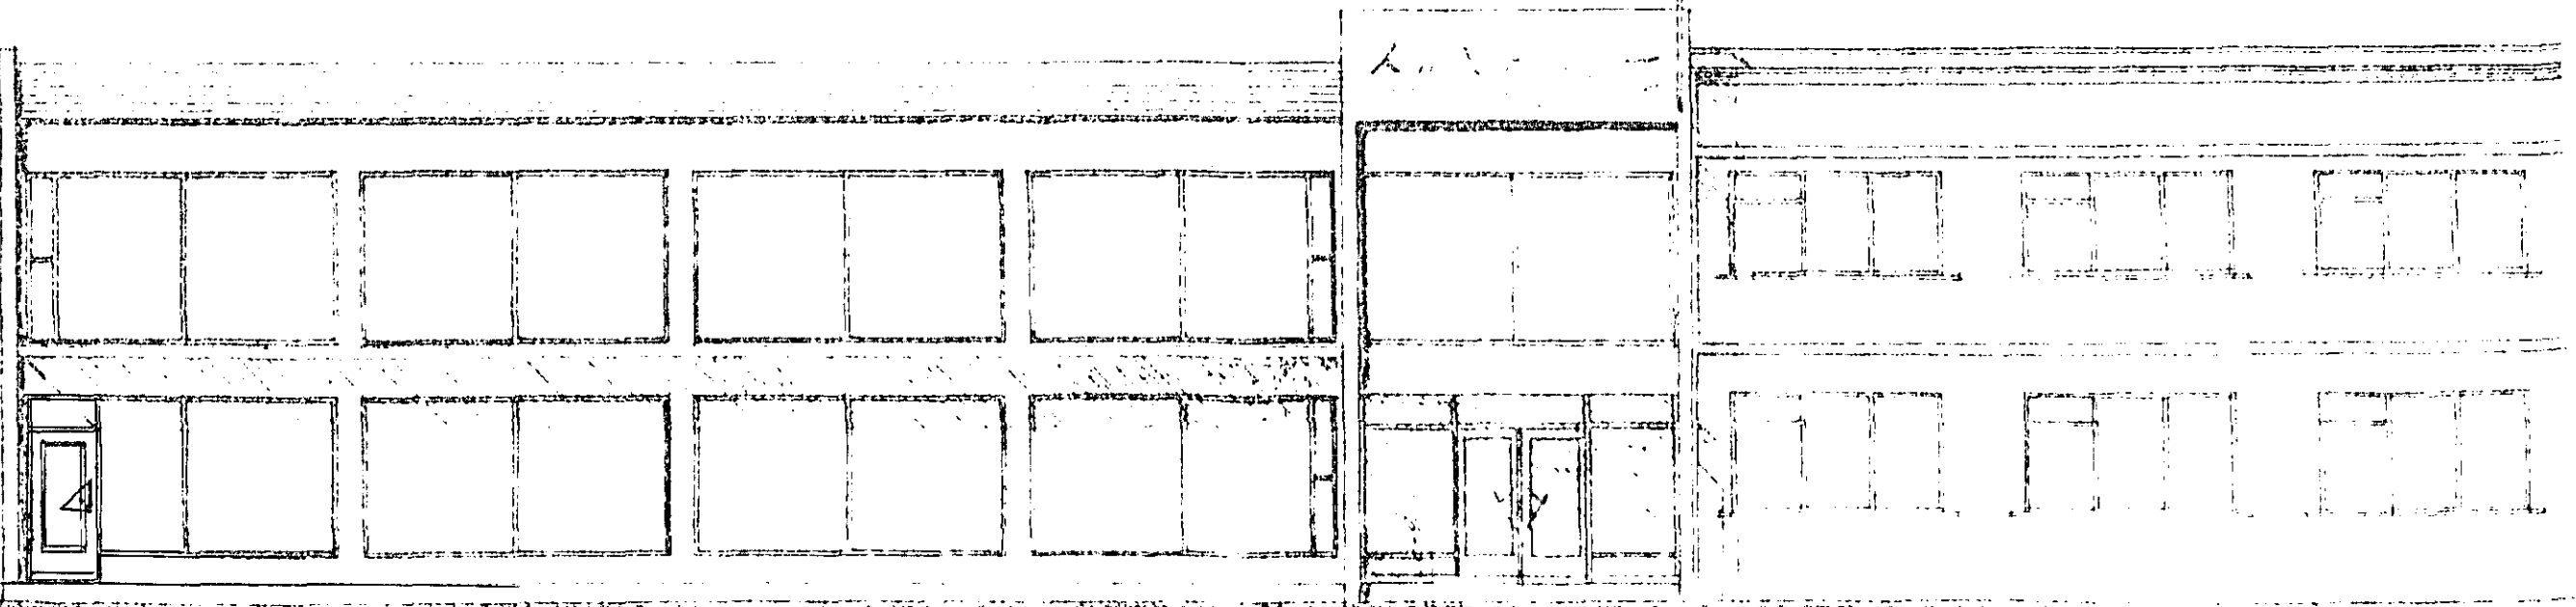

VESTUR