



VIÐBYGGING

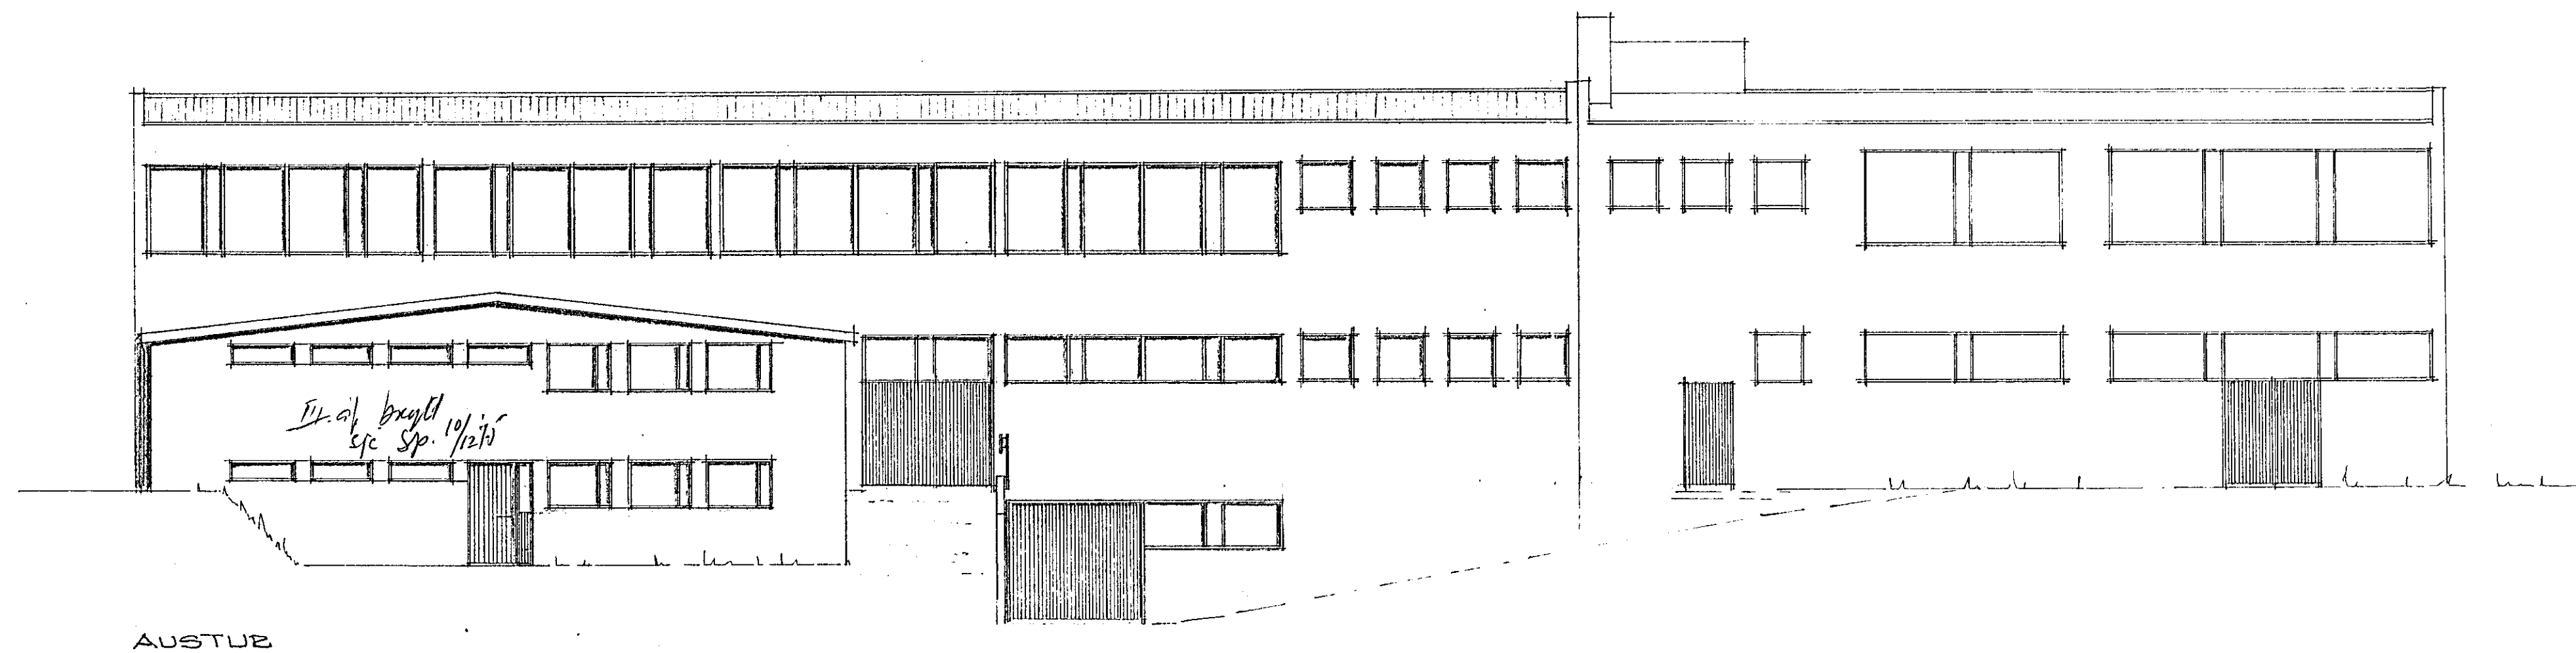

AUSTUR

VIÐBYGGING

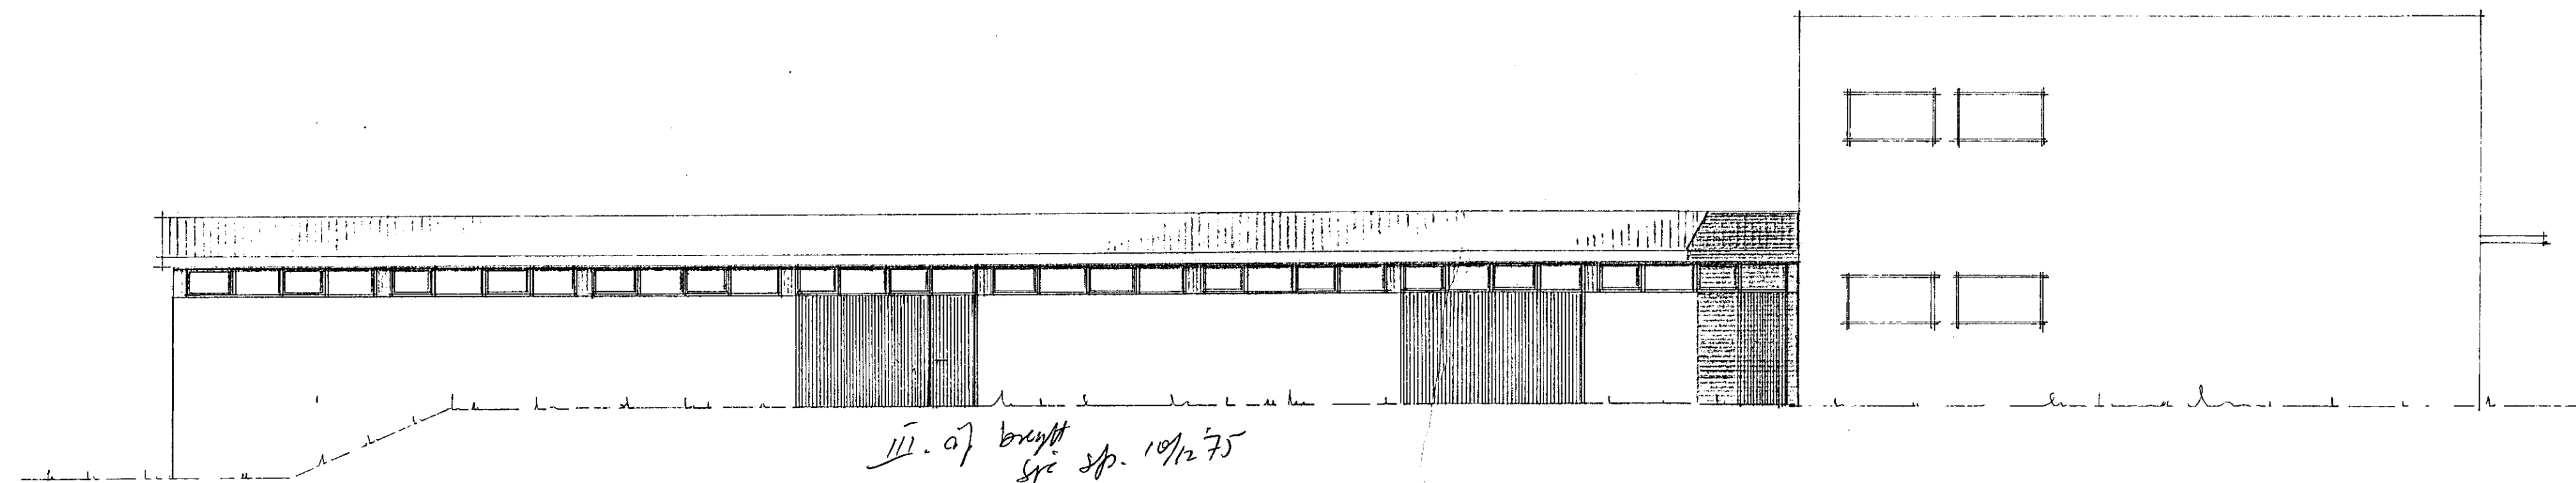

NORÐUR

Samþykkt á fundi bygginga-  
nefndar þ. 12. 12. 1973  
BYGGINGAFULLTRÚINN  
Í HAFNARFIRÐI  
Fh. Einar Sigurðsson

Litir er samþykki  
Lögfræðingur ríkiss  
Adm. og e. Skv. 1  
Heimildir á lögfræðingur  
Tollmaga skal tilskilaför  
Samráði við bygginga-  
Fh. Einar Sig.

		REYKJAVÍKURVEGUR 12	
		ÚTLITSMYND	
BR.	DAGS.	BREYTING	
VERKFRÆÐISTOFA ÁRMÓLA 1		HANNAÐ 50	KVARÐI
REYKJAVÍK - Sími 83944		TEIKNAD 50	DAGS.
Sigurður Einarsson		TEIKNADUR	NR. 4
			AF.