


VESTUR

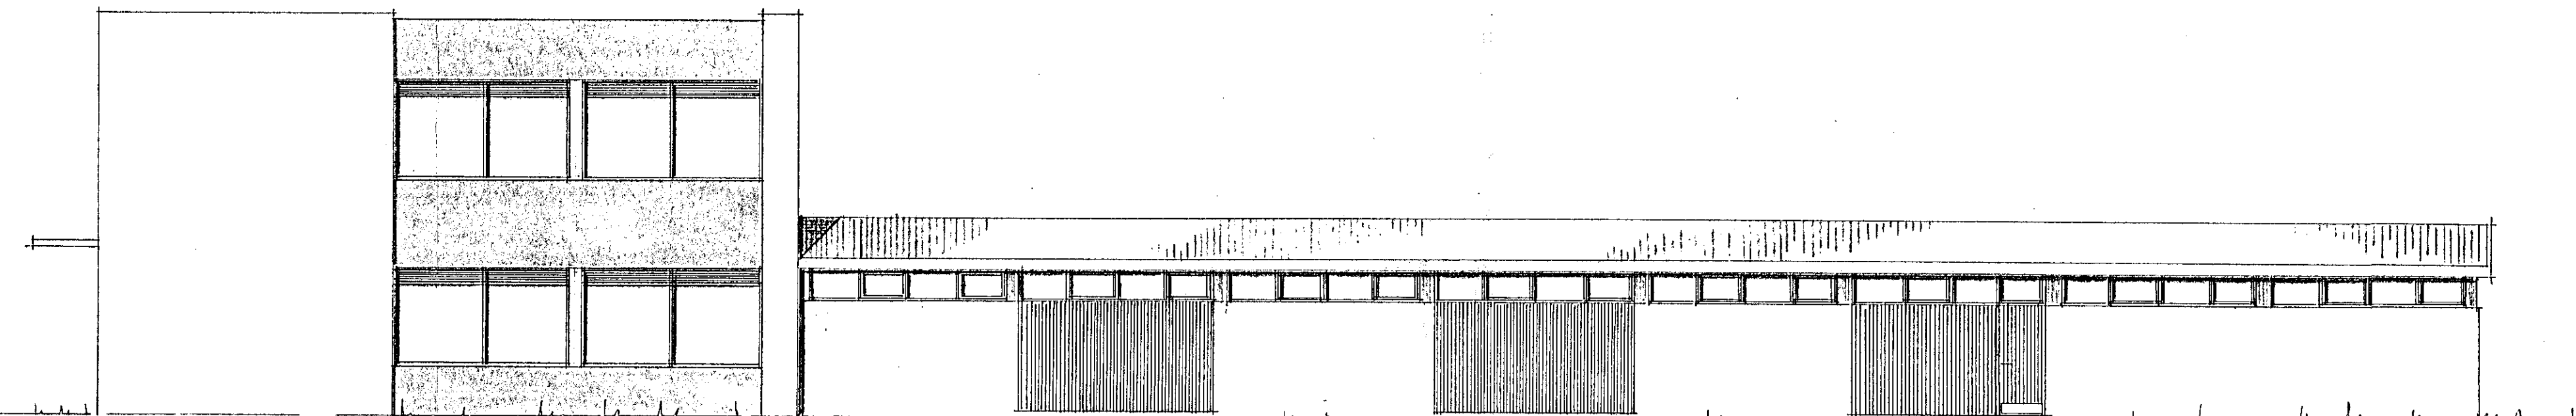

SUDUR

III. stj. brytt  
sjá sp. 10/1275

Samþykkt á fundi bygginga-  
nefndar þ. 12/12/1973  
BYGGINGAFULLTRÚINN  
Í HAERNAFIRDI  
F. Sigurðsson

Áskilið er samþykkið  
Samráðinn við bygginga-  
F. Sjg

		REYKJAVÍK/REYKJUE T2	
		ÚTLITSHANDIÐ	
BR.	DAGS.	BREYTING	
VERKFRÆÐISTOFA ÁRMÓLA 1		HANNAÐ 30	KVÆÐI 1:100
REYKJAVÍK - Sími 83844		TEIKNAD 30	DAGS.
Sigurður Ólafsson		YFIRFARID	NR. 3