


GRUNNM. ÞAKVIÐA 1:50

SJÁ ALMENNAR SKÝRINGAR Á BLAÐI 16.00
 SJÁ SNID Í ÞAKVIRKI Á BLAÐI 16.08
 SJÁ FRÁGANGSTEIKNINGAR Í ÞAKI Á BLAÐI 16.09
 F SAMSETNING Á SPERRUM, 2 STK. BMF GATA-
 PLÖTUR 360x100x2, NEGLIST HED 4x8 STK. 40/40 KAMBSAUMUR.

87.02.04. Steyptar einingar felldar út og hús steypt upp á staðnum, lofthæð 1. hæðar aukin um 22 sm, gluggum breytt, stærð vöruhúðar breytt. ÞF.

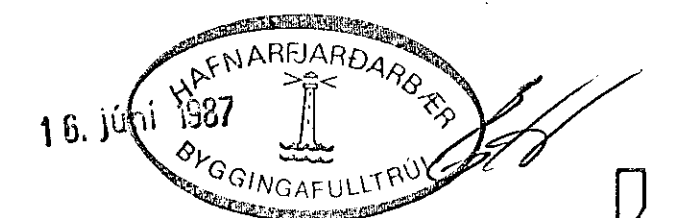

VIRKISSTOFAN KLÖPP HF.
 ARKITEKTAR — VEIÐIÞEYÐINGAR
 Hvarfagólu 46 — Pósthóli 738
 121 Reykjavík — Sími 27777

DELTA H/F REYKJAVÍKURVEGI 78 HAFNARFIRÐI			
GRUNNHYND ÞAKVIRKIS			VEFNA. NÚM. 81-502
			TEIÐING. NÚM. 6.07
STADG. HA	TEIÐING. HA	VEFNA. NÚM. 10-4-86	SKALA. 1:50