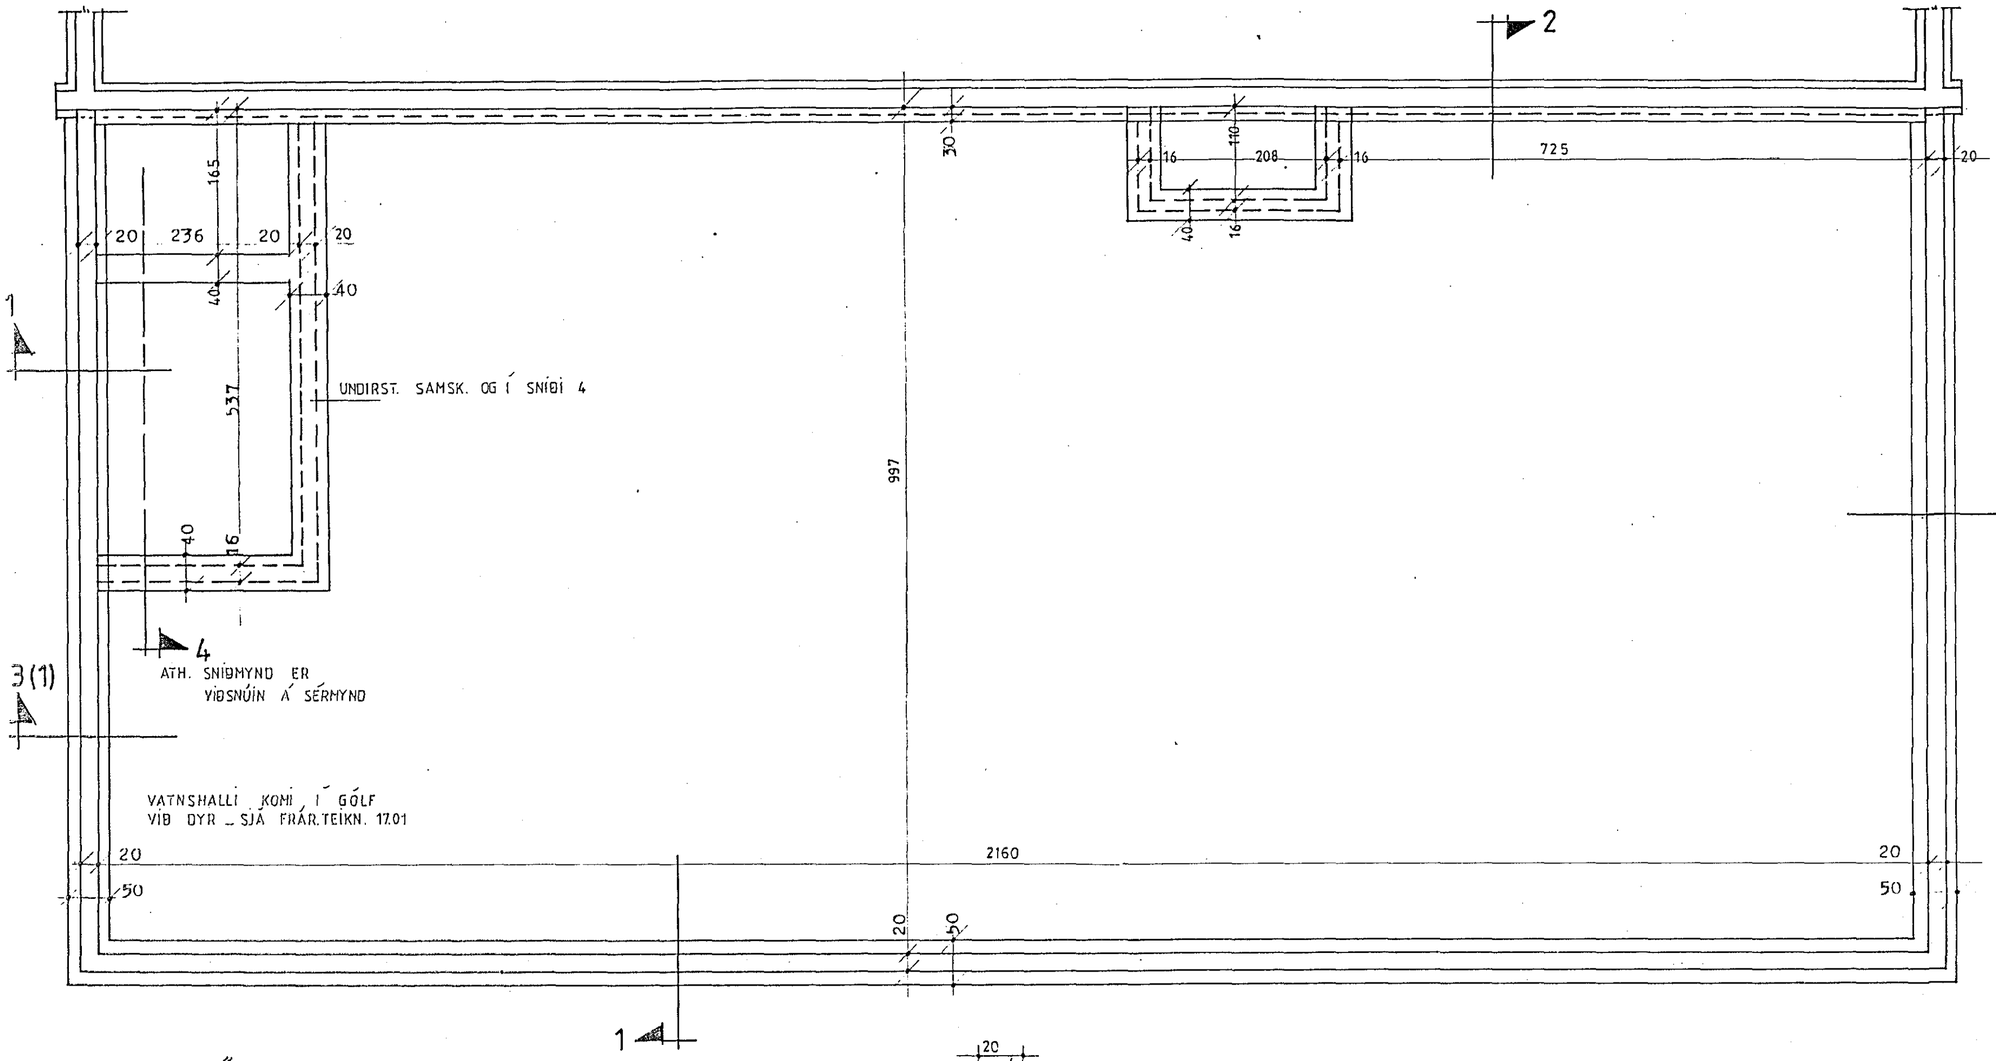

ATH

SJÁ BLAÐ 16.00 MEÐ ALMENNUM SKÝRINGUM.
SJÁ SNIÐ 4 Á BLAÐI 16.02

GRUNNM. SÖKKLA 1:50

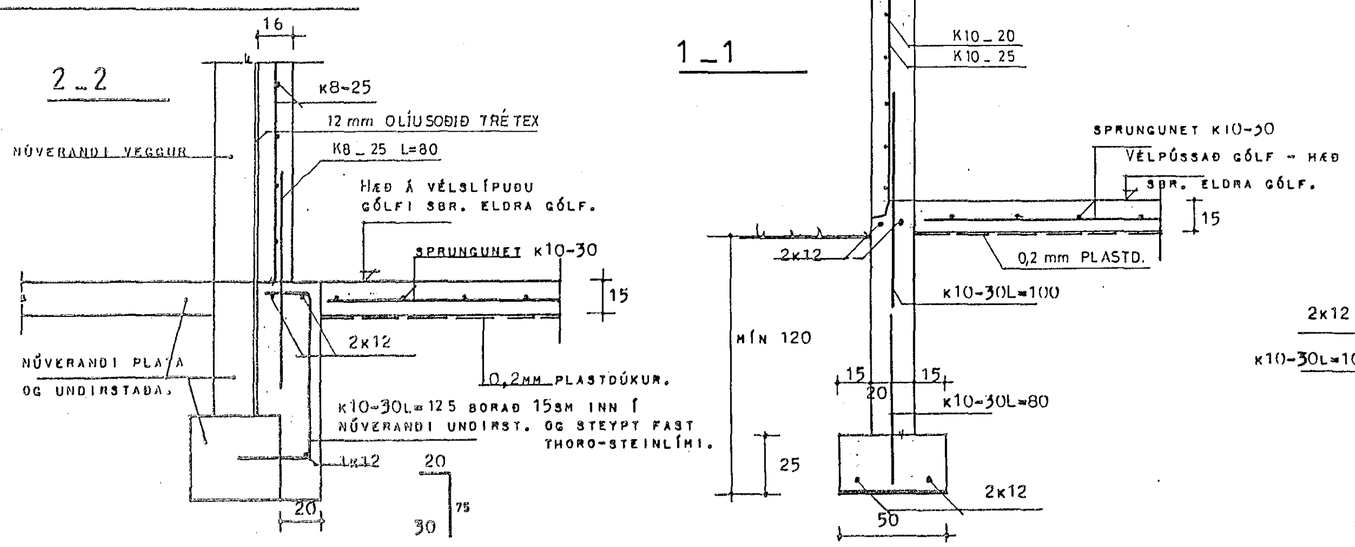

·87.02.04. Steyptar einingar felldar út og hús steypt upp á staðnum, lofthæð 1. hæðar aukin um 22 sm, gluggum breytt, stærð vöruhurðar breytt. ÞF.

16. jún 1987 HAFNARFJARÐARBÆR BYGGINGAFULLTRÚI

VERKSTOFAN KLÖPP HF.
ARKITEKTAR — VERKFRÆÐINGAR
Hverfisgötu 46 — Pósthólf 798
121 Reykjavík — Sími 27777

DELTA H/F REYKJAVÍKURVEGI 78 HAFNARFIRÐI

GRUNNMYND UNDIRSTÖÐUR

VERK NR. 81-502
TEIKNING NR. 16.01
MÆLIKV. 1:20

HANNAÐ: HÁ | TEIKNAÐ: HÁ | YFIRFARIÐ: | DAGS: 10-4-86