



NORDURHLÍÐ

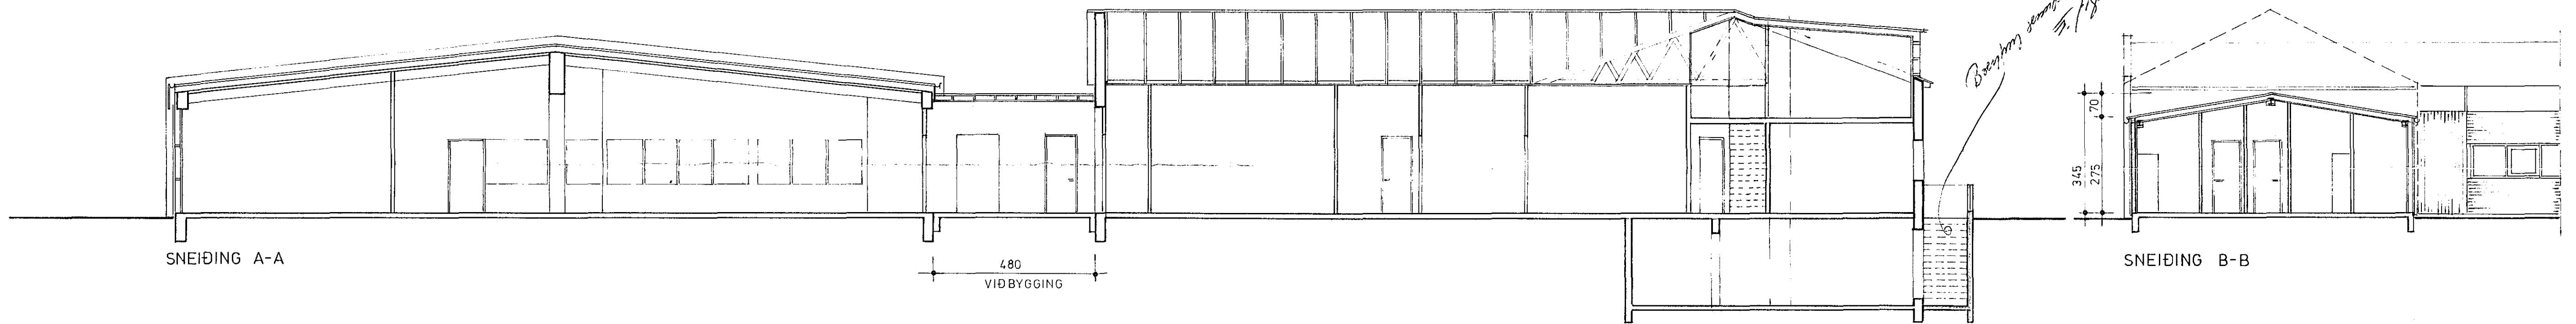

SNEIÐING A-A

480  
VIÐBYGGING

SNEIÐING B-B

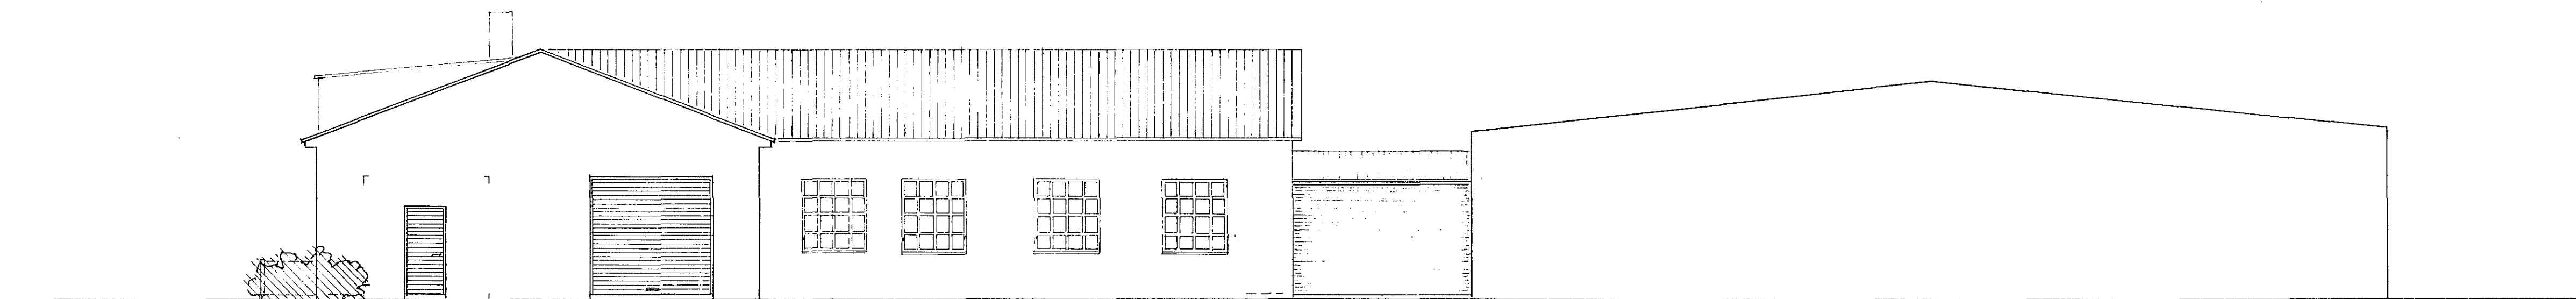

SÚÐURHLÍÐ

7010 0780 01

VINNUSTOFAN KLÖPP HF  
 ARKITEKTAR-VERKFRÉÐINGAR  
 Laugavegi 26 - Pósthóli 700  
 121 Reykjavík - Sími 27777

81.11.11.	1. GLUGGAR Á SÚÐURHLÍÐ OPNAÐIR	HVS
81.11.25.	2. ÚTITRÖPPUR AÐ KJALLARA	EG

VERUETI	PHARMACO HF REYKJAVÍKURVEGI 78 HAFN.	VERK NR	81-502
HEITI TERNINGAR	SNEIÐINGAR OG ÚTLIT	TEKINGUR	A 02
VIÐMÁD	IHI	TEKNAÐ	HVS
TEKNAÐ	81.10.26	SKAÐ	1.100