SKEMMA. UNDIRSTÖÐUR OG BOTNPLATA. GRUNNMYND 1:100

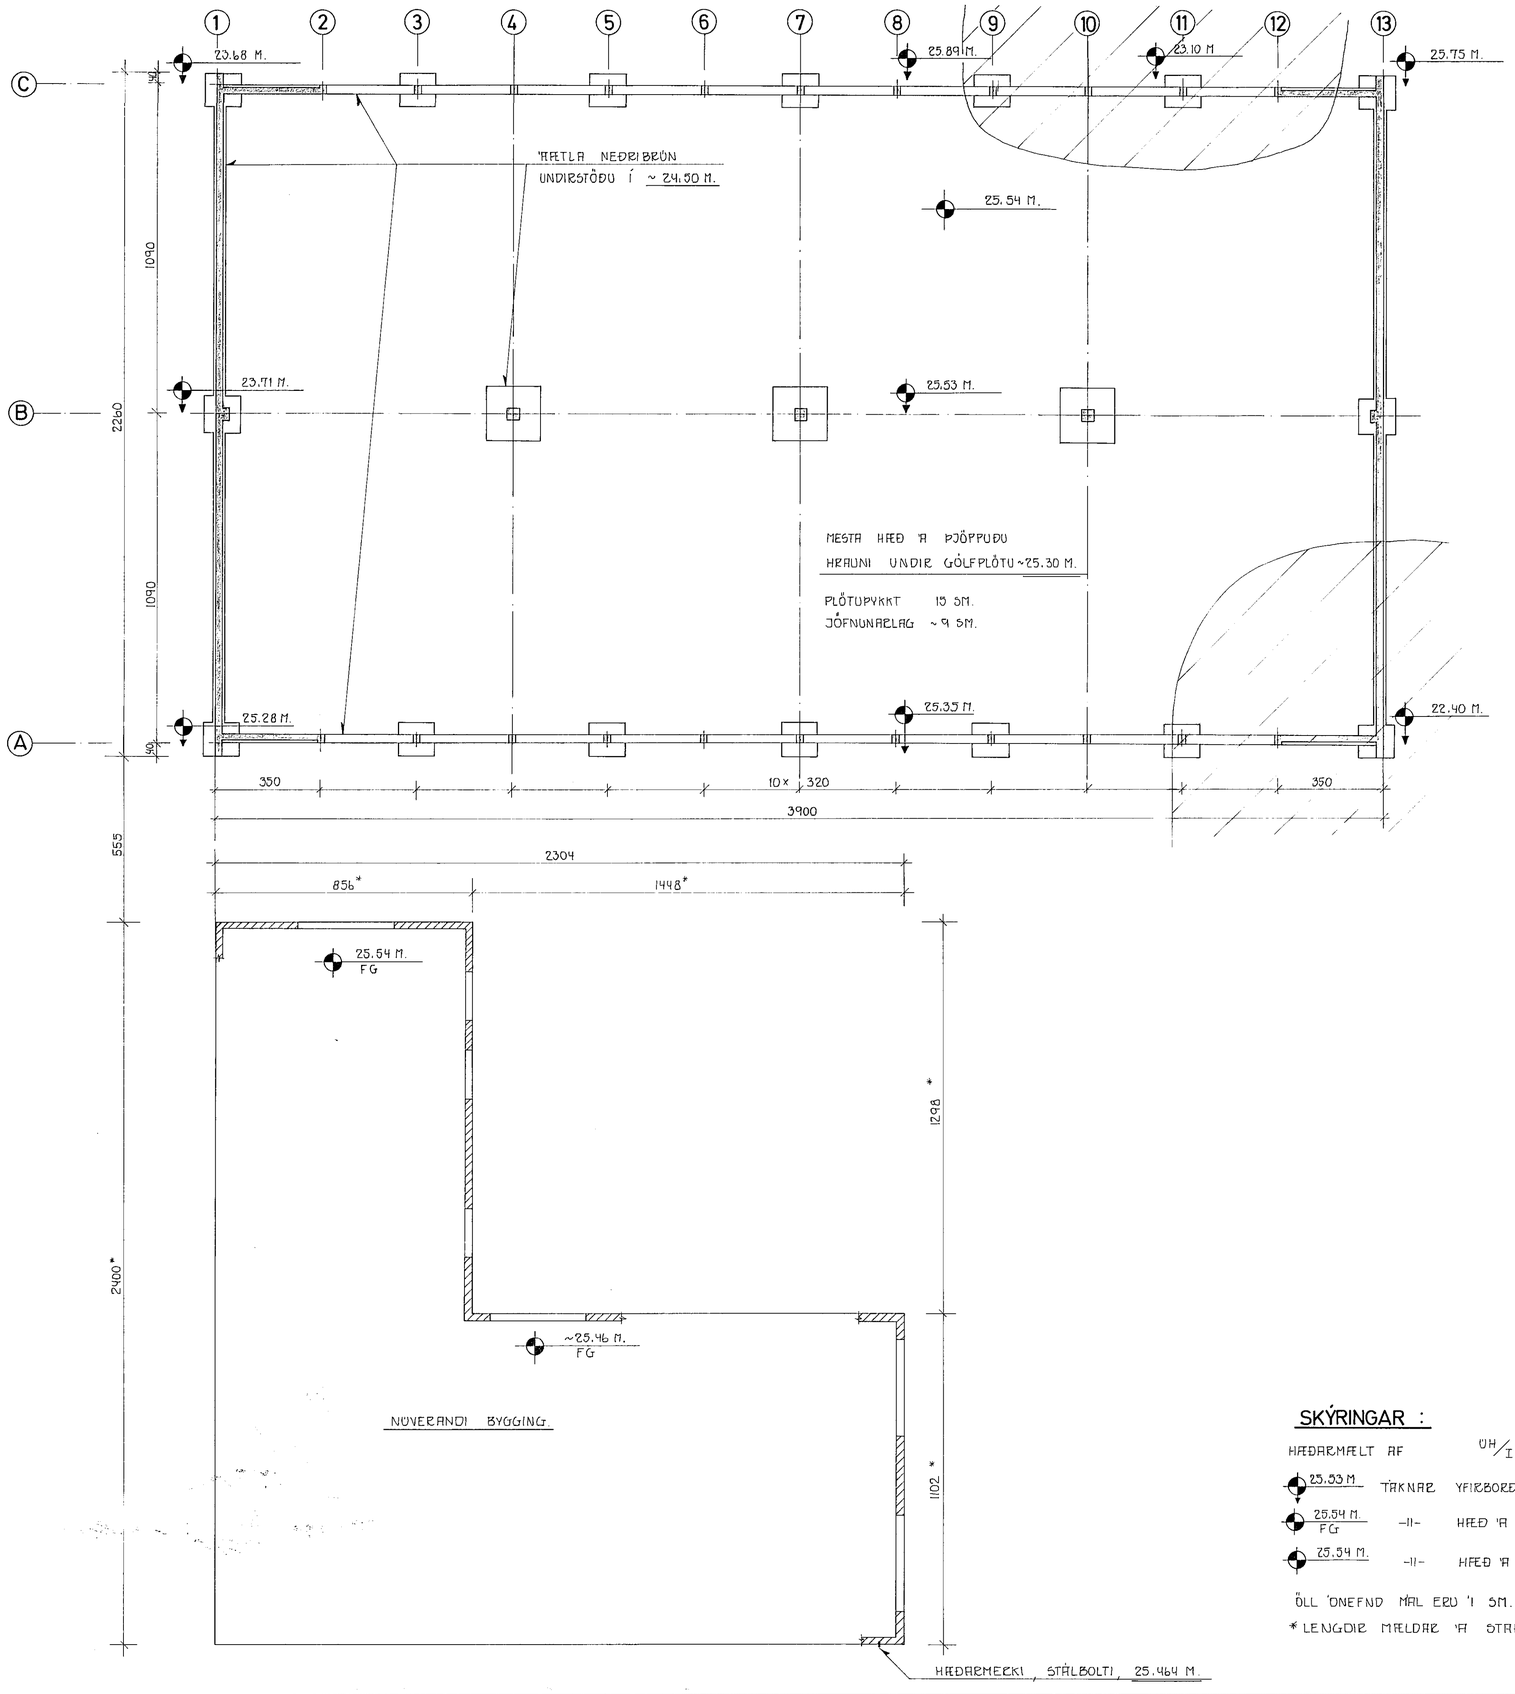

SKÝRINGAR :

HÆÐARMÆLT AF UH/ÍR , 3/5 '78

25.53 M. TÁKNAR YFIRBORÐ JAÐVEGS.

25.54 M. FG -"- HÆÐ Á FÆÐGENGNU GÓLFI.

25.54 M. -"- HÆÐ Á STEYPTRI PLÖTU.

ÖLL ÚNEFND MÁL ERU Í SM.

* LENGDIR MÆLDAR Á STRENUM.

HAFNARFJARÐARBÆR
13. JÚN 1978
BYGGINGAFULLTRÚINN

Reikn.	ÚH	MAÍ '78	Verkheiti: REYKJAVÍKURVEGUR 78 HAFNARFIRÐI.
Teikn.	FE.	MAÍ '78	
Athug.			
Samþ.			
Kvarði 1:100	Verkhluti: SKEMMA. HÆÐARMÆLING Í HÚSSTÆÐI.		Teikn.nr. 1-01

VERKFRÆÐISTOFAN ÓNNS hf
GUNNAR H. PÁLSSON
ÚLFAR HARALDSSON
Skipholti 17a · Sími 26825