


Samþykkt á fundi bygginga-
nefndar p. 21.6.1972
BYGGINGAFLÆÐI
I HAFNARFIRÐI
S. Sigurðsson

Áskilið er að gluggar í þöglar
veiti samræmi
F.Sig.

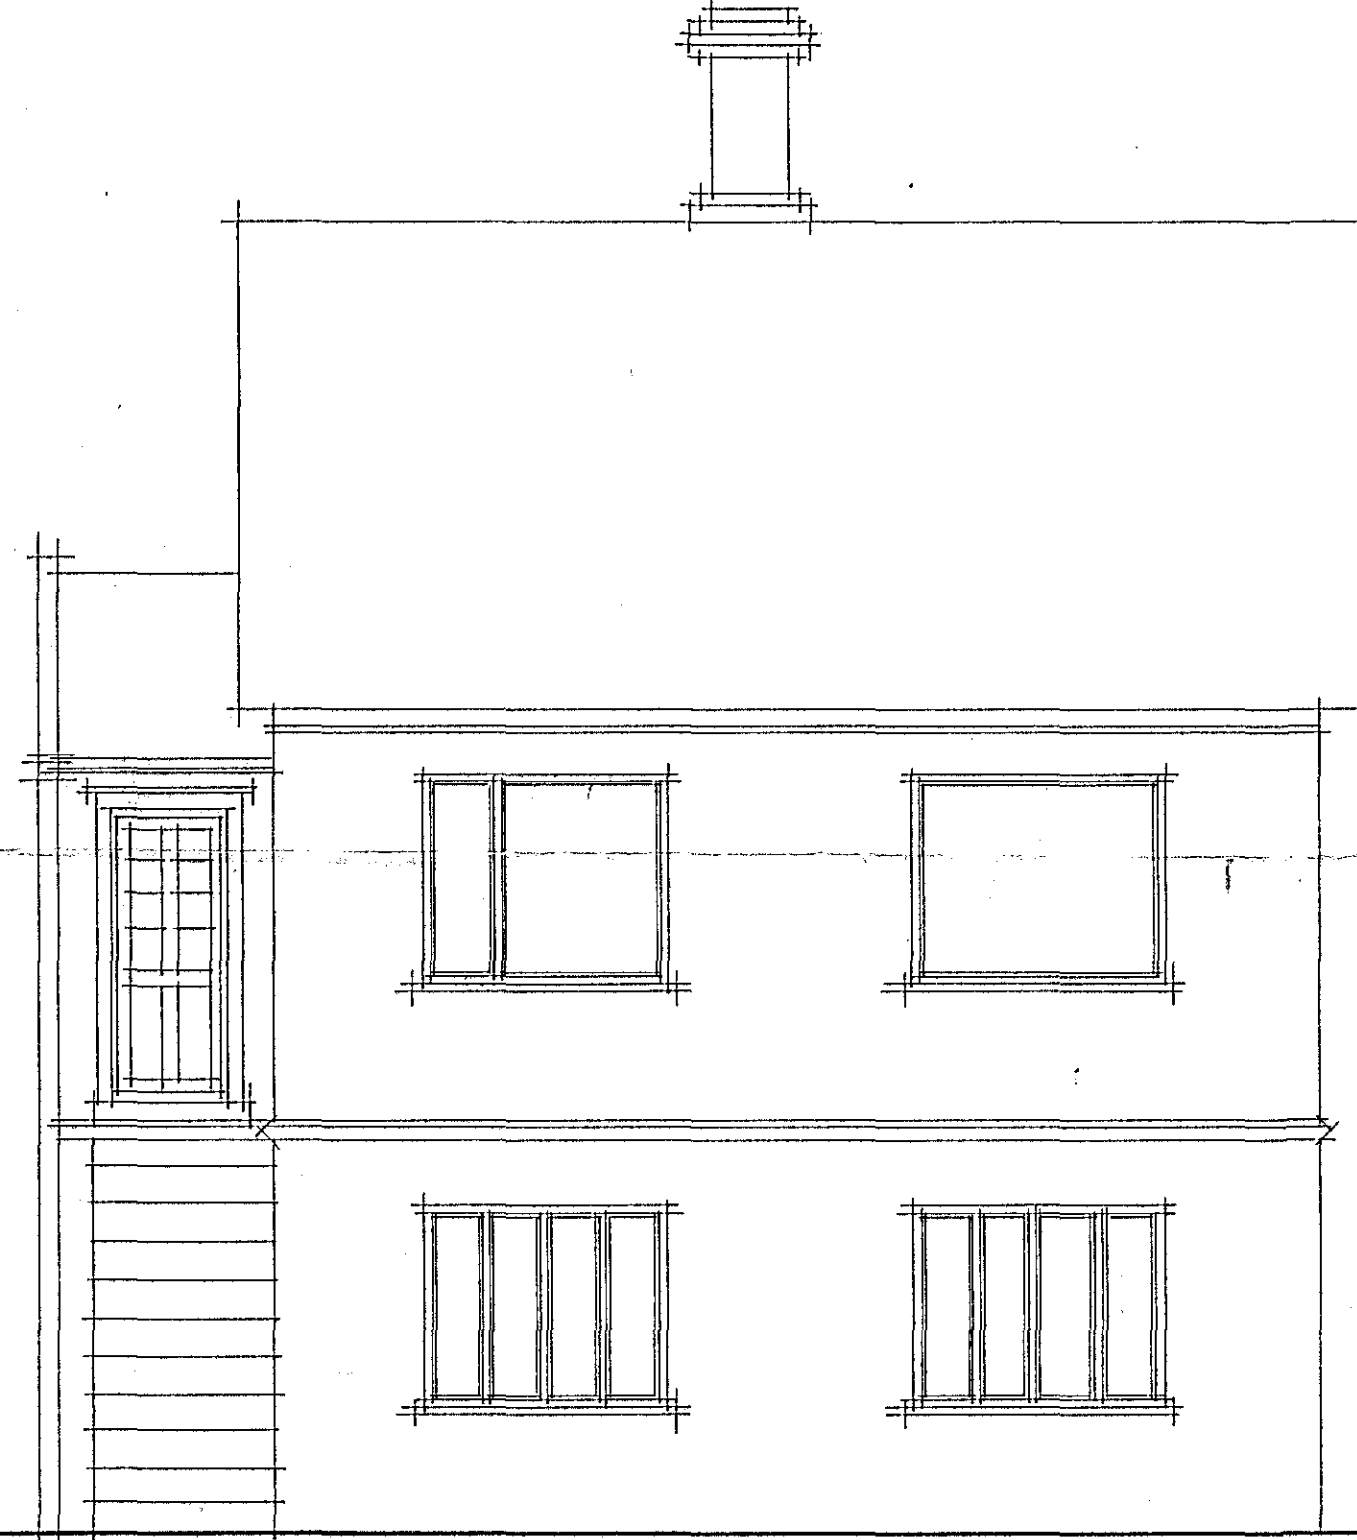

FYRIR BREYTINGU.



EFTIR BREYTINGU.