
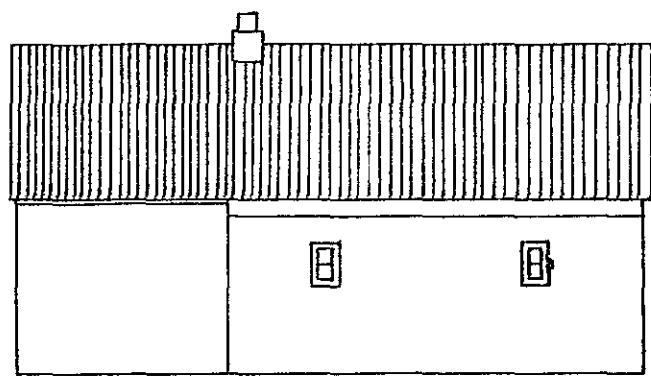


HÚS GÍSLA GÍSLASONAR AUSTURGÖTU 31 HAFNARFIRÐI.





EYNS OG ÞAÐ ER NÚ

BYGGINGA- OG TÆNINGA-
 29
 BYGGINGAFLUTRÚMIN
 I HAFNARFIRÐI
 16. ágúst 1949


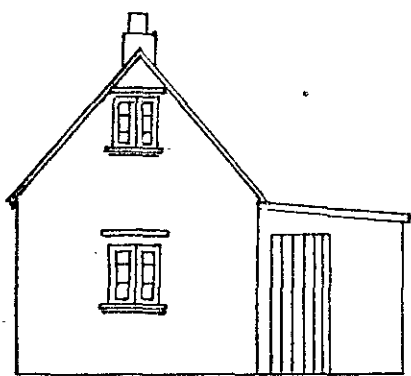


VESTURGAFL

SUDURHLÍÐ

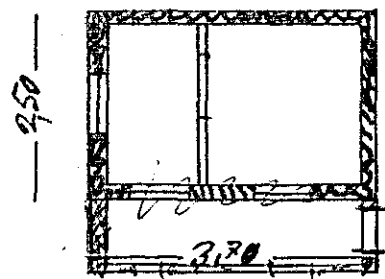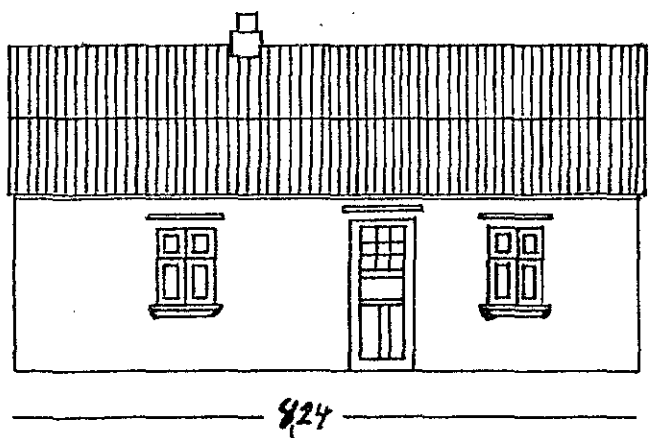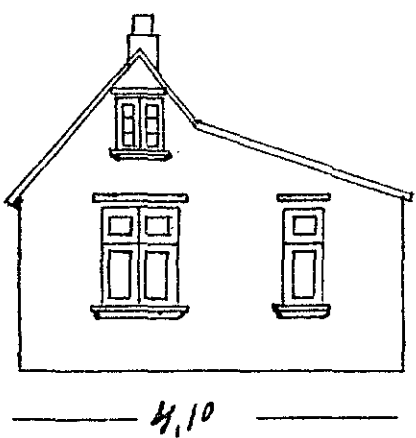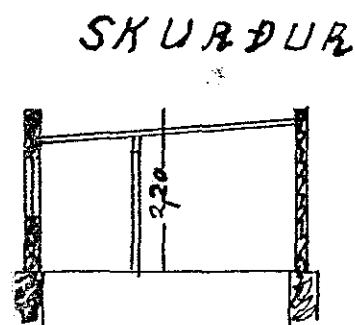

VESTURHLÍÐ

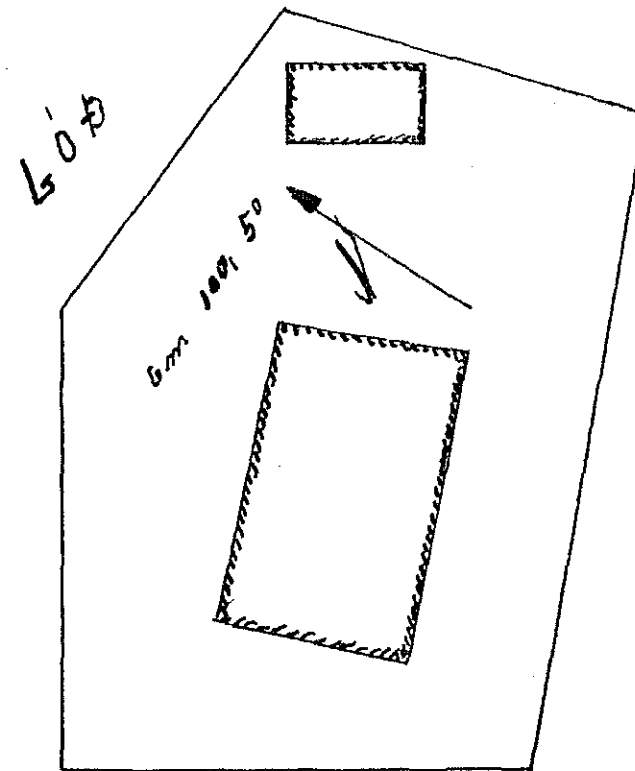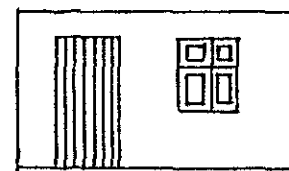

Kvæði 1: 100

SKÚR

AUSTURGATA

Hafnarfirði 16 ágúst 1949
 Arni Sigurjónsson