

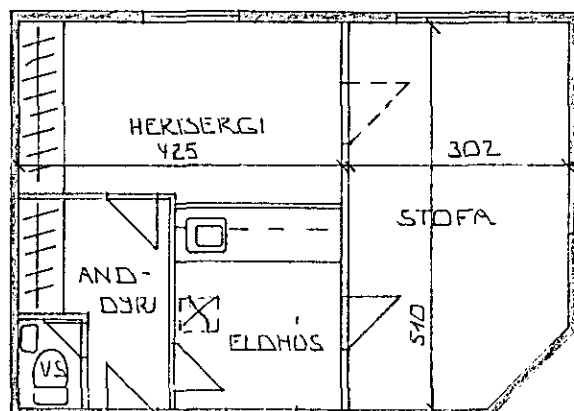


Samþykkt

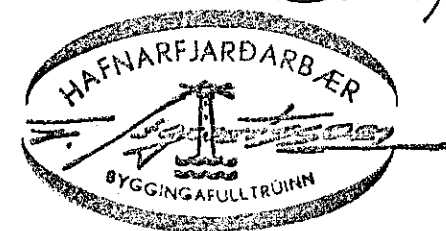

GRUNNMYND 1. HÆÐ ~ 1:100

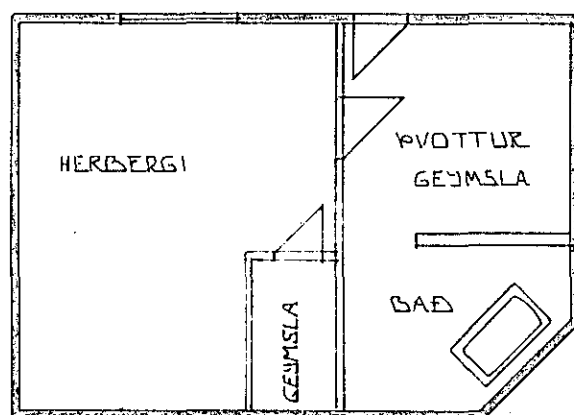

GRUNNMYND KJALLARA ~ 1:100

MELT Í JANÚAR '84 SP.
LOFTHÆÐ Á HÆÐ 250 CM.
LOFTHÆÐ Í KJALLARA 205 CM.

BR.NR.	DAGS	EÐLI Breytingar	SIGN.
AUSTURGATA 38 HAFNARFIRÐI			DAGS. JAN '84
GRUNNMYND KJALLARA OG HÆÐAR.			HANNAÐ
MELIKV. ~ 1:100			TEIKNAD.
SIGURÐUR ÞORLEIFSSON TEKNIFRÆÐINGUR F.O.F.I.			VERK NR. 8342
STRANDGÖTU 11 HAFNARFIRÐI SÍMI 54751			BLAD NR.