




Samþykkt á fundi bygginga-
nefndar þ. 2.17. 1986.
BYGGINGAFULLTRUÐIN
Í HAFNARFIRÐI
Eilundur Hjálmarsson

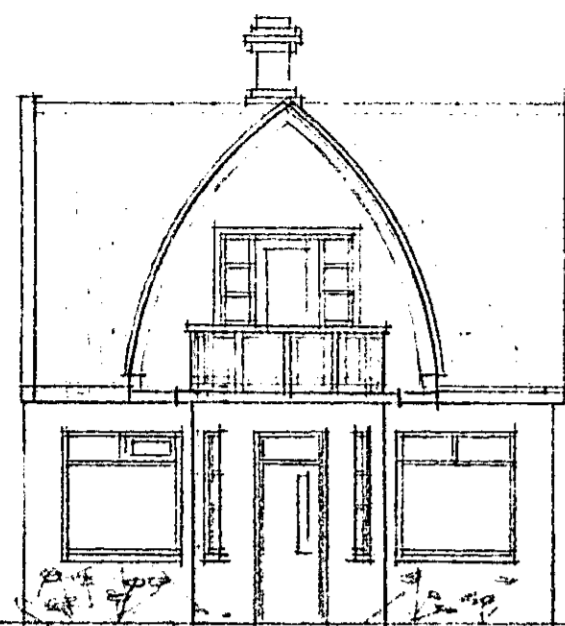


SOUÐURFRONN

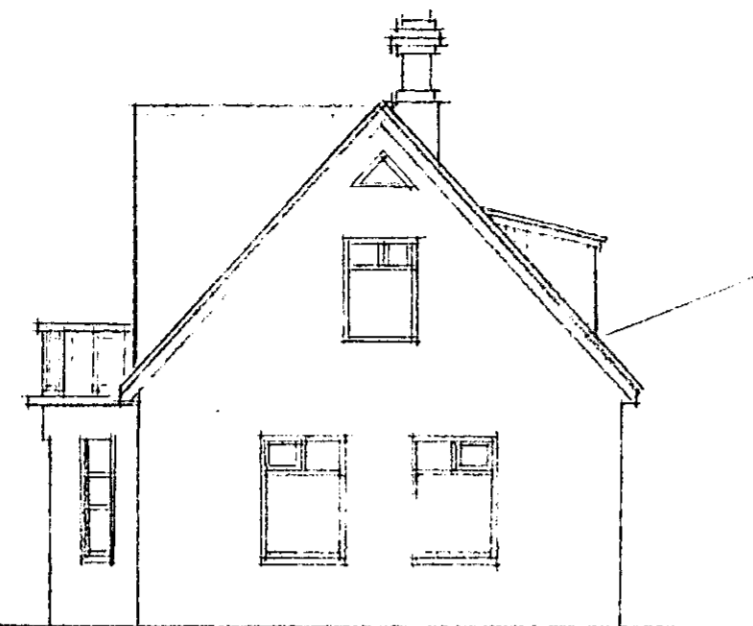


AUSTURFRONN

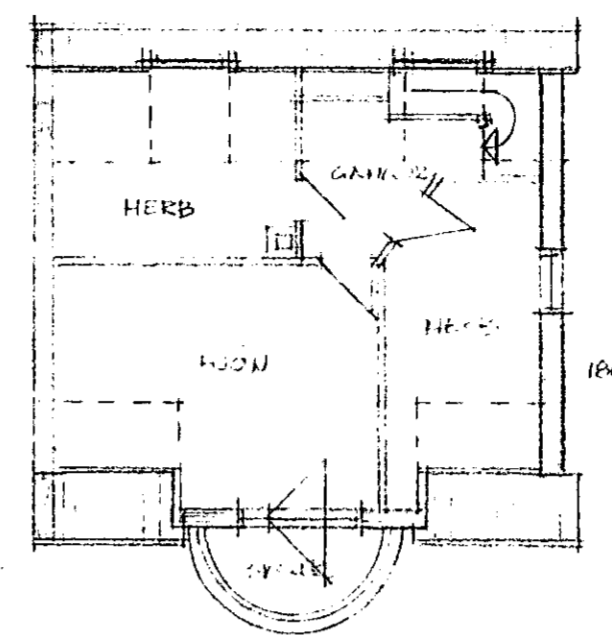



GRUNNFRONN RISHAFN

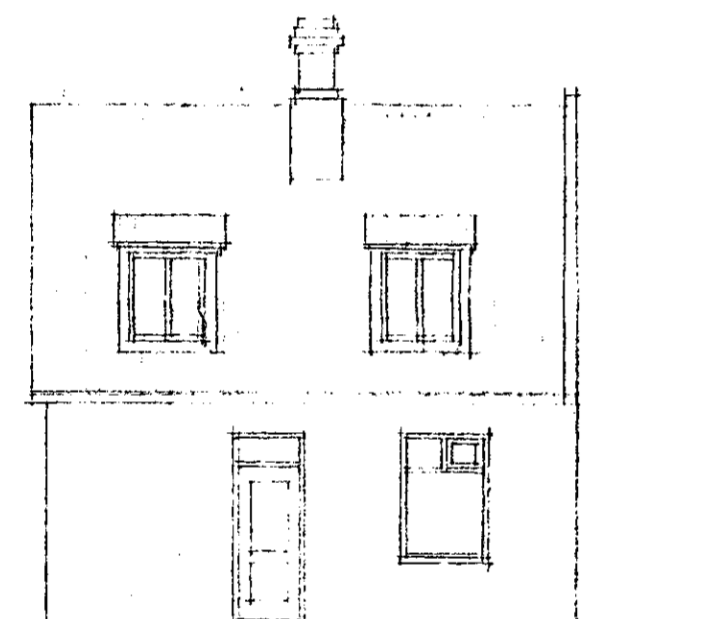

NOÐURFRONN

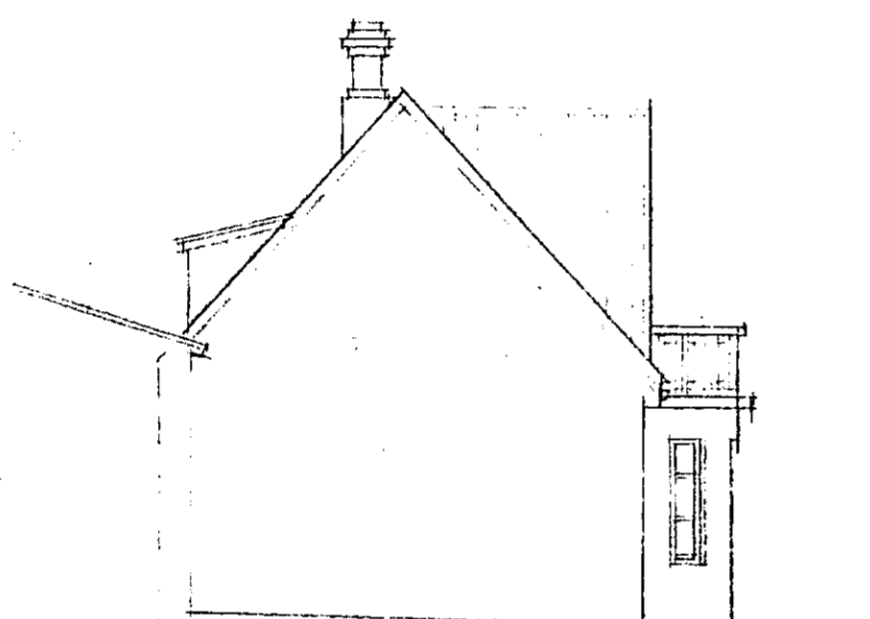

VEÐURFRONN

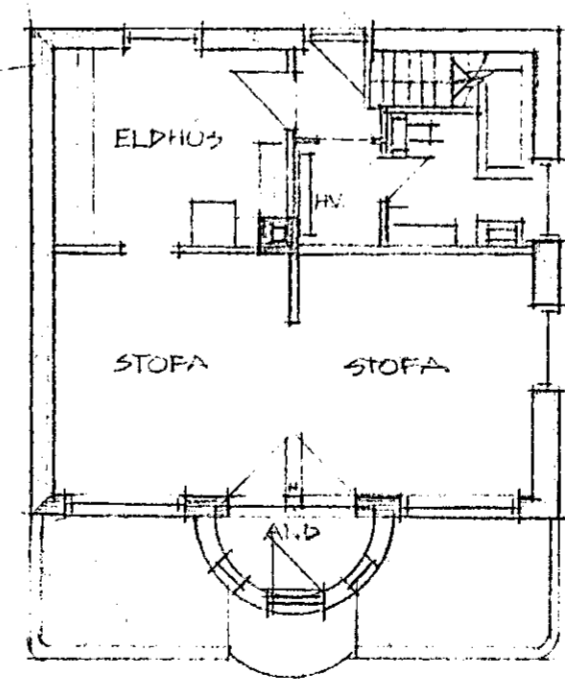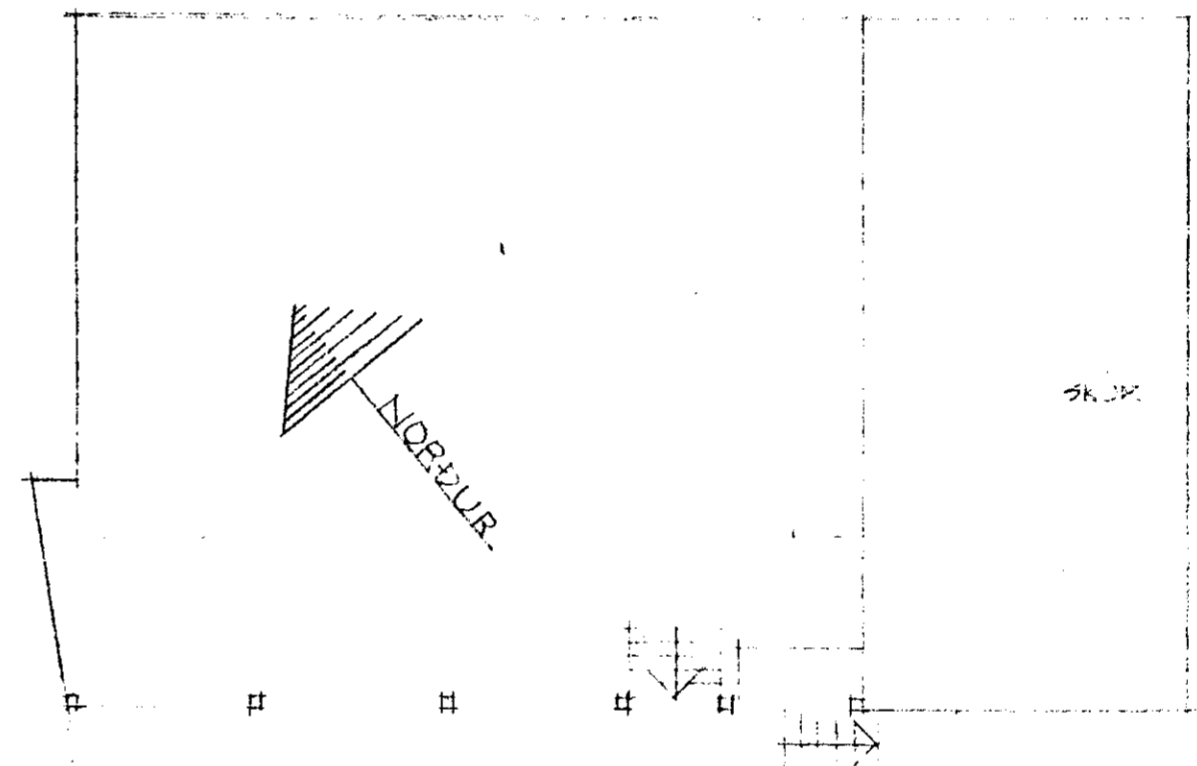

GRUNNFRONN HAFNARFIRÐAR

TEIKNISTOFAN SUBURGÖTU 14 220 HAFNARFJÖRÐUR
PÁLL V. BJARNASON ARKITEKT FAI SÍMI 54355
AUSTURGATA 45, HAFNARFIRÐI
UPPMÆLING

186 01	
DAGS	JANÚAR 1986
KVARDI	1:100
HANNAÐ	
TEIKNAD	A E
YFIRI	P V B