



SNID 5 1:20

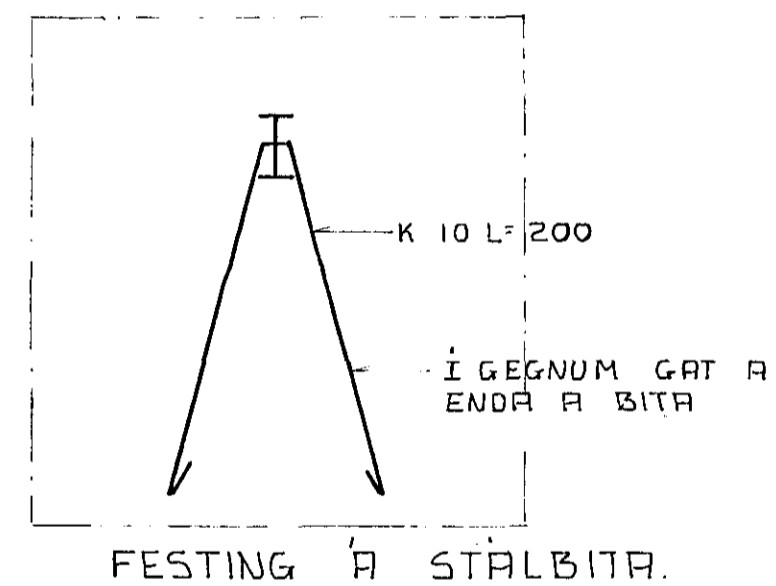

GRUNNMYND — PAKS 1:50

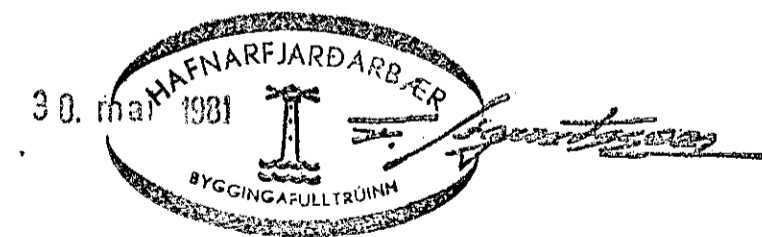

SKÝRINGAR SJA TEIGN NR. 10
BRETING A PAKI YFIR STOFU

HÚS C I

TÚNHVAMMUR 12.	MÆLIKVARÐI	VERK	TEIGN NR 1.4
PAK	Hannað Teiknað	Yfirfar. Samb.	DAUS
JÓHANN GUNNAR BERGPÓRSSON VERKFR MVFI STRANDGOTU 11 — HAFNARFIRÐI — SIMI 53315	BREYTT 10.11.83		