



SNID A 1:20

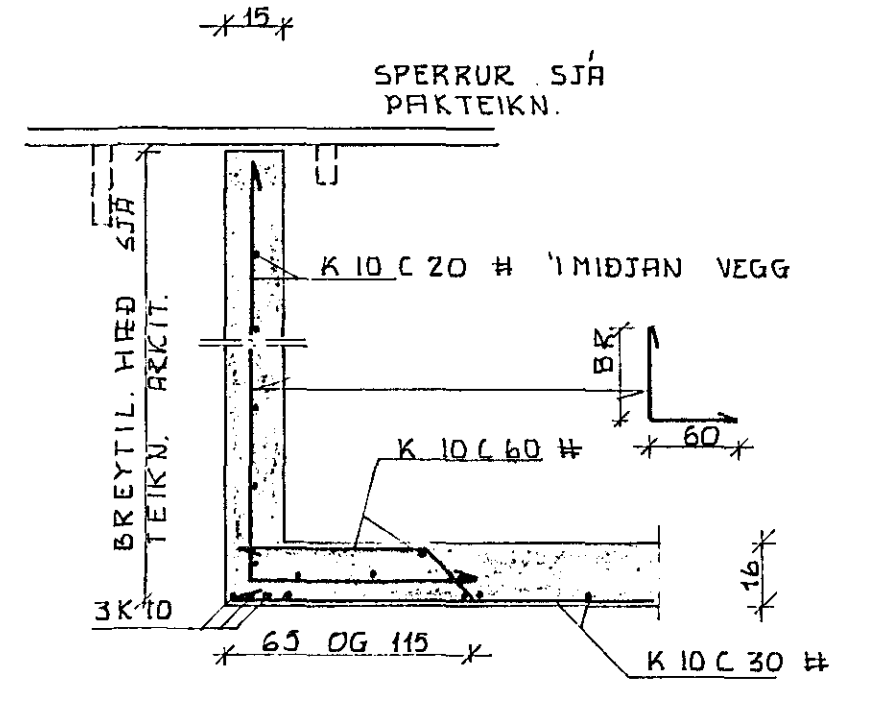

SNID B 1:20


EINFÖLD GRIND Í MIÐJUM VEGG K 10 c 25 #

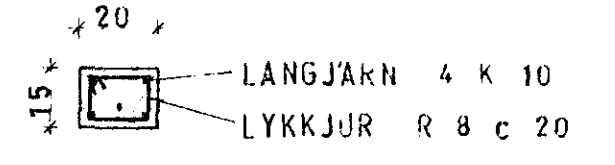

SÚLA S 1
1:20

GRUNNMYND — HÆÐAR 1:50

YFIR GLUGGUM KONI BÍTI EINS OG Í SNIDI A

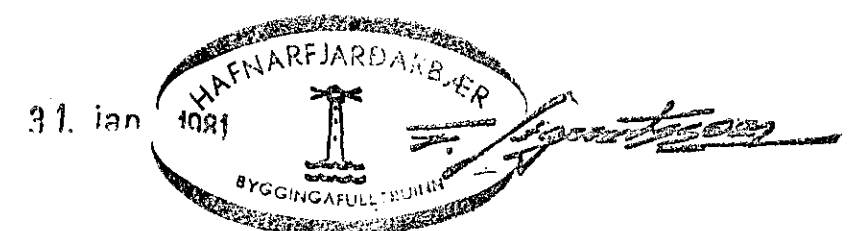

SKÝRINGAR SJÁ TEIKN. NR 10

HÚS C I

BREYTING SLEPPT STEYPTRI PLÖTU YFIR STOFU

TÚNHVAMMUR 14	MÆLIKVARDI 1:50 1:20	VERK 8001	TEIKN NR 1.3
PLATA YFIR 1.HÆÐ	Hanna Teiknað	Yfirarið. Samb.	DAGS JUN '80
JÓHANN GUNNAR BERGÞÓRSSON STRANDGÖTU 11 — HAFNARFIRÐI — SÍMI 53315	BREYTT 1.81.83		