


GRUNNMYND KJALLARA 1:50

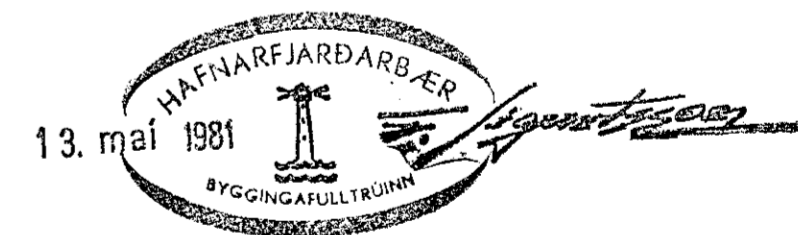

*Áskilið er að smáerfugum sé aðmáskað mál
hlöðrum veggjum í Kjallara, og þann leffraut
Véllennist.*

J. Gunnarsson

TUNHVAMMUR 8. REYKJAVIK	MÆLIKVARÐI 1:50	VERK 8001	TEIKN NR
PLATA YFIR KJALLARA	Hannað Teiknað <i>all.</i>	Yfirarið Samb.	DAGS MAÍ '81
JÓHANN GUNNAR BERGPÓRSSON VERKFR MVFI STRANDGÖTU 11 — HAFNARFIRÐI — SÍMI 53315	BREYTT		