

### Skýringar:

Mál og málsetningar.  
Stærðir lagna eru í millimetrum [mm].


Efni  
Allt efni, pípur og fittings skal vera heitsinkhúðað með lagnaefnisvottorð frá R.B. Lagnir utanhúss skulu vera úr PEH-plasti.

Frógangur lagna  
Pípur skulu einangraðar með a.m.k. 20mm glerullarhólkum og vaðar með plastdúk. Setja skal 10mm einangrun bak við rör.  
Við hvert tæki skal setja Ballofix renniloka (eða samsvarandi) og einstreymisloka við þvottavélar.  
Lagnir skal leggja með halla þar sem því verður við komið svo tæma megi lögnina.  
Frógangur lagna skal vera í samræmi við ÍST67.

Prófanir  
Kerfið skal prófað með 10 bar þrýstingi í 24klst.

### Skammstafanir:

- |    |                              |     |                       |
|----|------------------------------|-----|-----------------------|
| VS | Vatnssalerni                 | IV  | Lögn í vegg           |
| HL | Blöndunartæki við handlaug   | UL  | Undir lofti           |
| EV | Blöndunartæki við eldhúsvask | ÁV  | Lögn á vegg           |
| SV | Blöndunartæki við skolvask   | PEH | Palströr (Polyetylen) |
| SB | Blöndunartæki við sturtu     |     |                       |
| ÞV | þvottavél                    |     |                       |
| UV | Uppþvottavél                 |     |                       |
| SK | Slöngukrani                  |     |                       |
| L  | Loftpúði                     |     |                       |

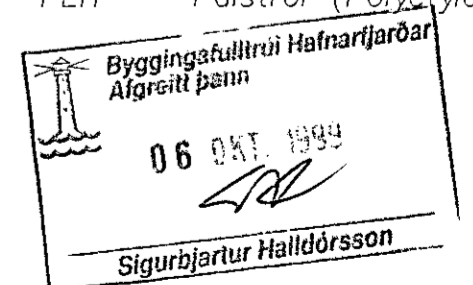

<b>Strendingur ehf.</b> Verkfræðipjónusta Reykjavíkurgætt 48 - 220 Hafnarjarðar Sími 565 5640, Fax 565 5641		<b>Lækjarberg 6, Hafnarfirði</b>	
dags. 30.9.99 breyting Innréttað öður öppfyllt rými VS fært og stíga niður batt við þvg		<b>Vatnslögn rúmmynd          efri og neðri hæð</b>	
nafn honaði: A.S. des.1998 teiknaði: J.W. des.1998 Hofnarfirði 6.10.98 R. Þ. Willaevs R. Þ. Willaevs		dagsetning: des.1998 teikn. nr: L.06-205 málsvörð: 1:50, 1:500	

ict 051163-2739