




FRYSTIGEYMSLA

HÁIBA

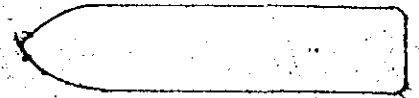

FISKMARKAÐURINN

ÓSEYRARBRYGGJA

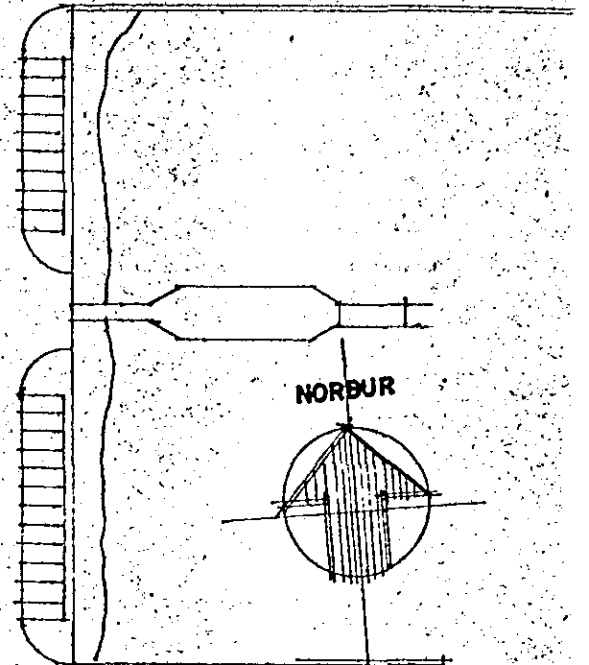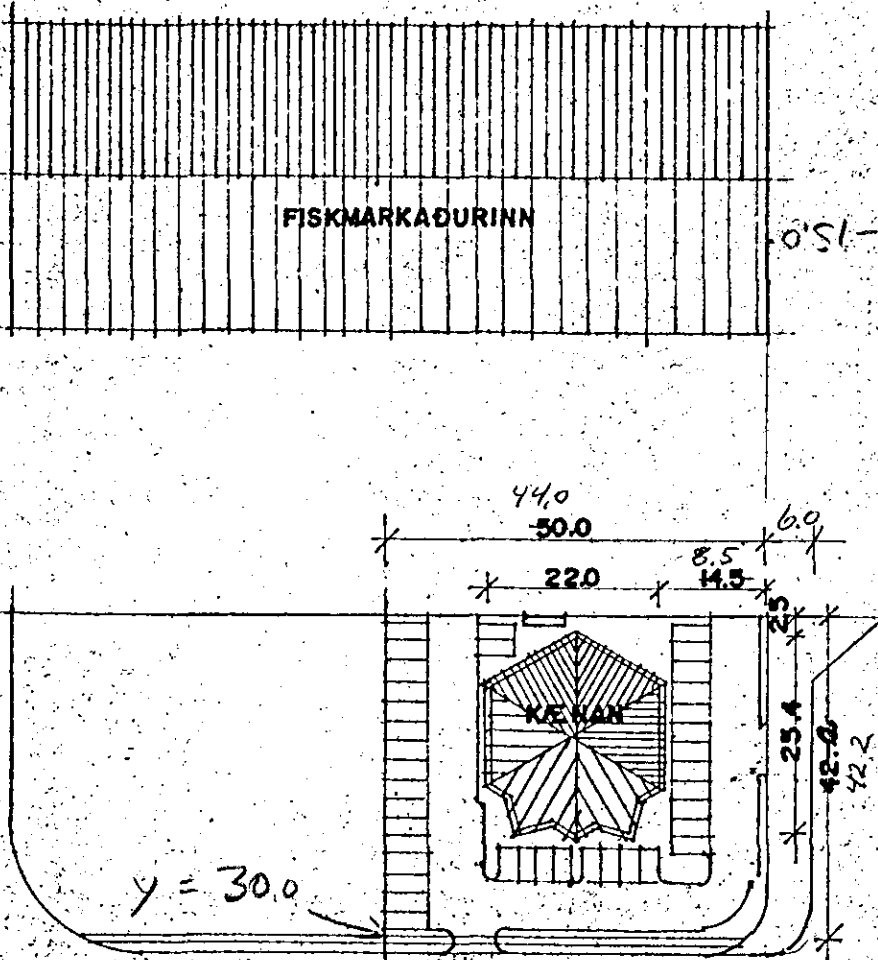

ÓSEYRARBRAUT

FORNUBÓÐIR

24/3/88 *[Signature]*

AFSTÖÐUMYND M. 1:1000

*Sigurður Þorvaldsson*

ARFIRÐI SIMI 651510. TEIKN. 1/2.